# 道場八多地区Ｌ－８街区画地出来形確認測量原図

| 地番区域 | 神戸市北区道場町日下部 | 番号 | | 縮尺 | １：２５０ | 平面直角座標系 | 第Ⅴ | 作成年月日 | 平成１９年３月２６日 |
|---|---|---|---|---|---|---|---|---|---|

**取扱注意**
この資料は、土地区画整理事業に伴う換地処分時の測量成果（世界測地系）ですので、あくまで参考資料として取り扱ってください。

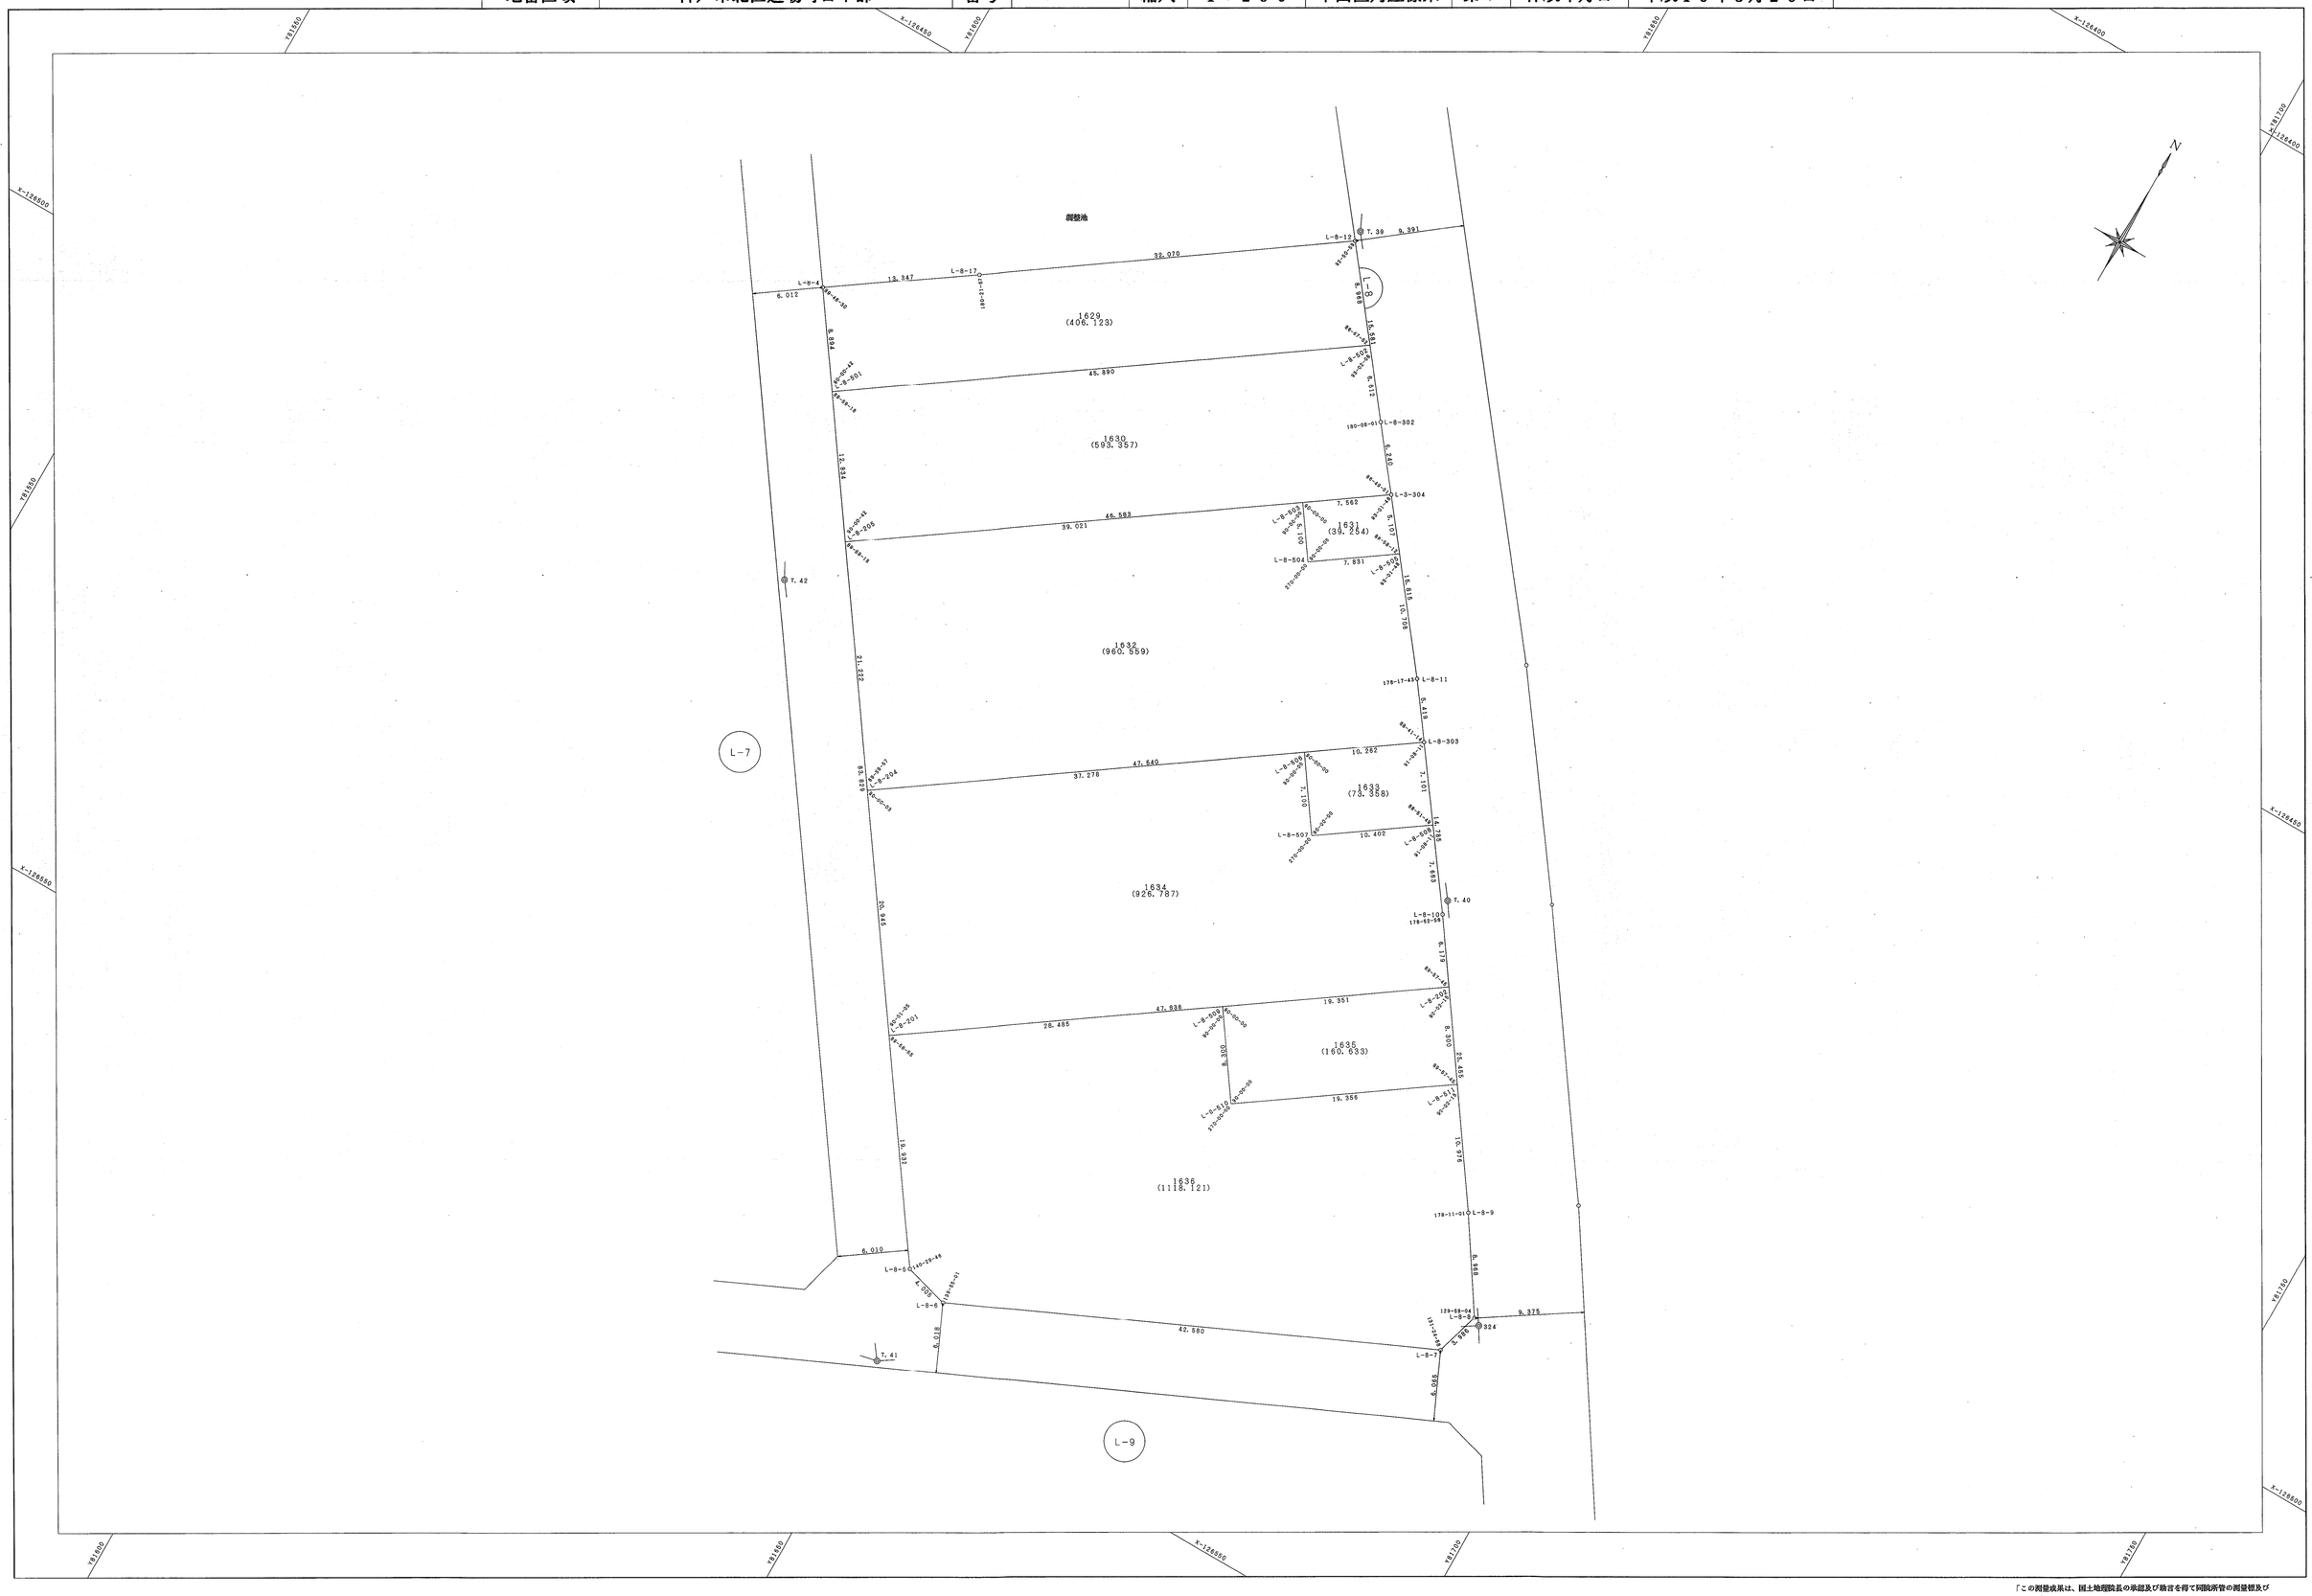


計画機関　神戸市

「この測量成果は、国土地理院長の承認及び助言を得て同院所管の測量標及び測量成果を使用して得たものである（承認番号）１７国地近公発第２５９号」