


兵庫地区永沢換地区21街区画地確定測量原図(その3)

地番区域 神戸市兵庫区湊町1丁目2丁目 神戸市兵庫区永沢町2丁目 番号 縮尺 1:250 平面直角座標系 第5 作成年月日 昭和61年3月 日

取扱注意
この資料は、土地区画整理事業に伴う地籍分界の測量成果(国土利用施設)ですので、あくまで参考資料として取り扱ってください。

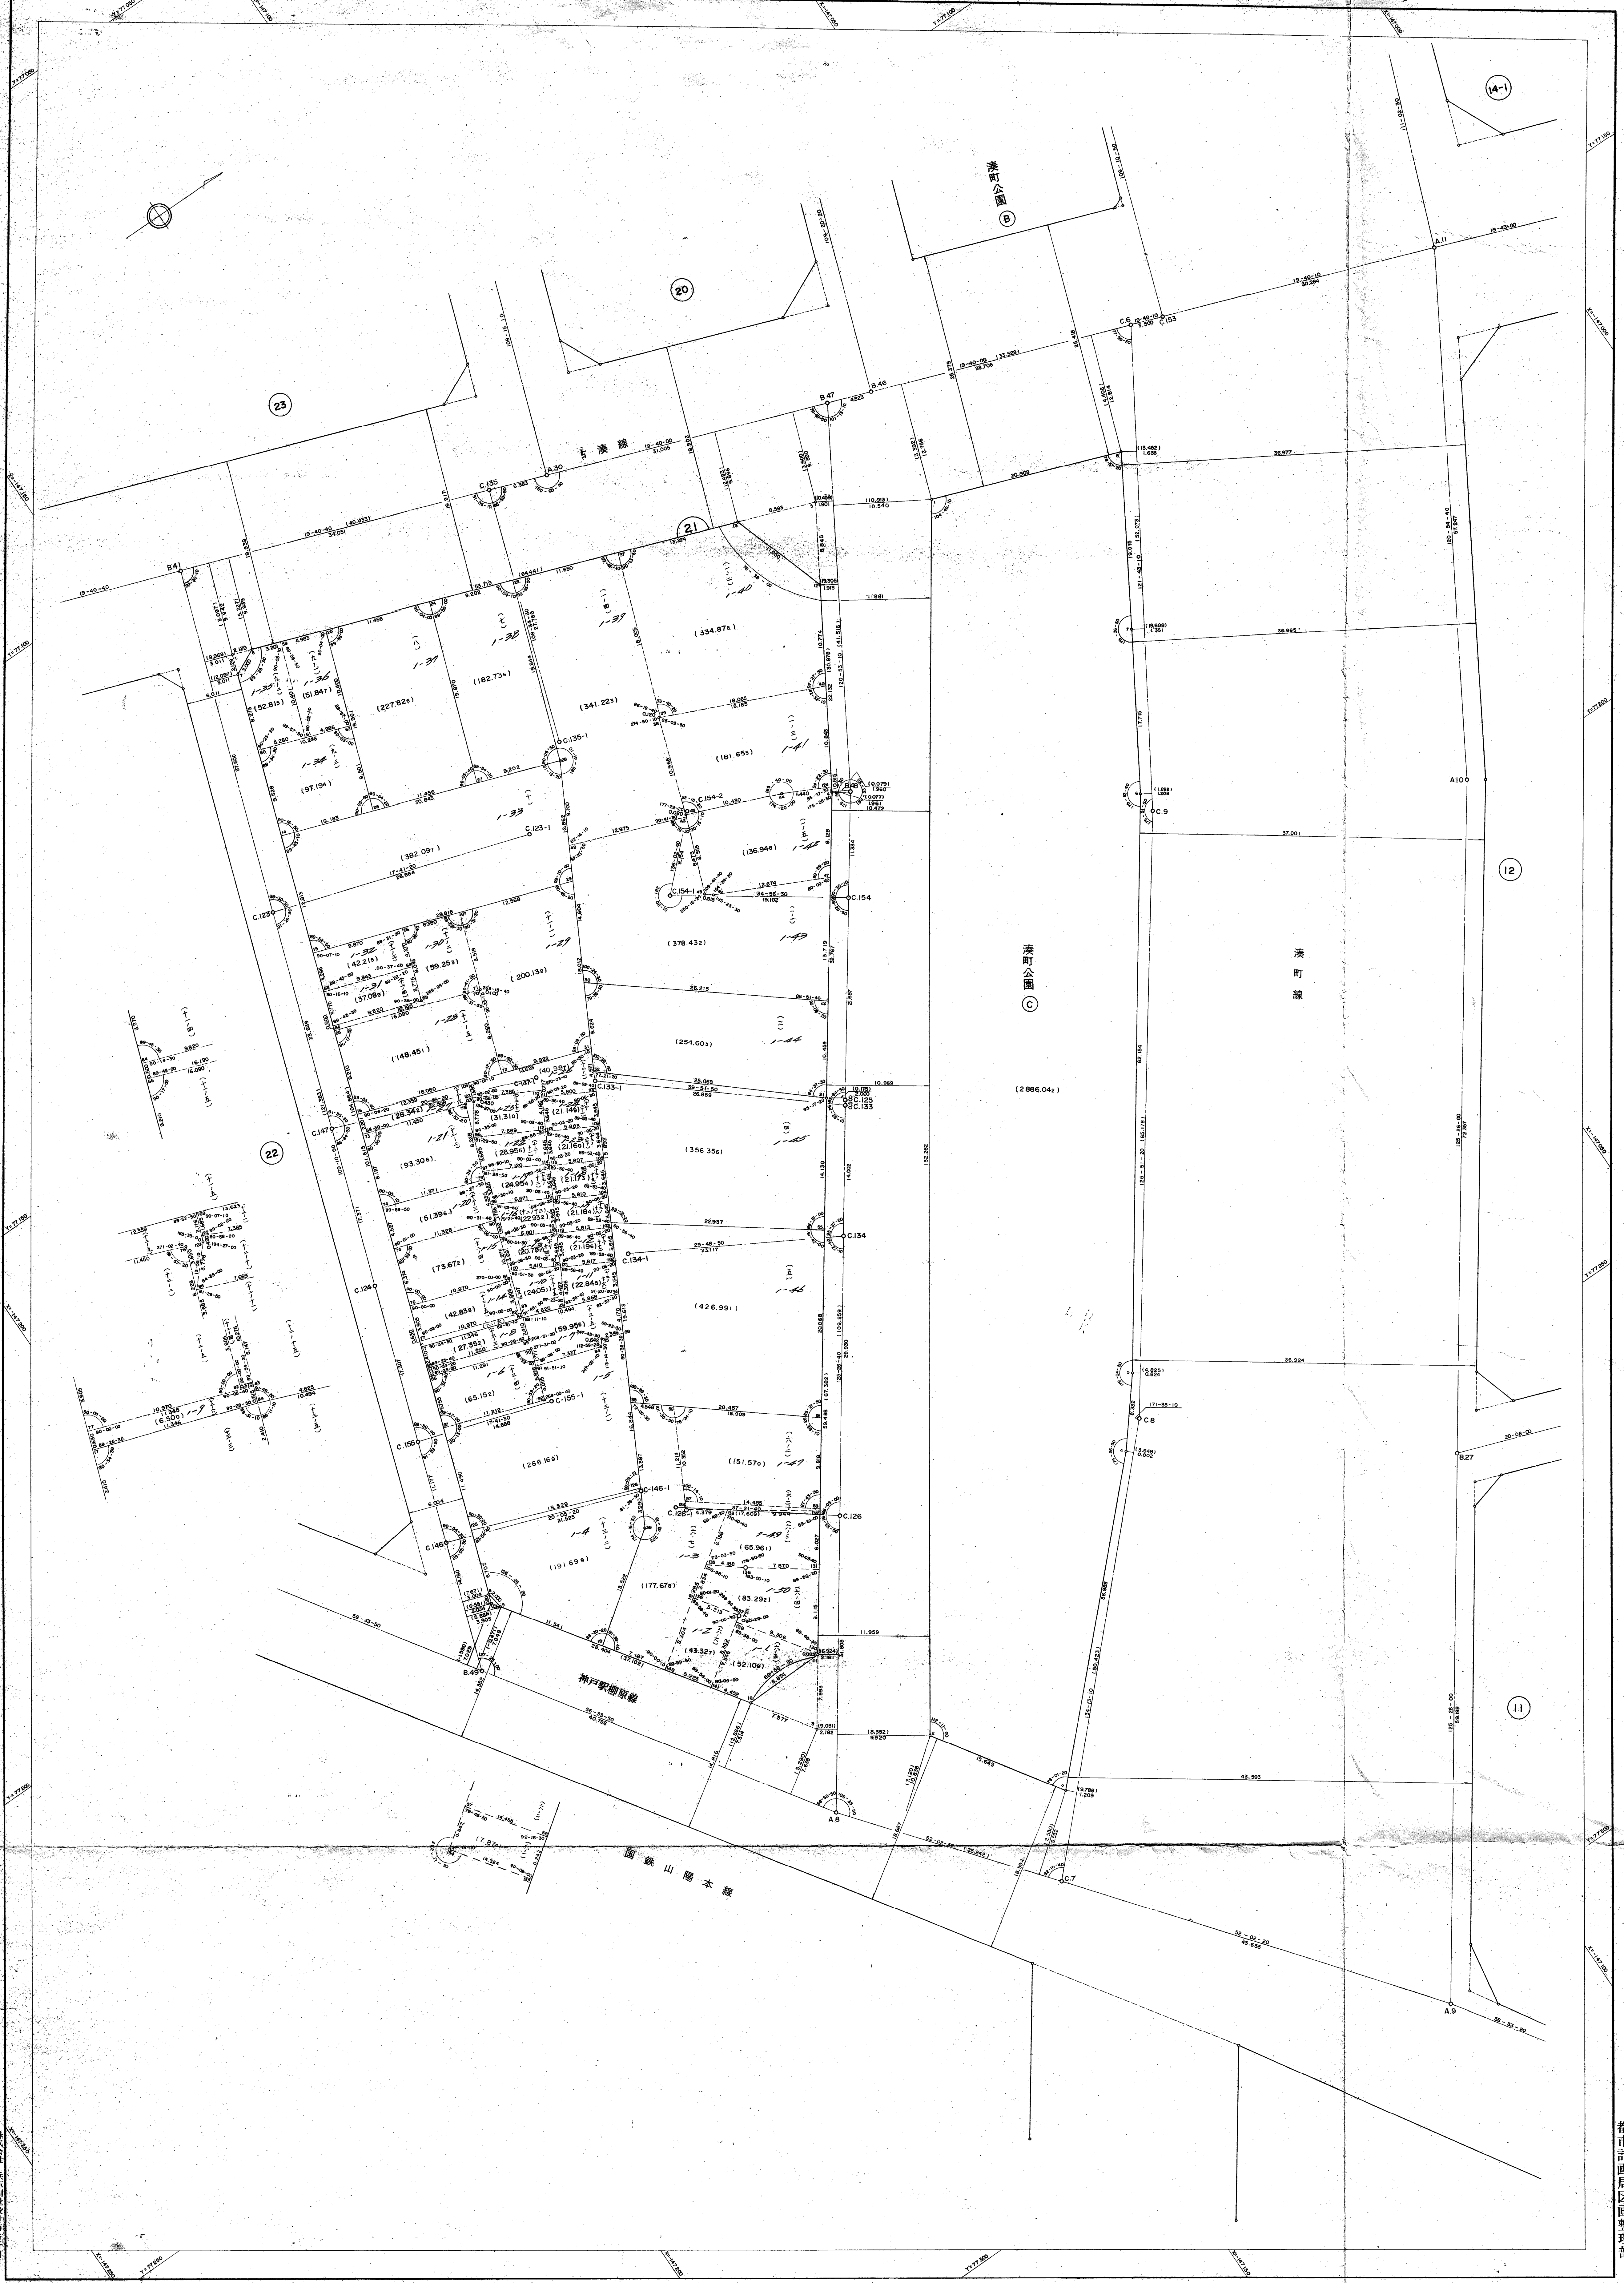

都市計画局図整部

神戸市兵庫区永沢町2丁目