都市計画局区画整理部

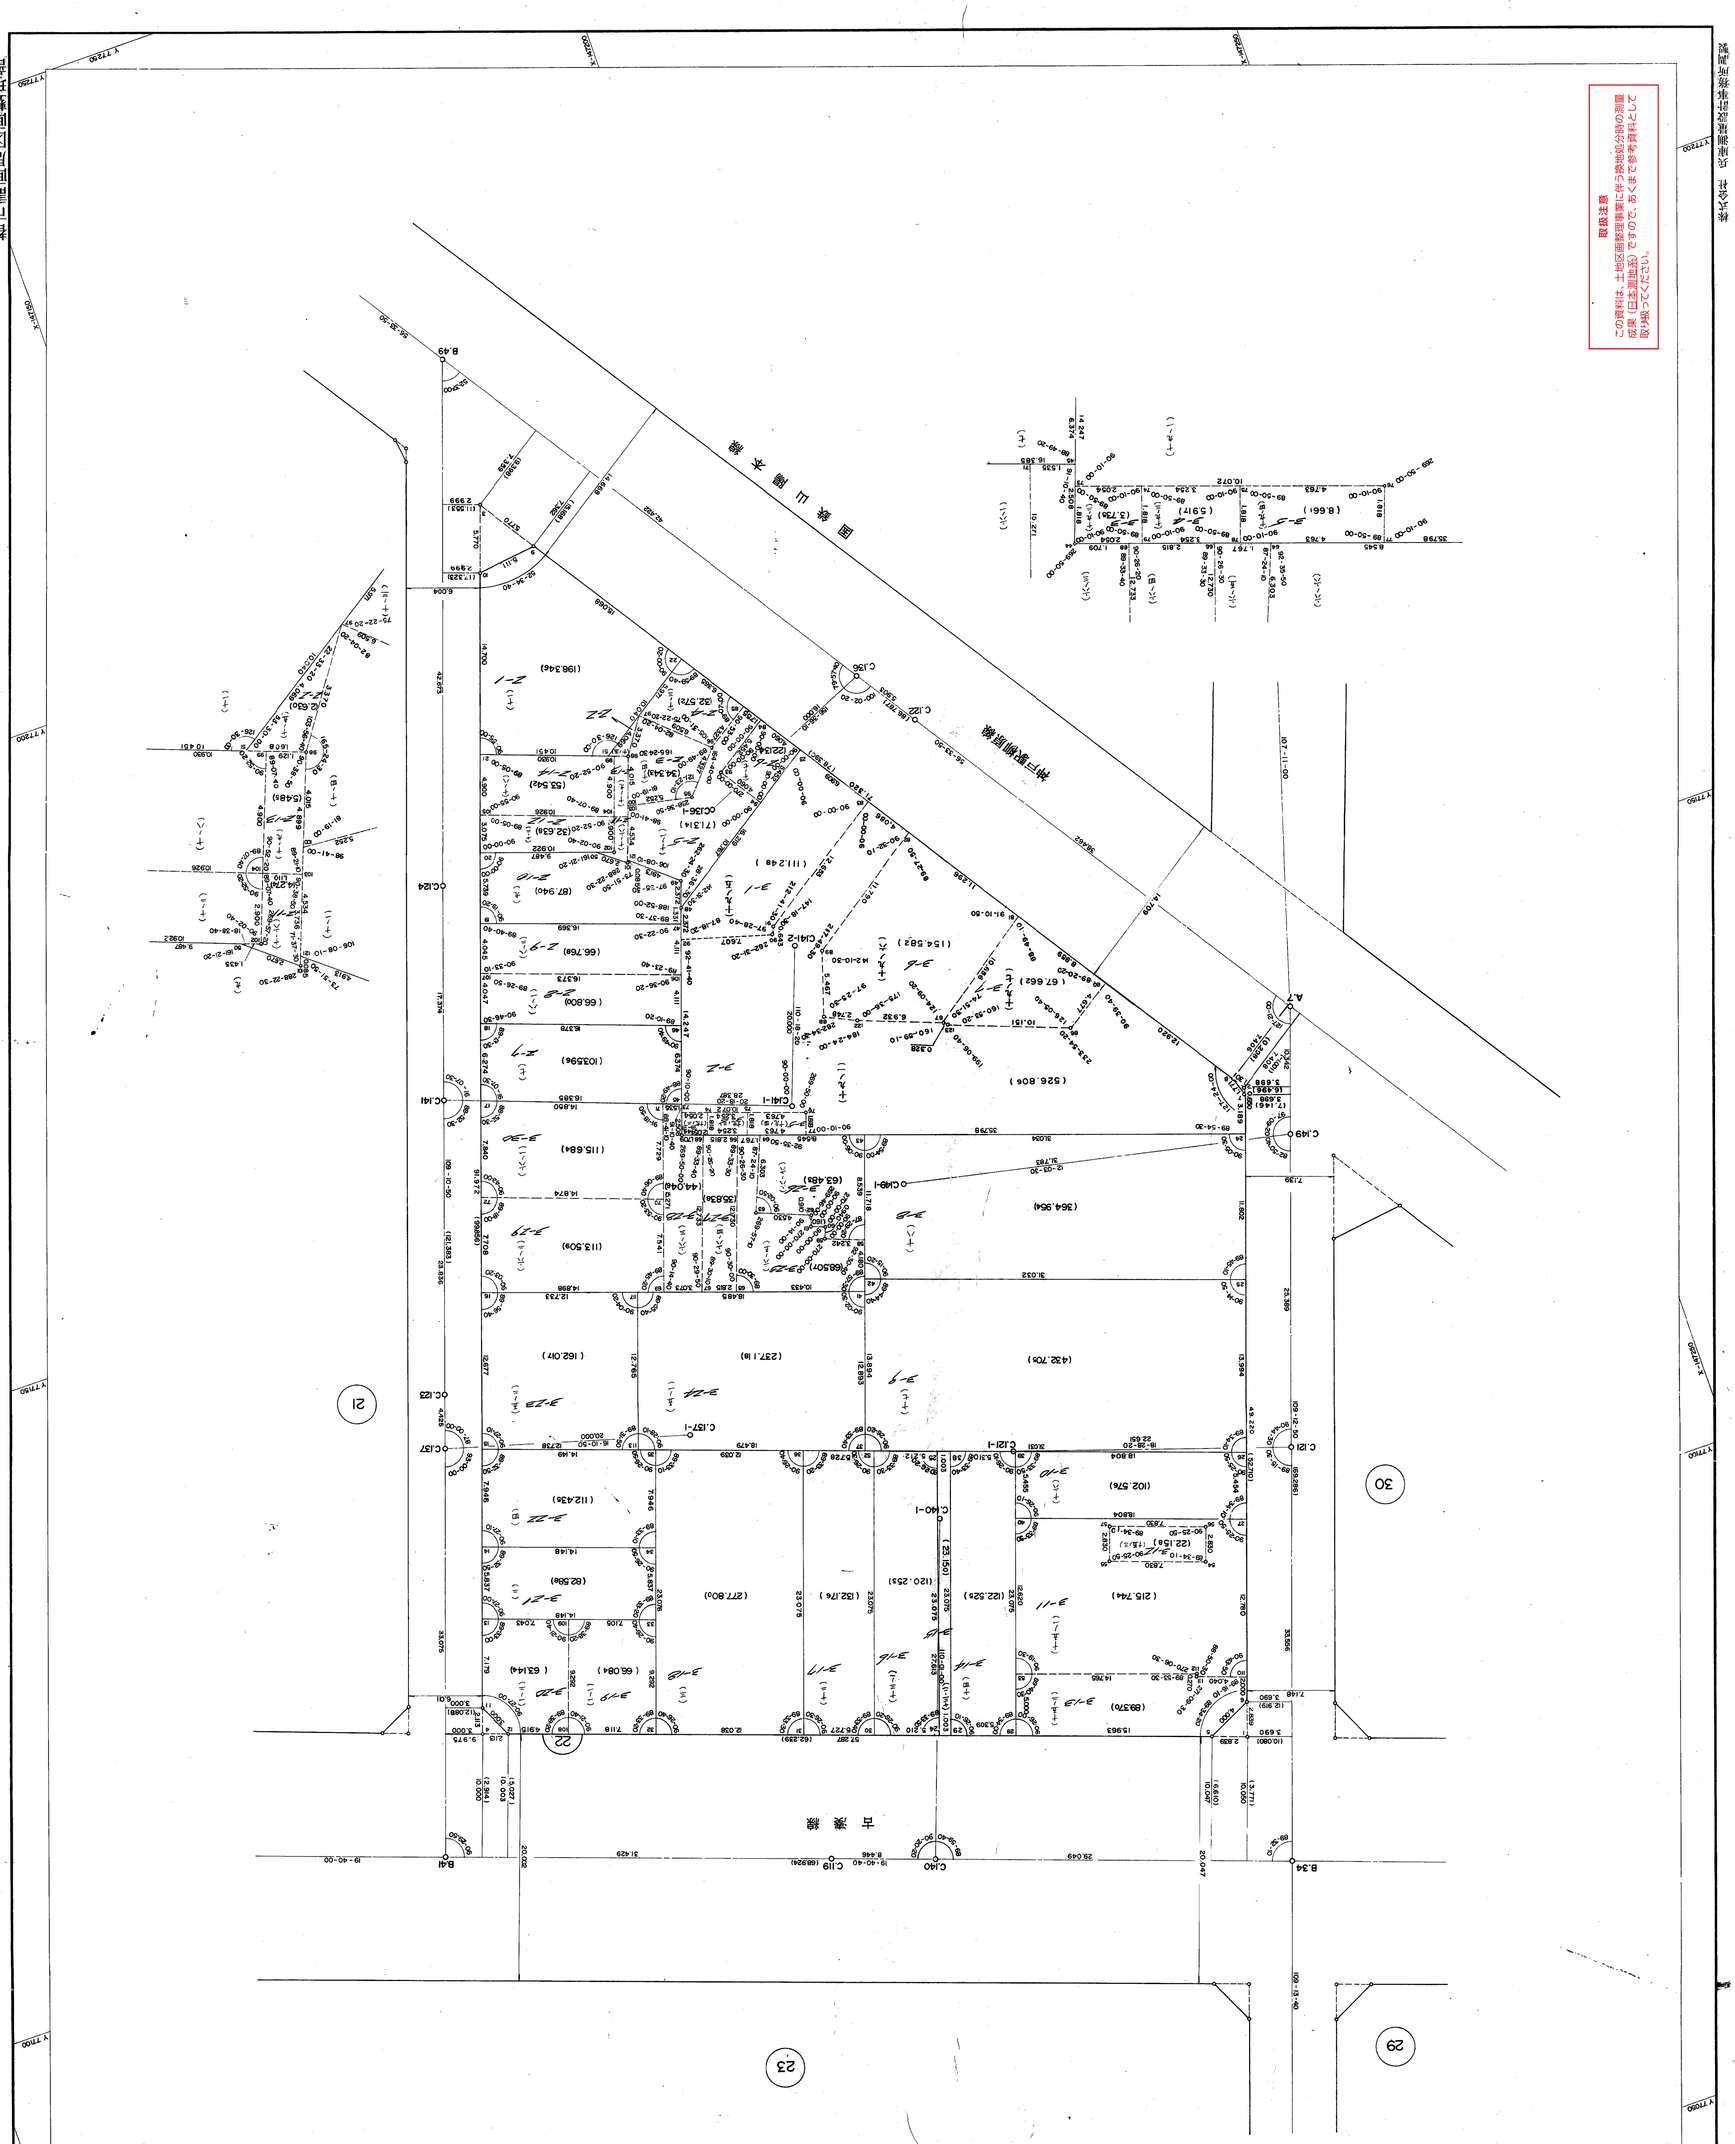


# 兵庫地区永沢換地区 22街区画地確定測量原図（その3）

| 地番区域 | 神戸市兵庫区永沢町２丁目 | 番号 | | 縮尺 | 1：250 | 平面直角座標系 | 第 5 | 作成年月日 | 昭和61年3月 日 |
|---|---|---|---|---|---|---|---|---|---|

