兵庫地区兵庫駅前１換地区30街区画地確定測量原図（その２）

地番区域	神戸市兵庫区駅前通２丁目	番号		縮尺	1：250	平面直角座標系	第 5	作成年月日	昭和62年２月 日

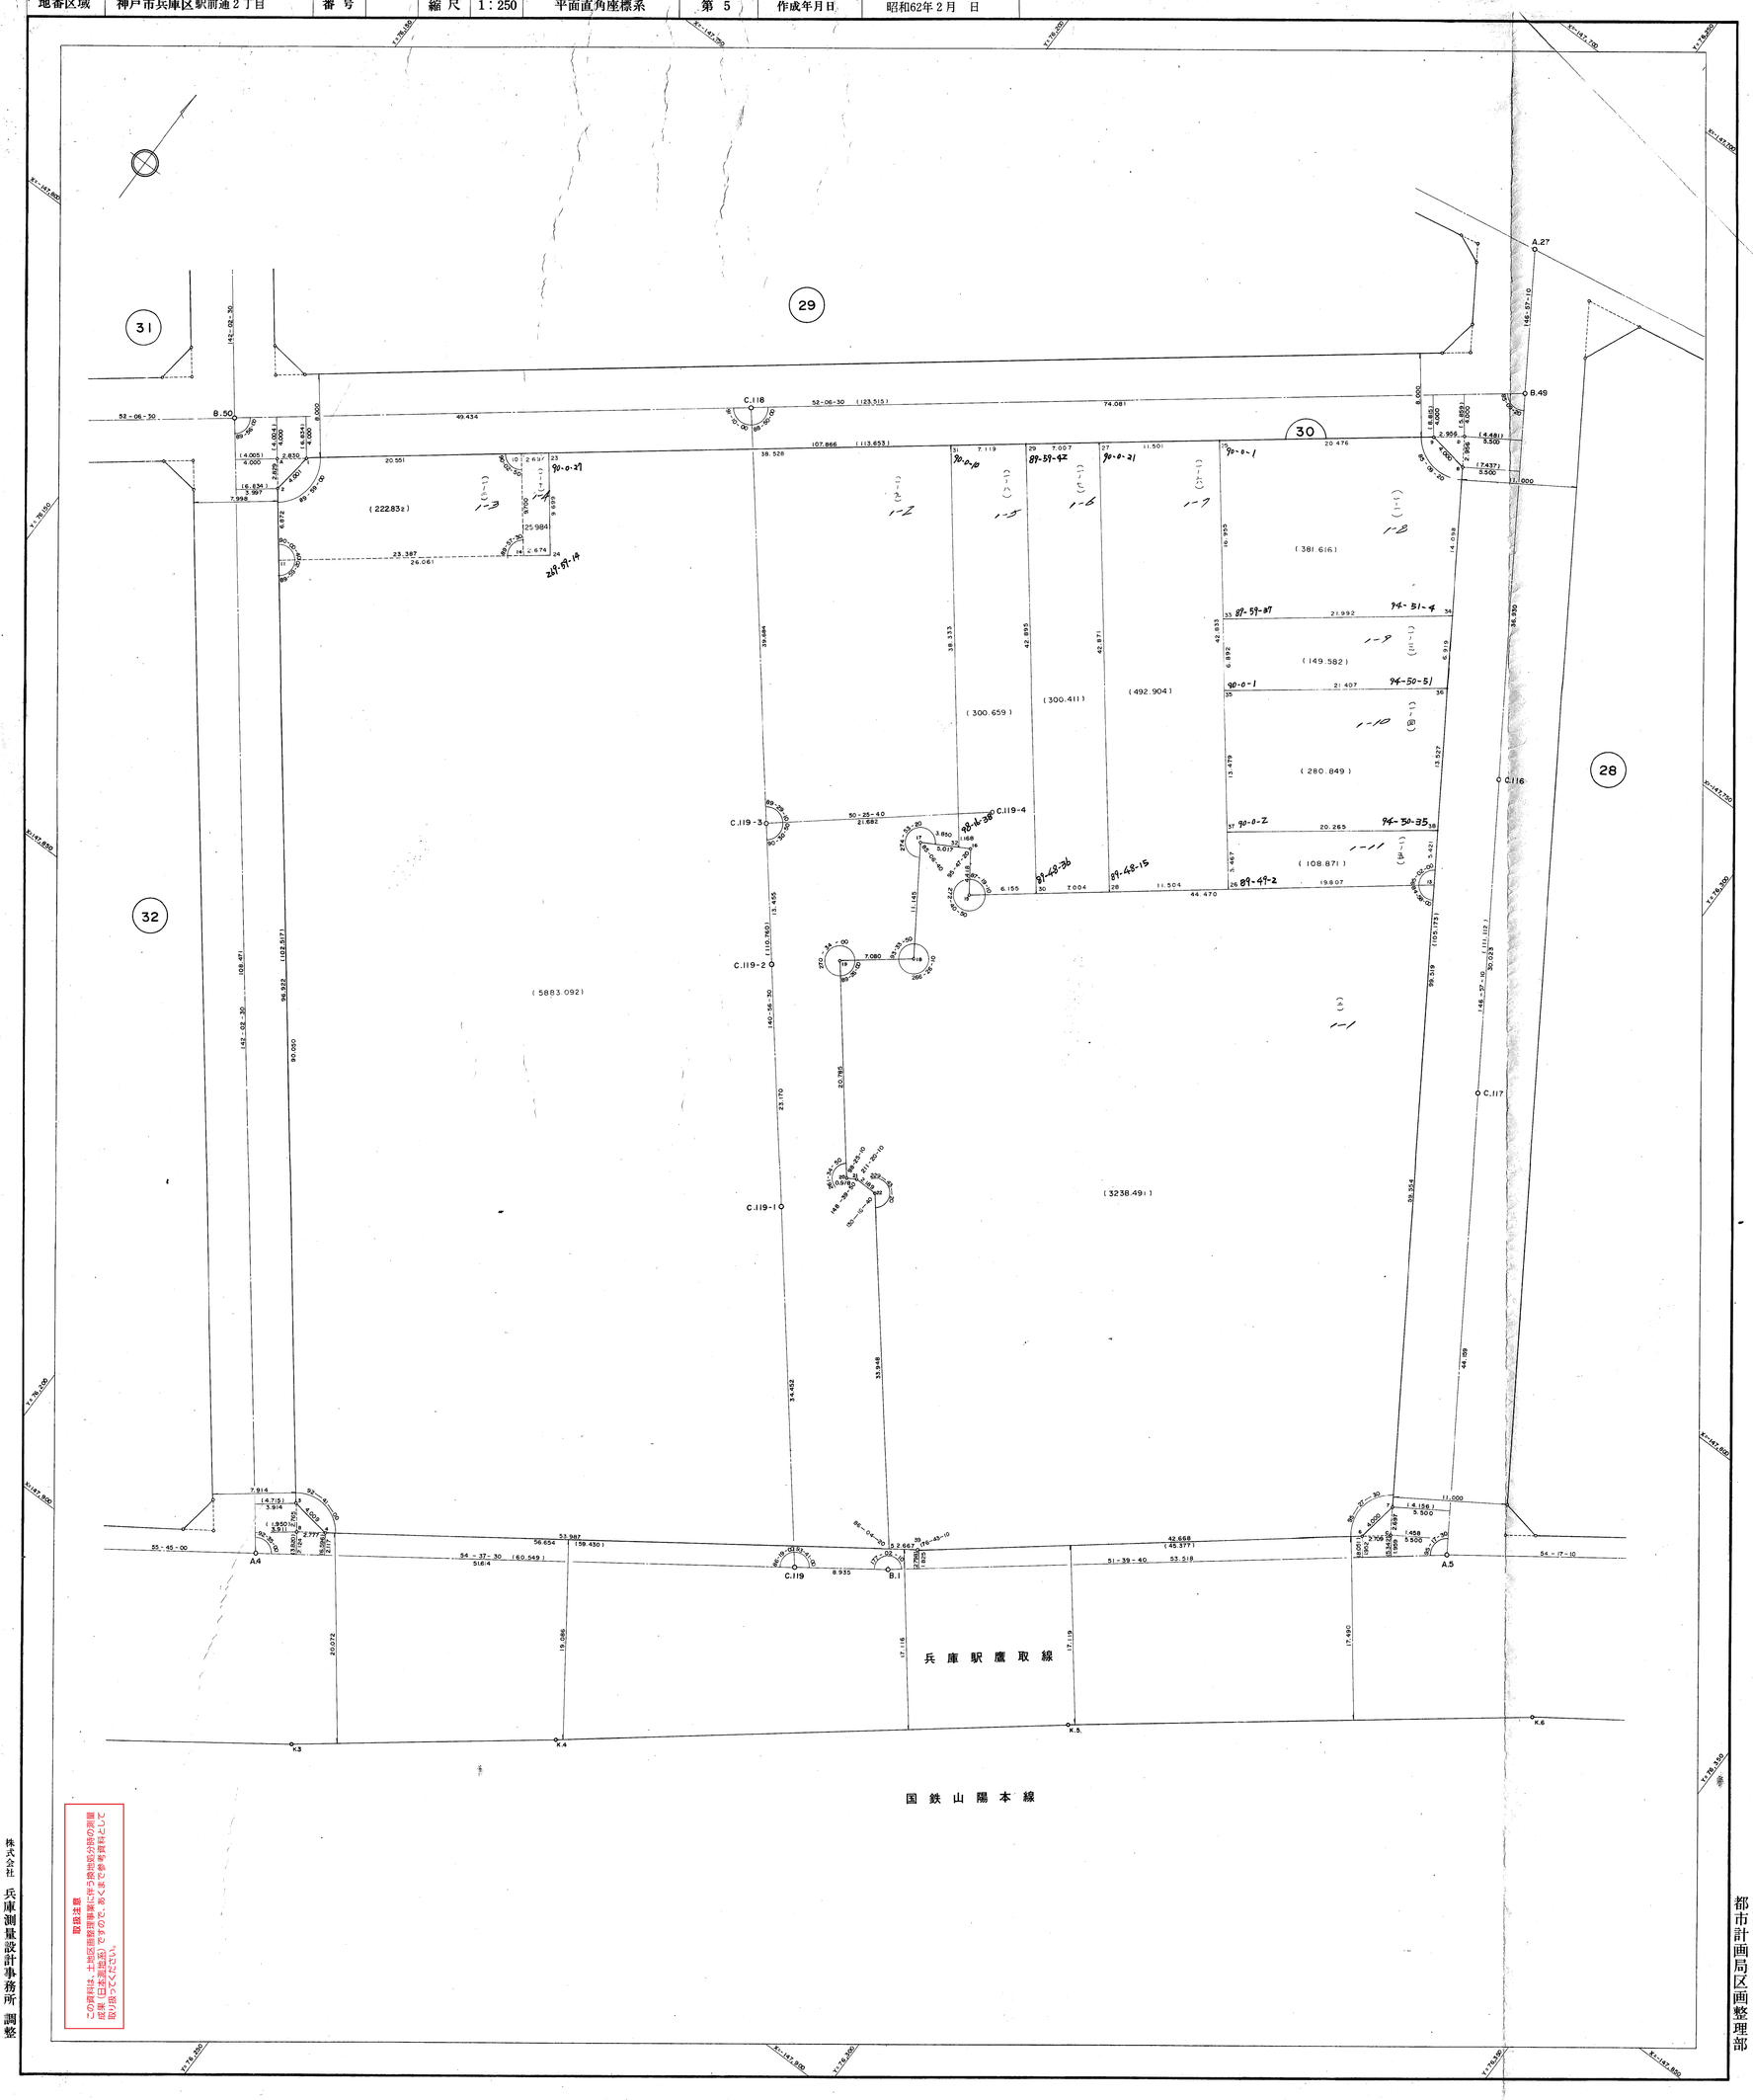

取扱注意

株式会社 兵庫測量設計事務所 調整

都市計画局区画整理部