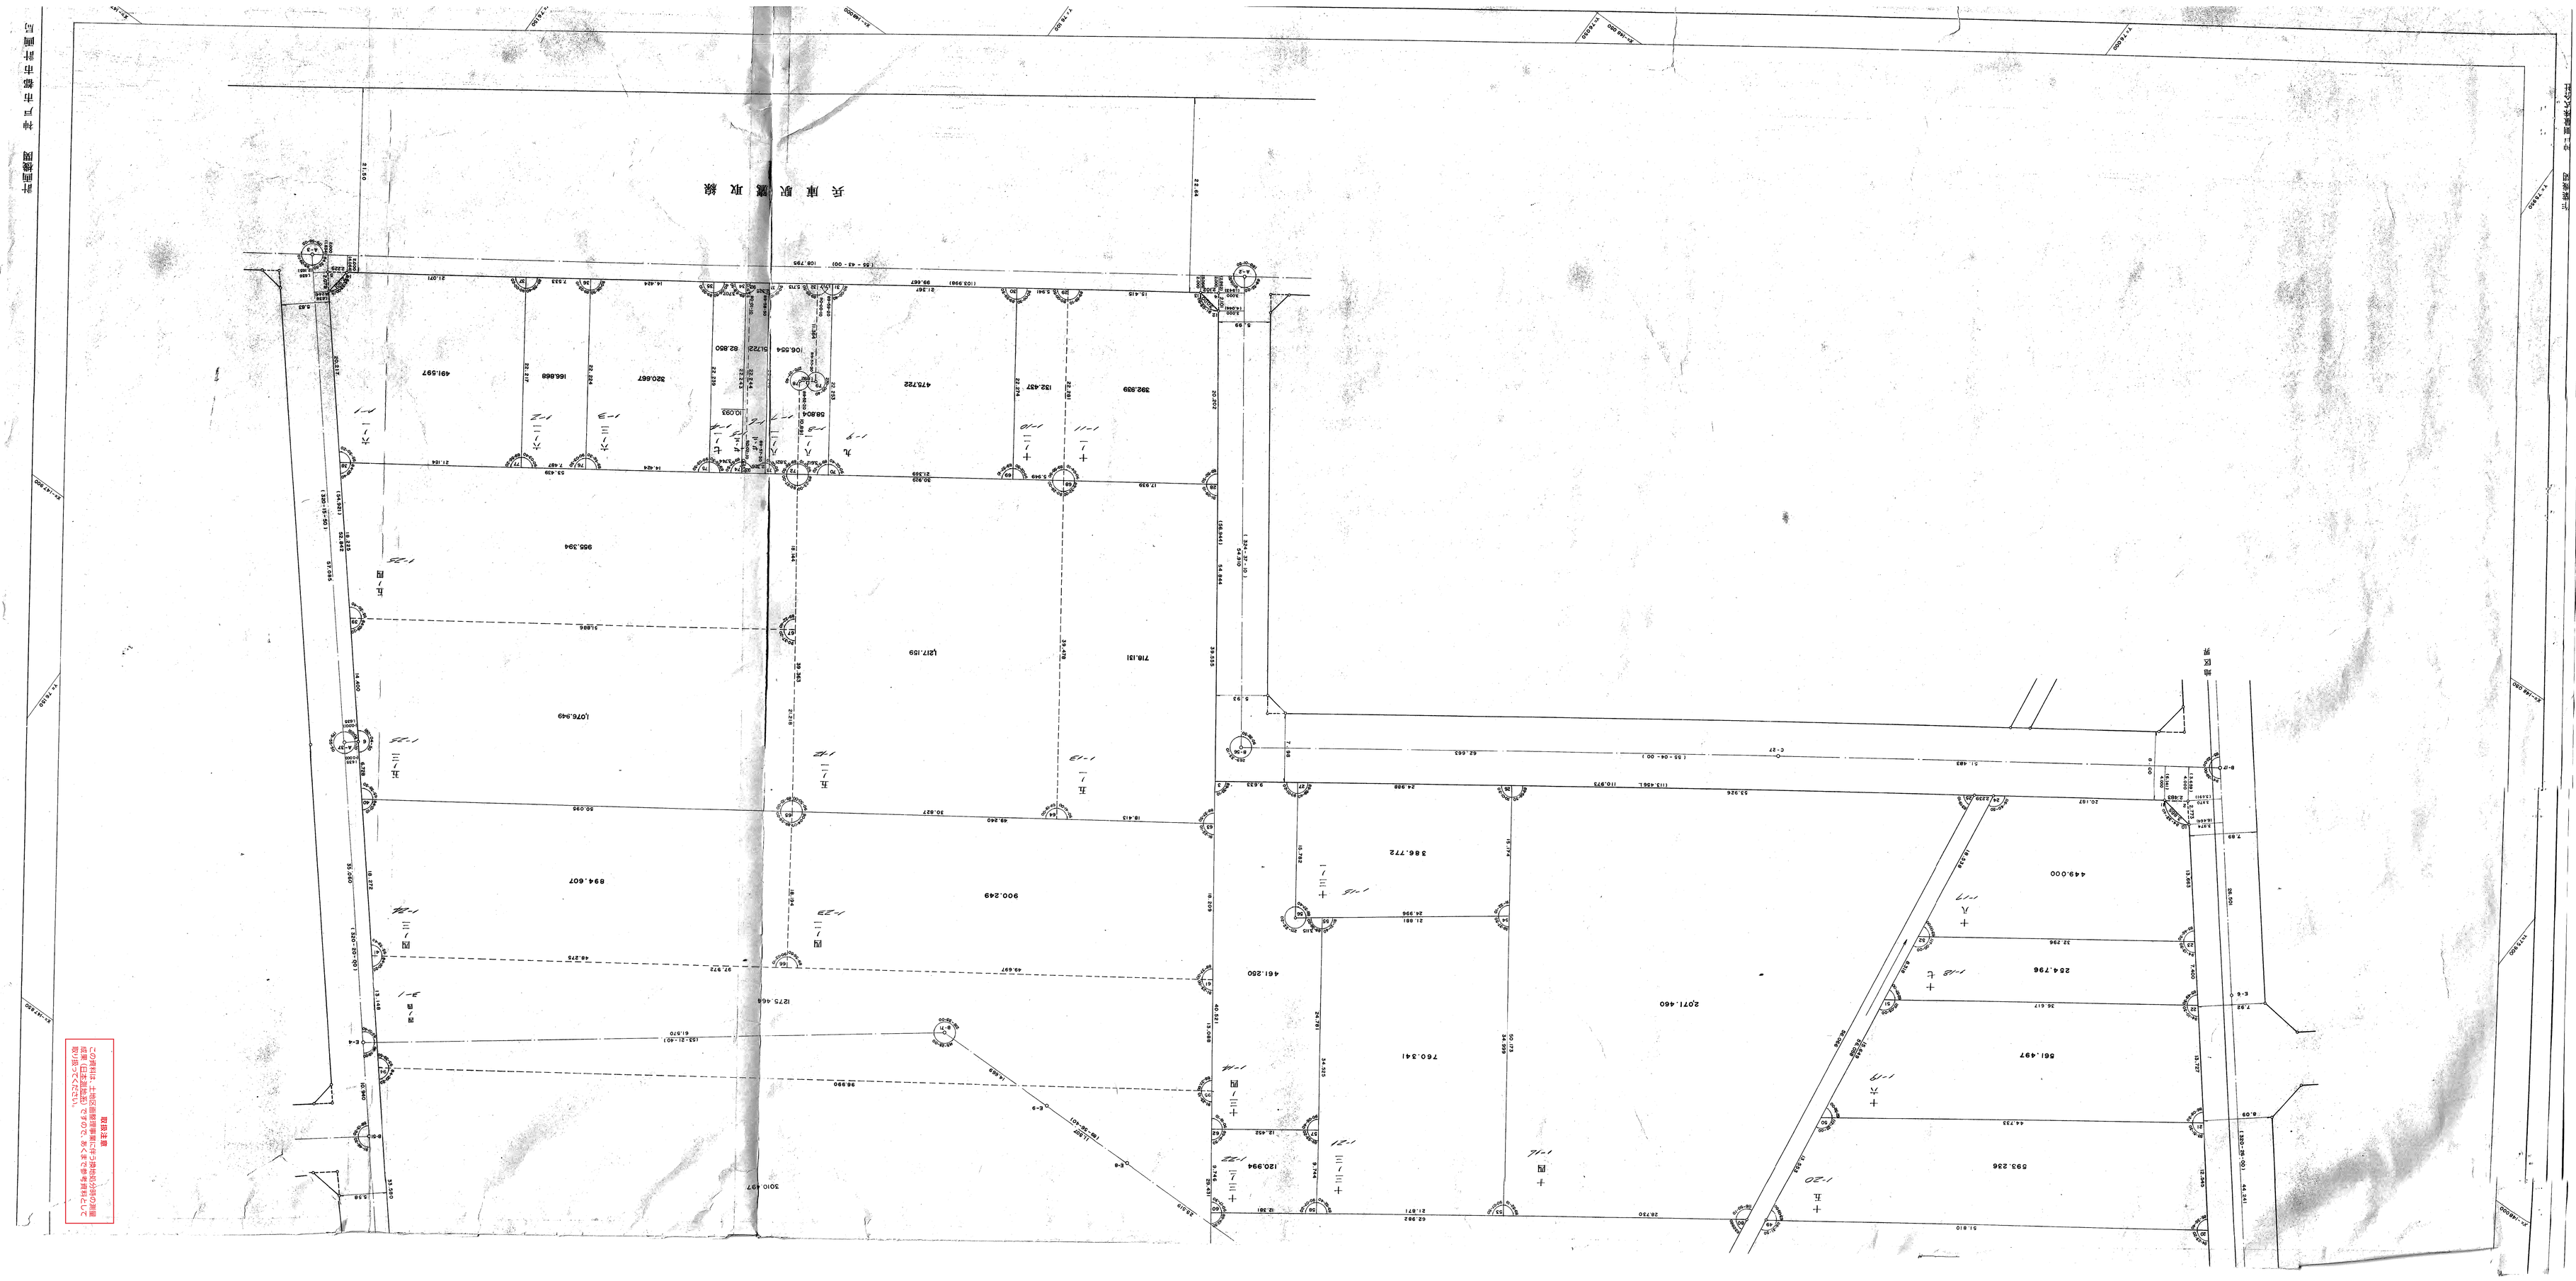
兵庫駅構内線
兵庫駅
取扱注意
