取扱注意
この資料は、土地区画整理事業に伴う換地処分時の測量成果（日本測地系）ですので、あくまで参考資料として取り扱ってください。

兵庫地区福原換地区58-1,-2街区確定測量原図
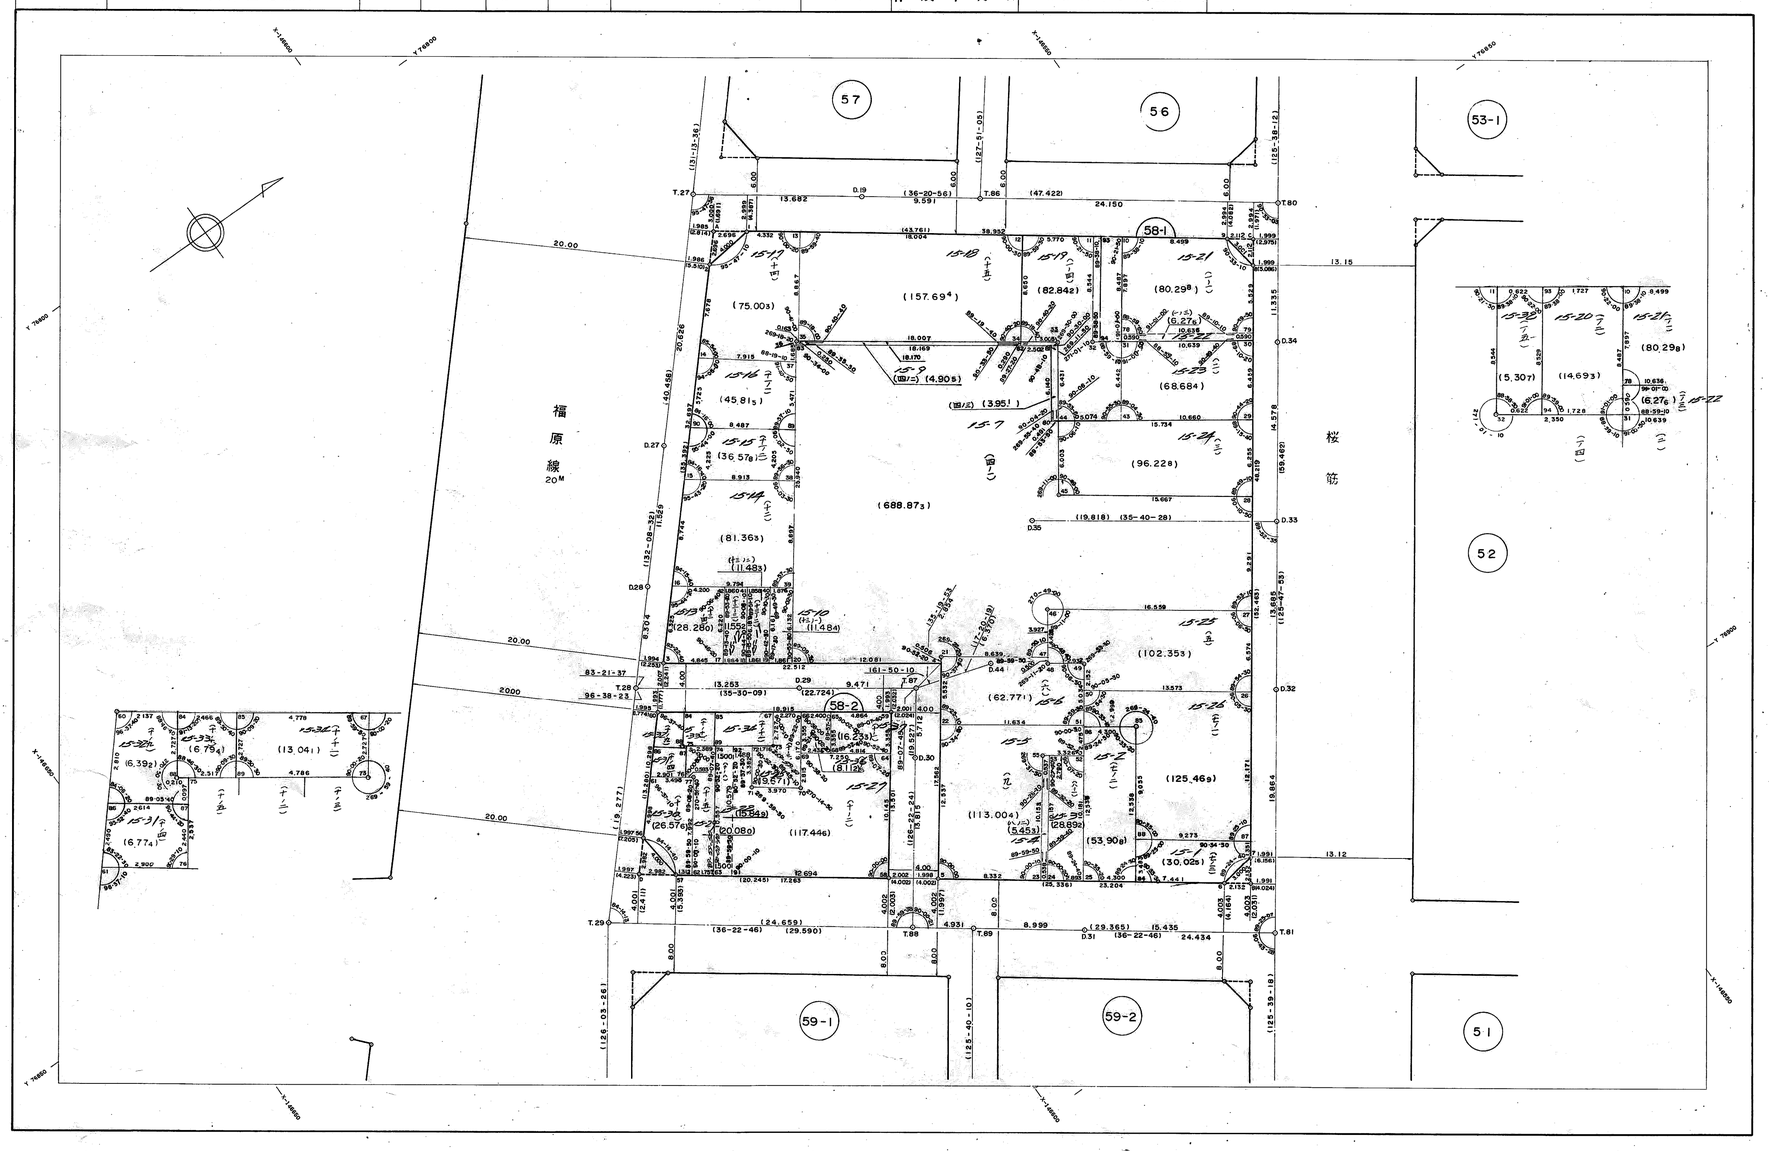
地番区域	神戸市兵庫区福原町	番号		縮尺	1:250	平面直角座標系	第 V	作成年月日	昭和60年3月10日