上野換地区31街区画地確定測量原図

灘区福住通7丁目

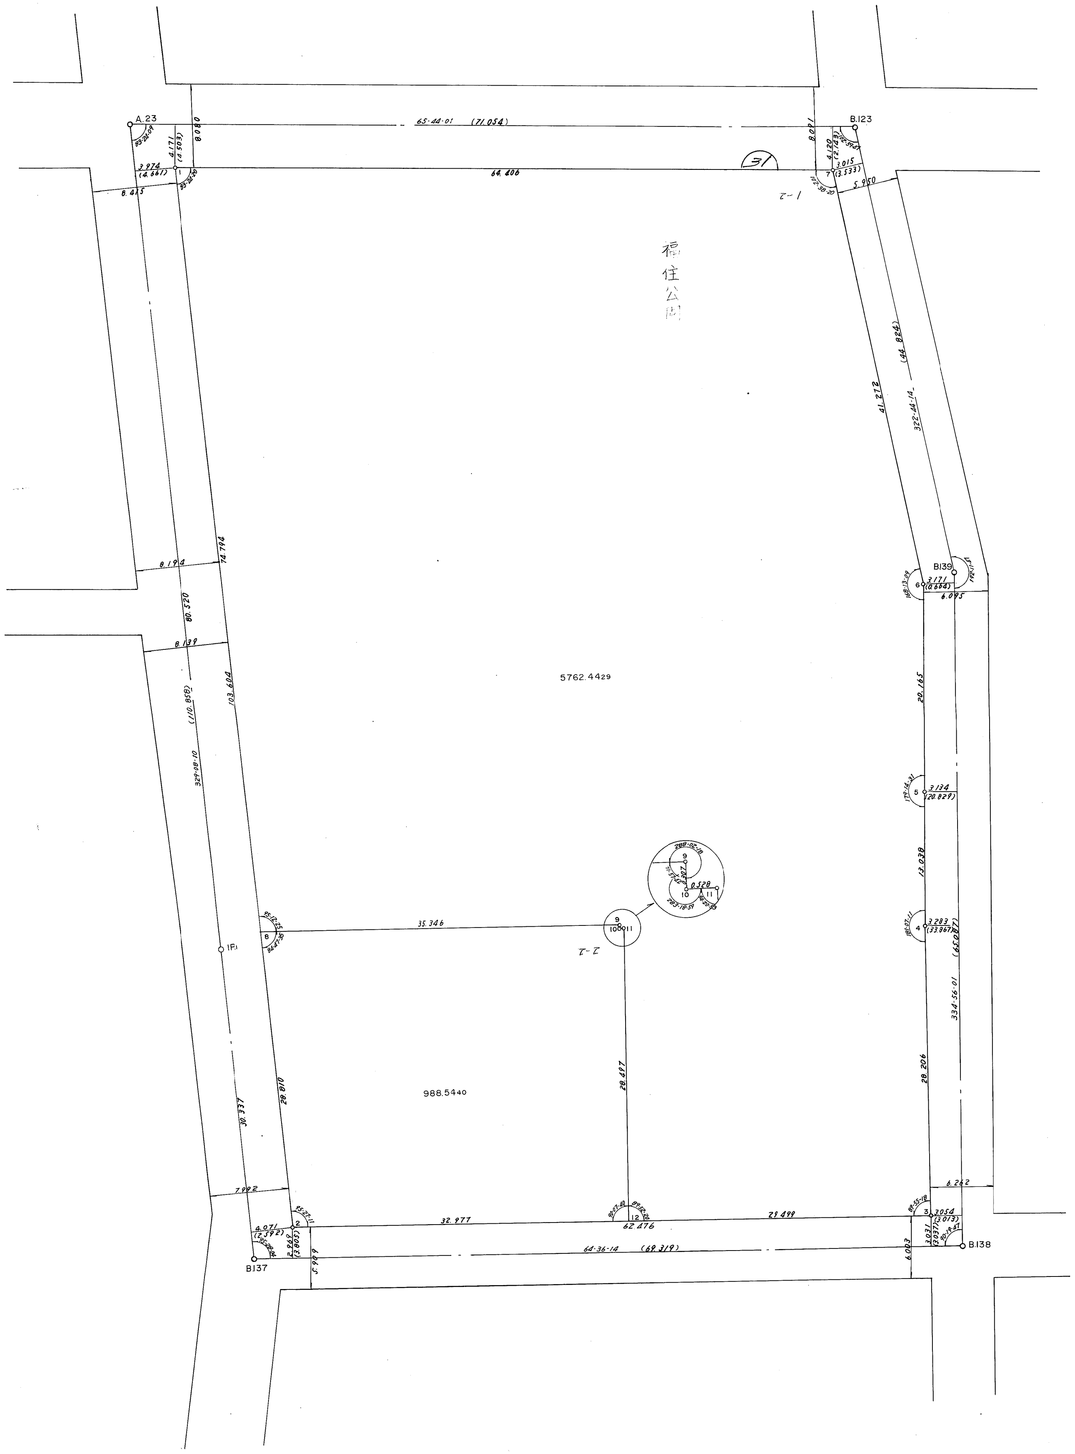

取扱注意

この資料は、土地区画整理事業に伴う地地処分前の測量成果（日本測地系）ですので、あくまで参考資料として取り扱ってください。