取扱注意
この資料は、土地区画整理事業に伴う換地処分時の測量成果（日本測地系）ですので、あくまで参考資料として取り扱ってください。

生田地区花隈換地区 51 街区　確定測量原図

地番区域	中央区花隈町	番号		縮尺	1:250	平面直角座標系	第 V	作成年月日	昭和60年3月　日

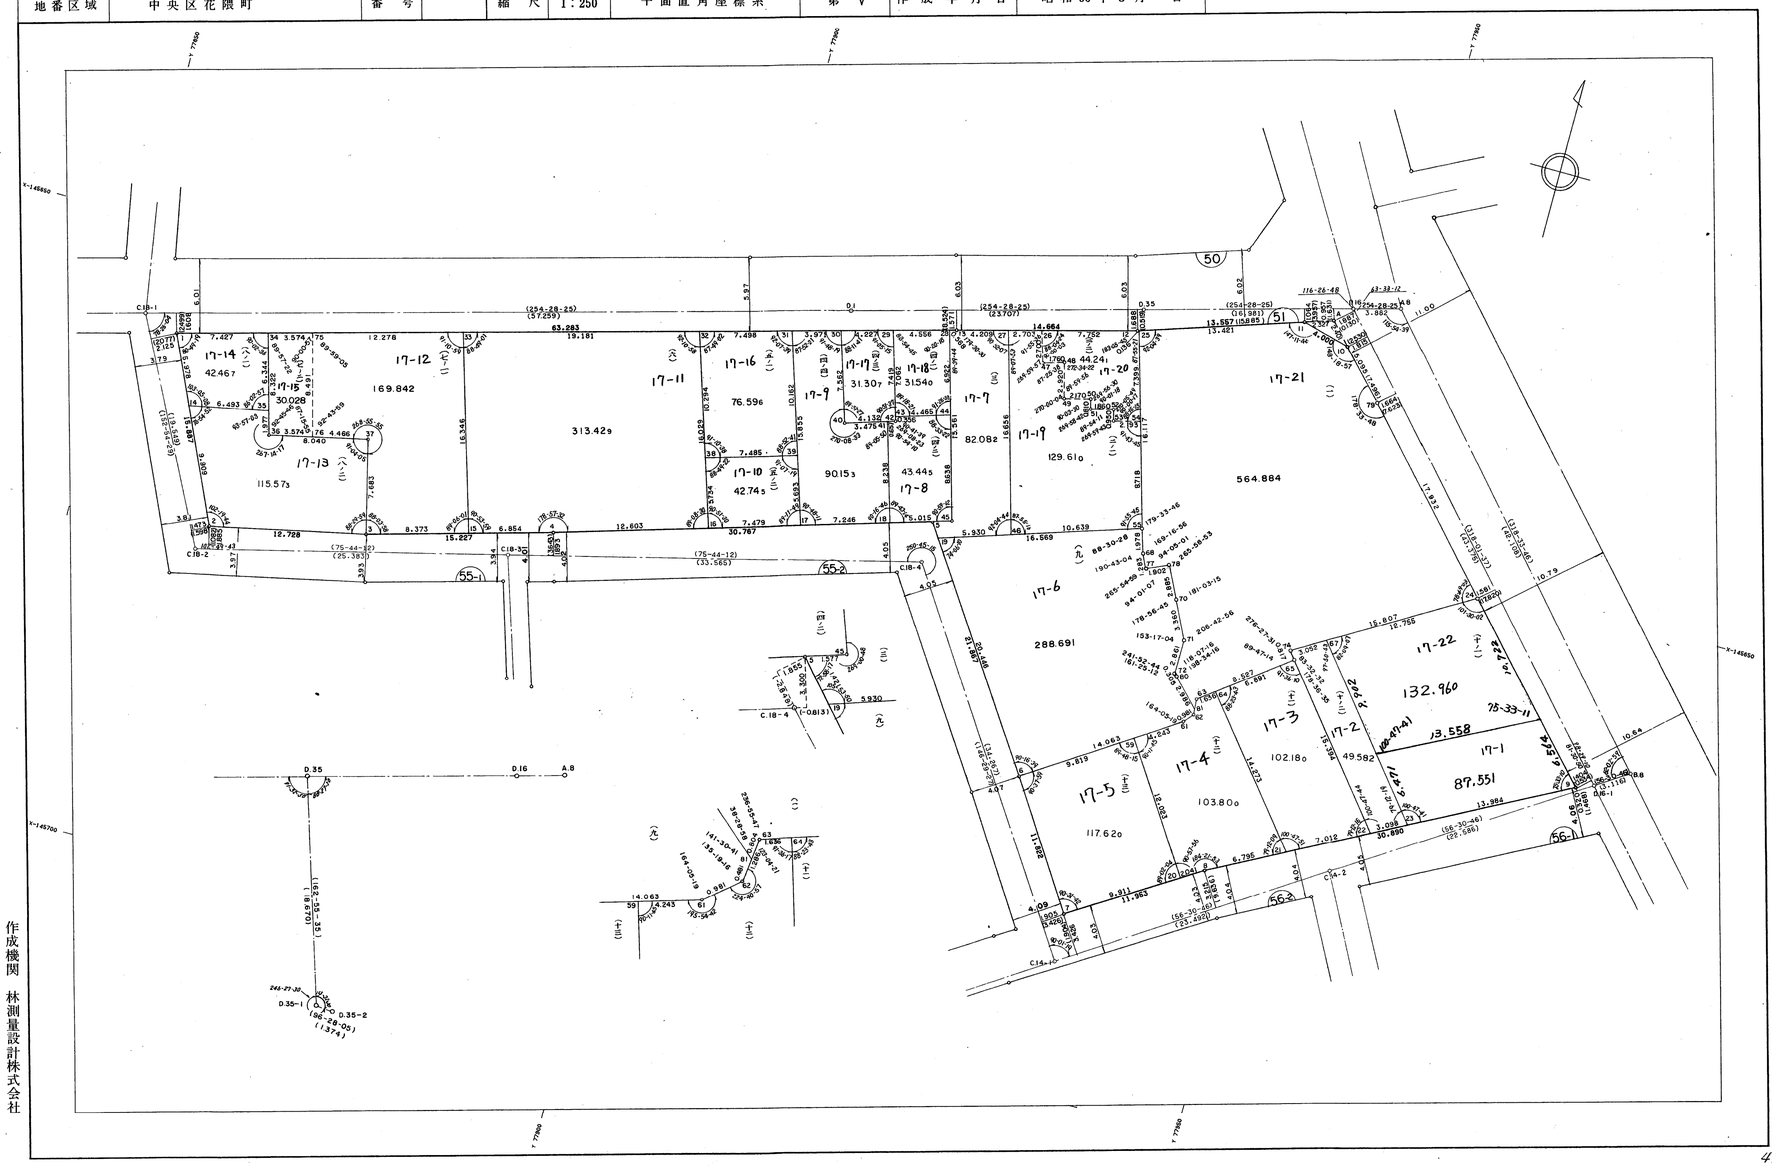

作成機関　林測量設計株式会社

計画機関　神戸市都市計画局