確定測量原図

稗田換地区 81 街区　縮尺 1：300

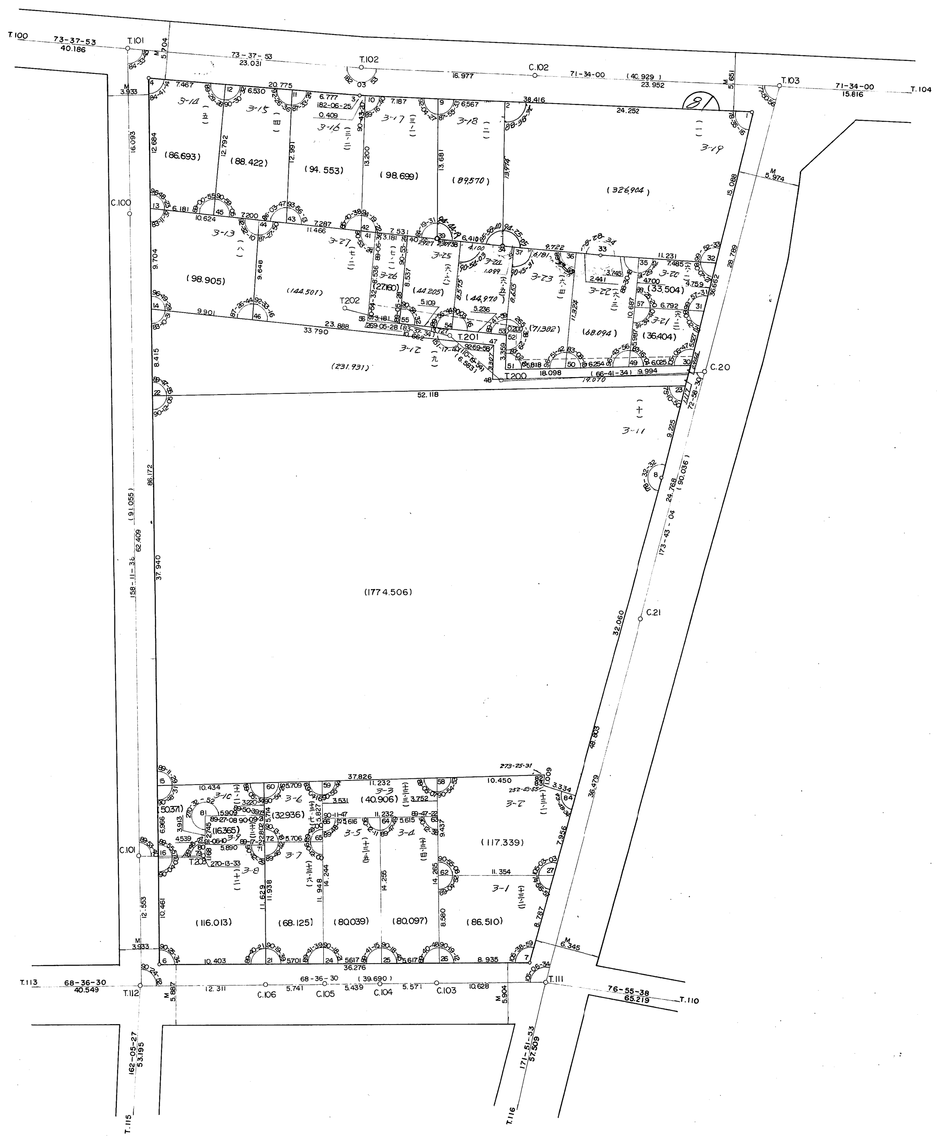

取扱注意
この資料は、土地区画整理事業に伴う地地分筆の測量成果（日本測地系）ですので、あくまで参考資料として取り扱ってください。