
地番区域	神戸市中央区旗塚通１丁目	番 号	１３	縮 尺	1:250	平面直角座標系	第 Ⅴ	作成年月日	平成８年３月28日

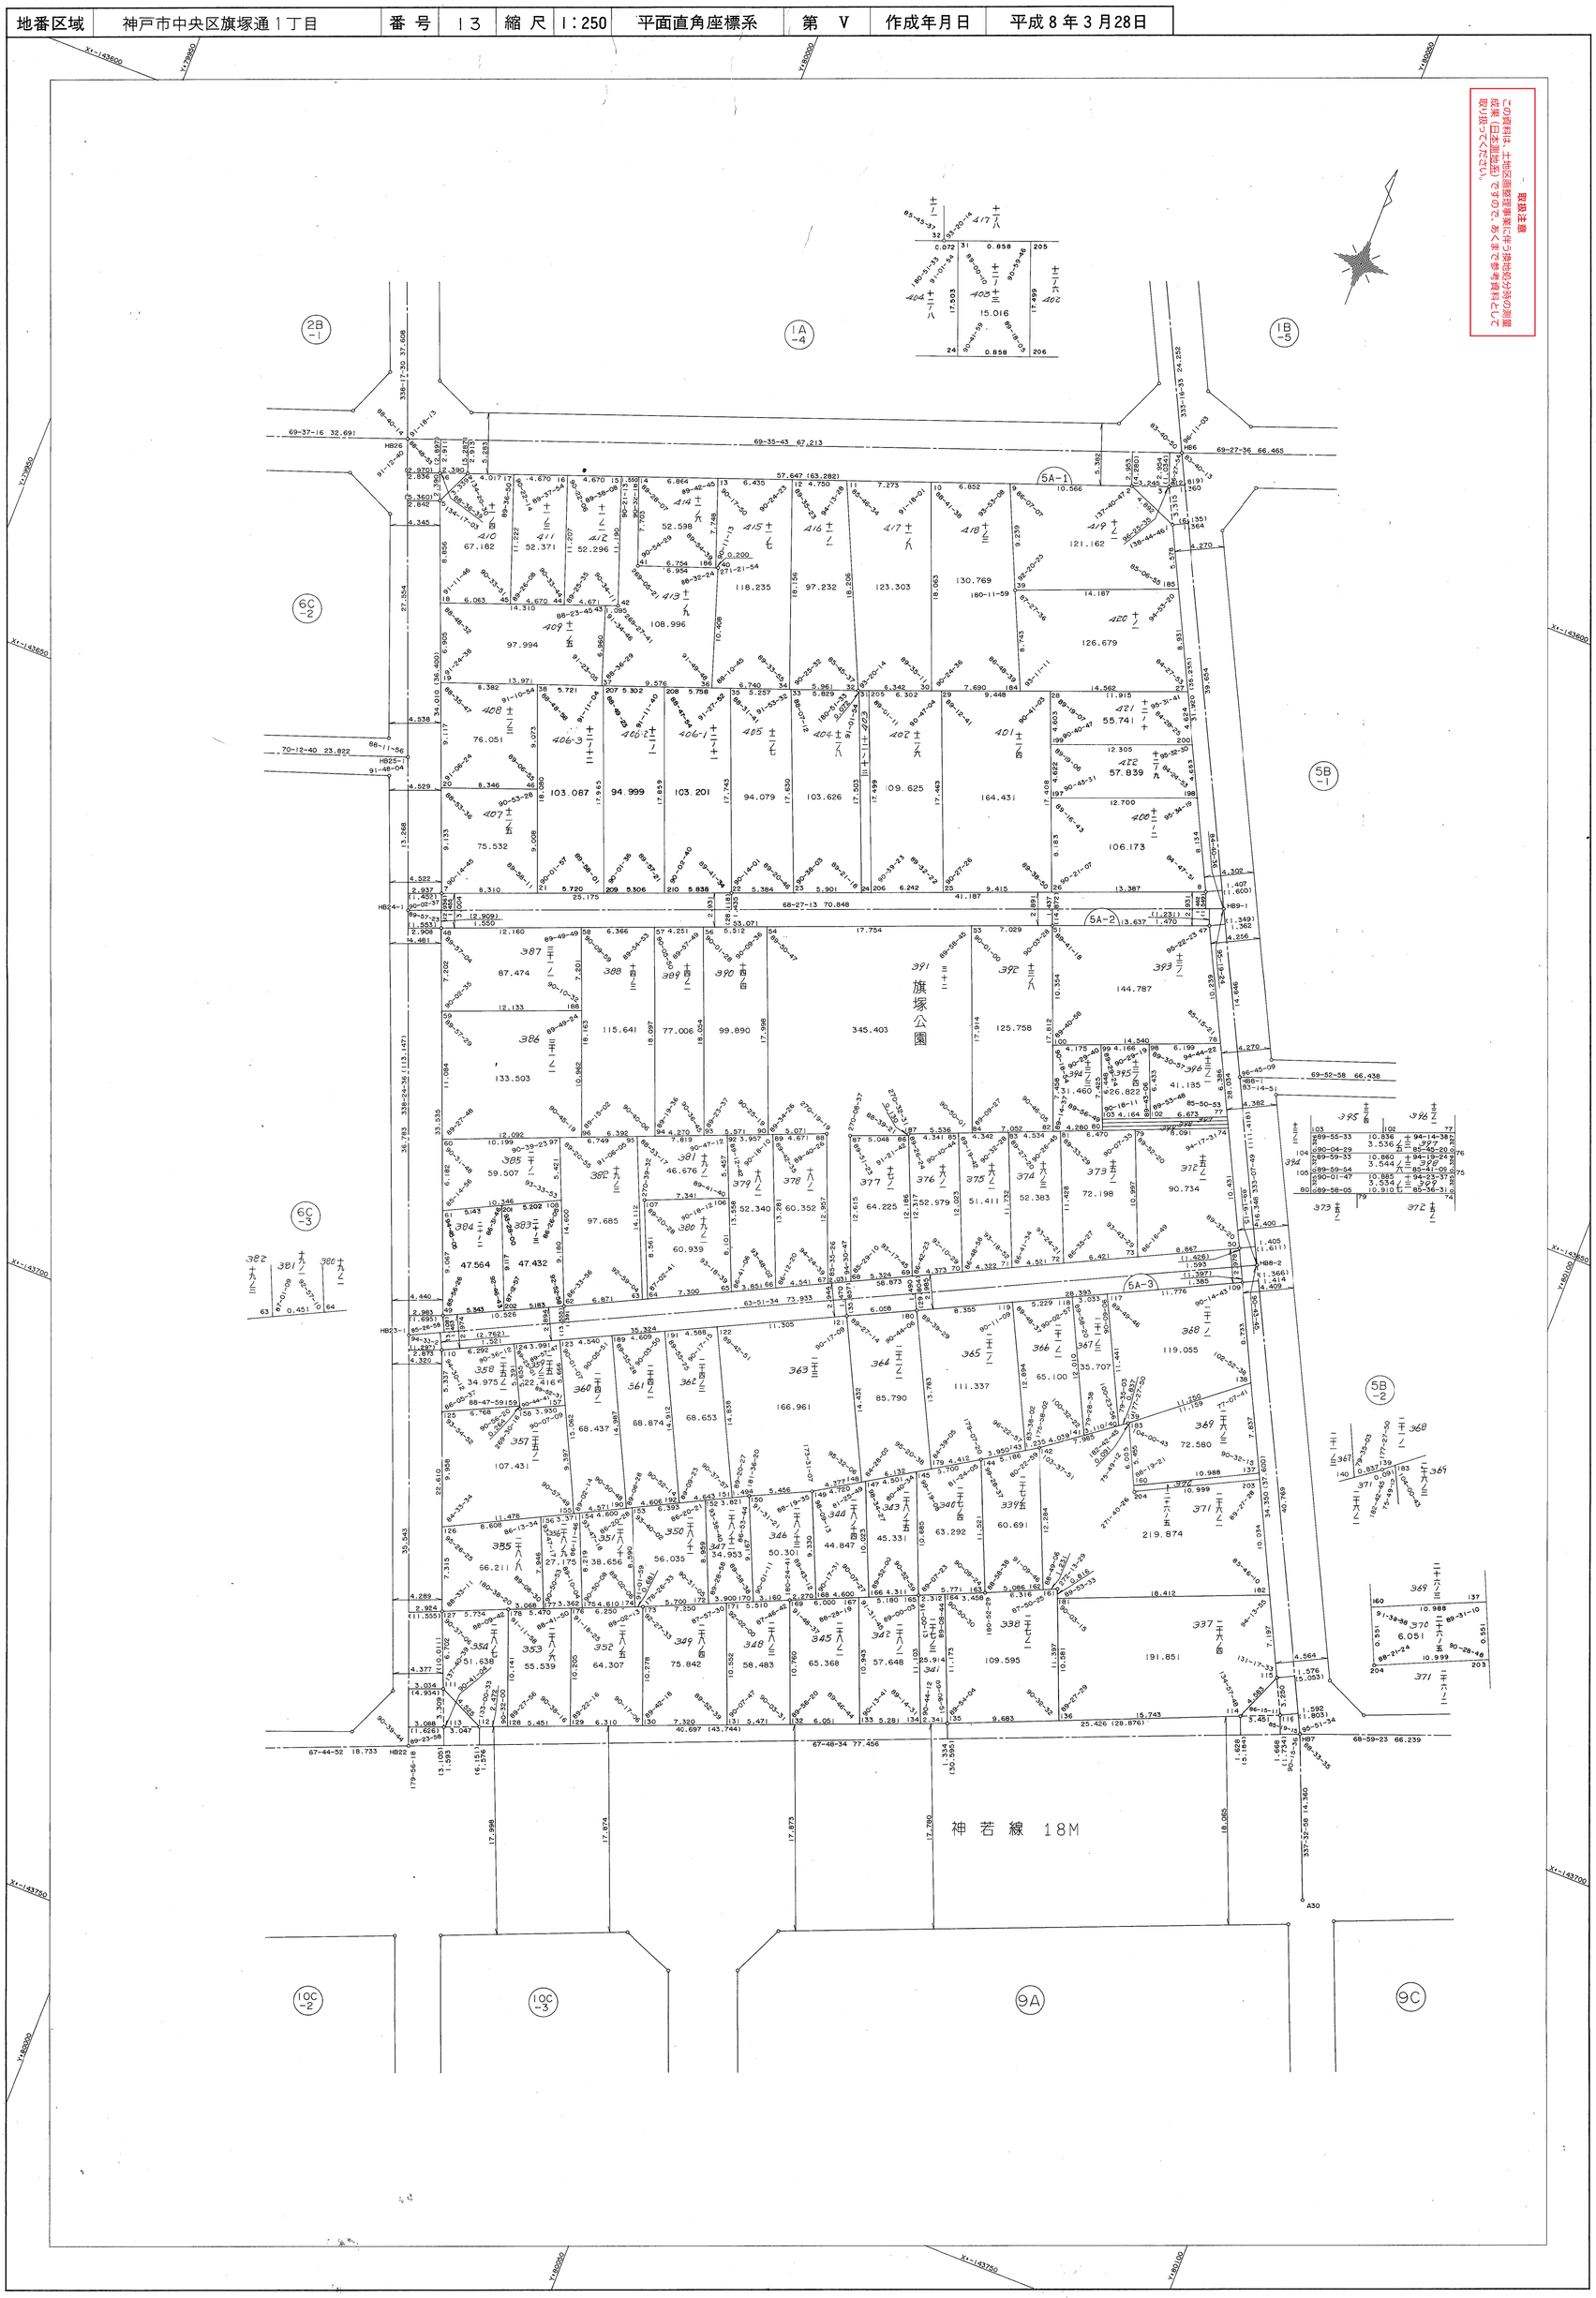


