葺合地区旗塚換地区 8A街区　確定測量原図

地番区域	神戸市中央区旗塚通７丁目	番 号	22	縮 尺	1:250	平面直角座標系	第 Ⅴ	作成年月日	平成８年３月28日

この資料は、土地区画整理事業に伴う家地区分等の測量成果（日本測地系）ですので、あくまで参考資料として取り扱ってください。

取扱注意書

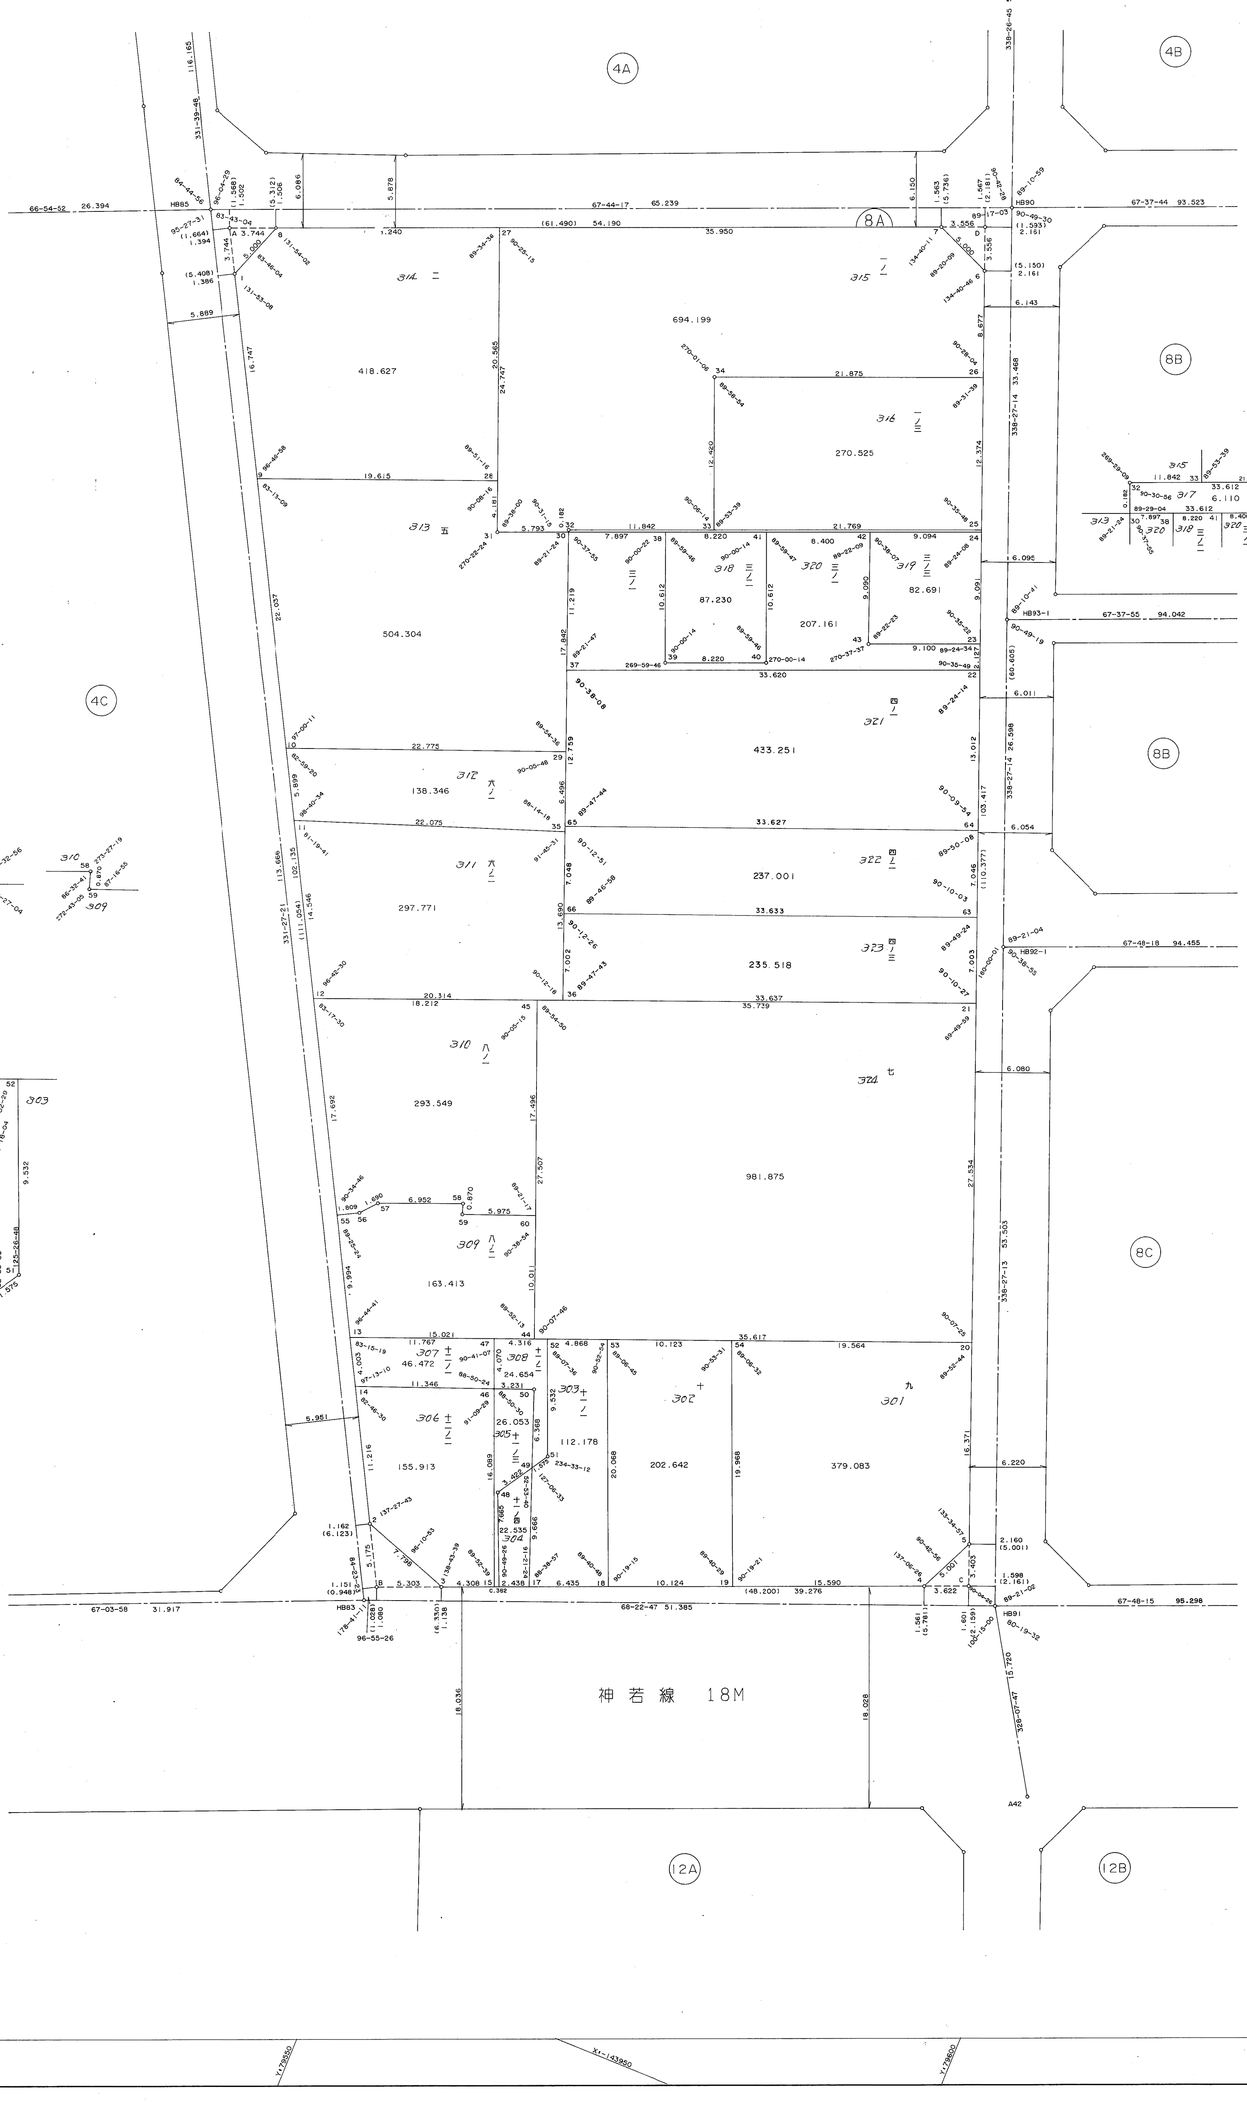

作成機関　昭和株式会社

計画機関　神戸市都市計画局