生田地区東川崎換地区13-2,-3,-4,-5,-6 街区画地確定測量原図（その２）

地番区域	神戸市中央区東川崎町４丁目	番号		縮尺	1：250	平面直角座標系	第 5	作成年月日	昭和60年10月　日

取扱注意
この資料は、土地区画整理事業に伴う換地処分時の測量成果（日本測地系）ですので、あくまで参考資料として取り扱ってください。

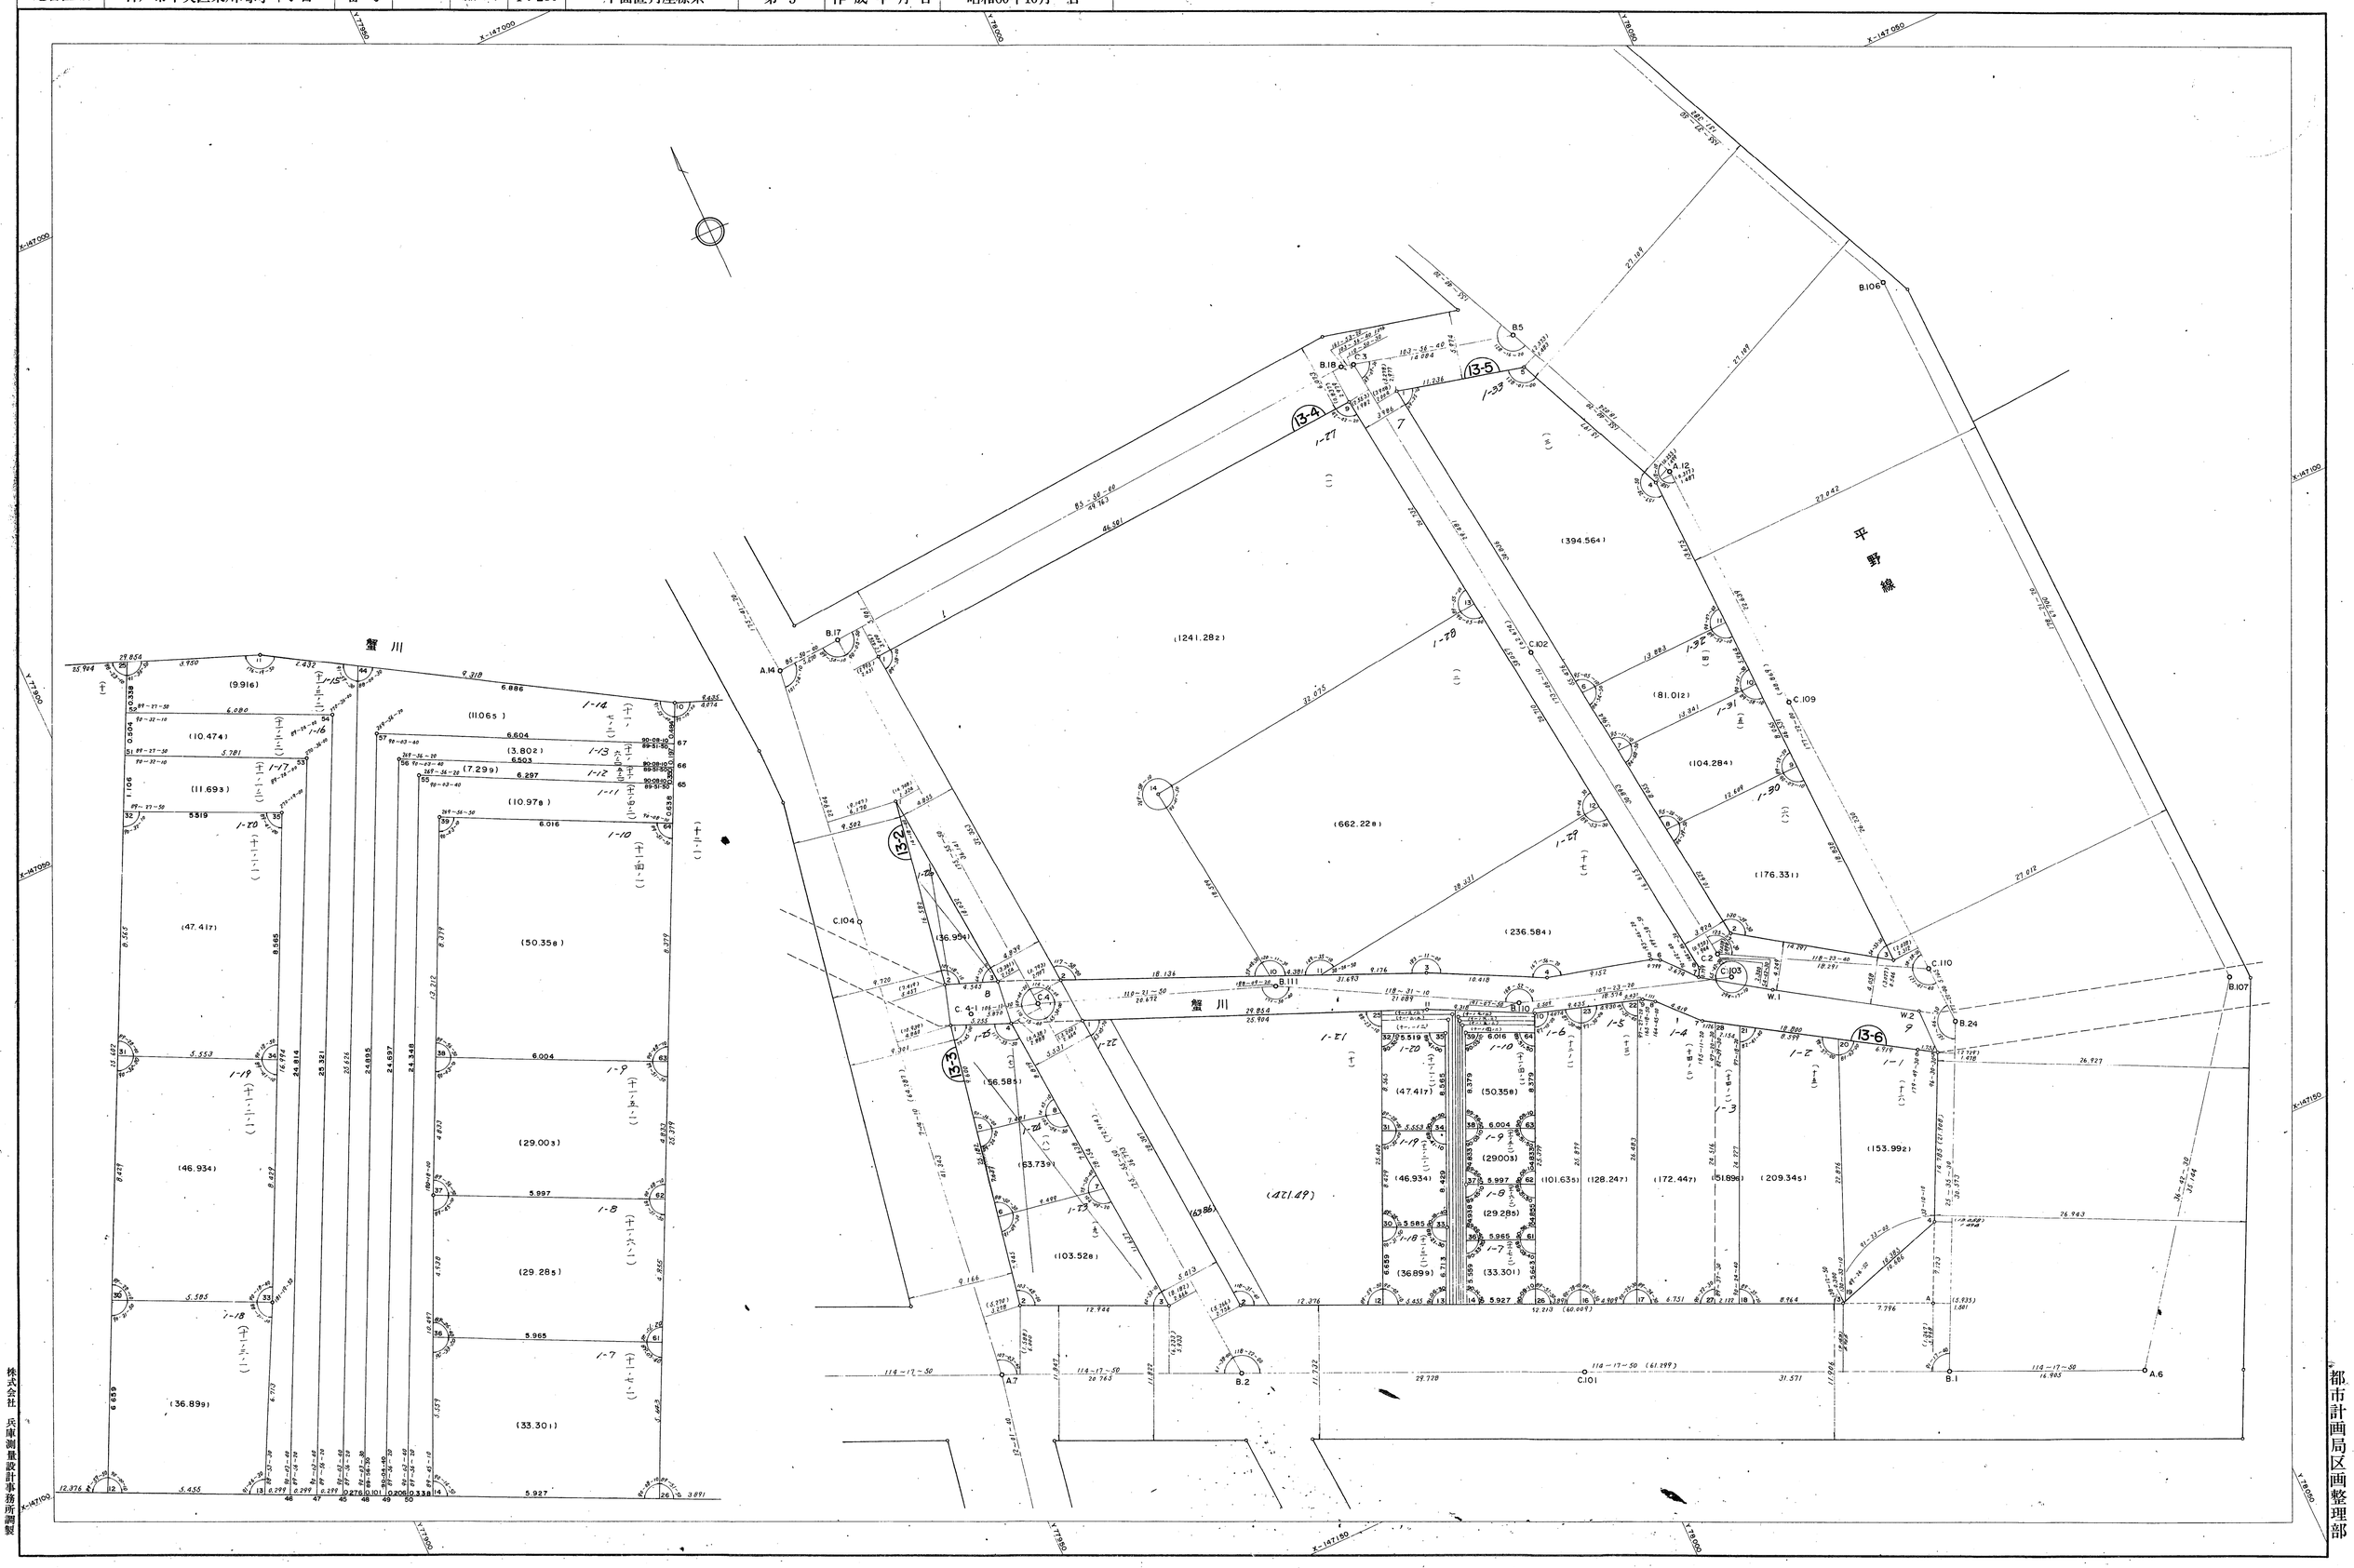

株式会社　兵庫測量設計事務所調製

都市計画局区画整理部