取扱注意
この資料は、土地区画整理事業に伴う換地処分時の測量成果（日本測地系）ですので、あくまで参考資料として取り扱ってください。

兵庫地区東川崎換地区46街区画地確定測量原図

地番区域	神戸市中央区東川崎町 7 丁目	番号		縮尺	1：250	平面直角座標系	第 5	作成年月日	昭和60年11月 日

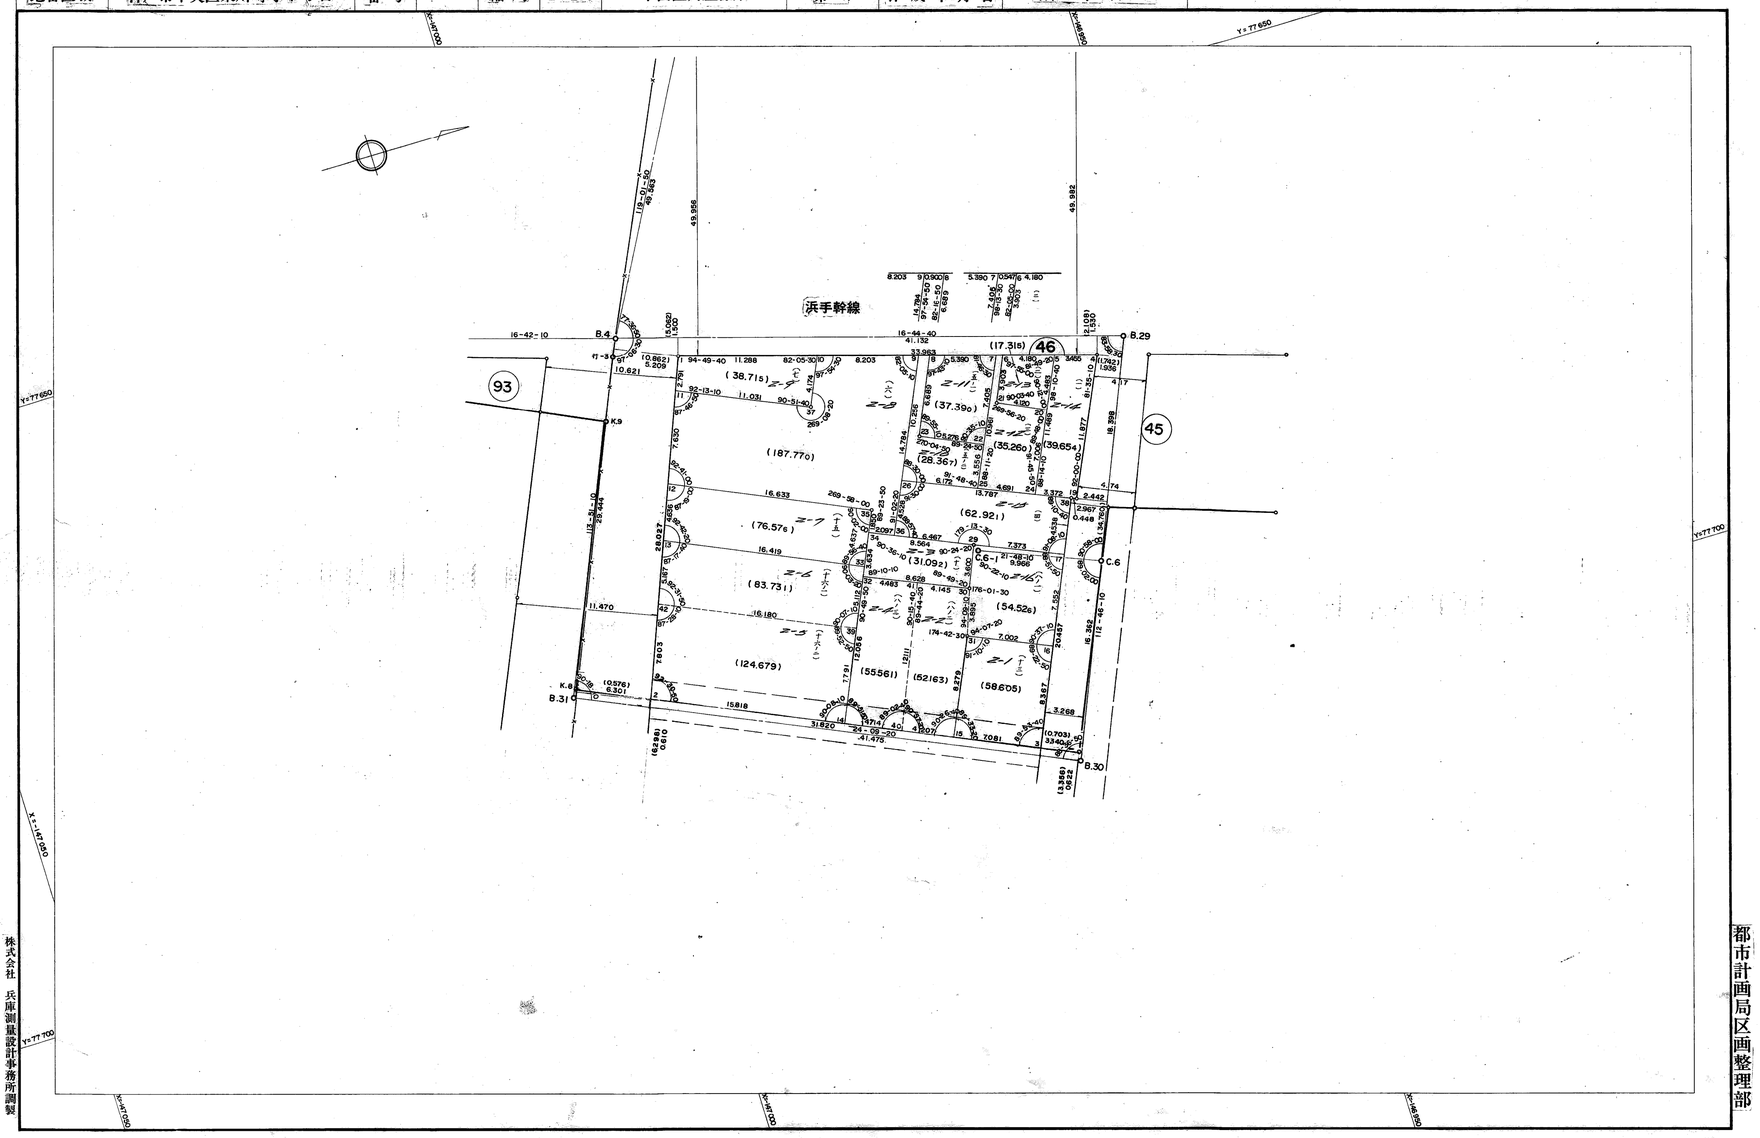

株式会社 兵庫測量設計事務所調製

都市計画局区画整理部