取扱注意
この資料は、土地区画整理事業に伴う地物分合の測量成果（日本測地系）ですので、あくまで参考資料として取り扱ってください。

確定測量原図

松野海運換地区 39 街区

縮尺 三百分之一

浜手幹線 50M

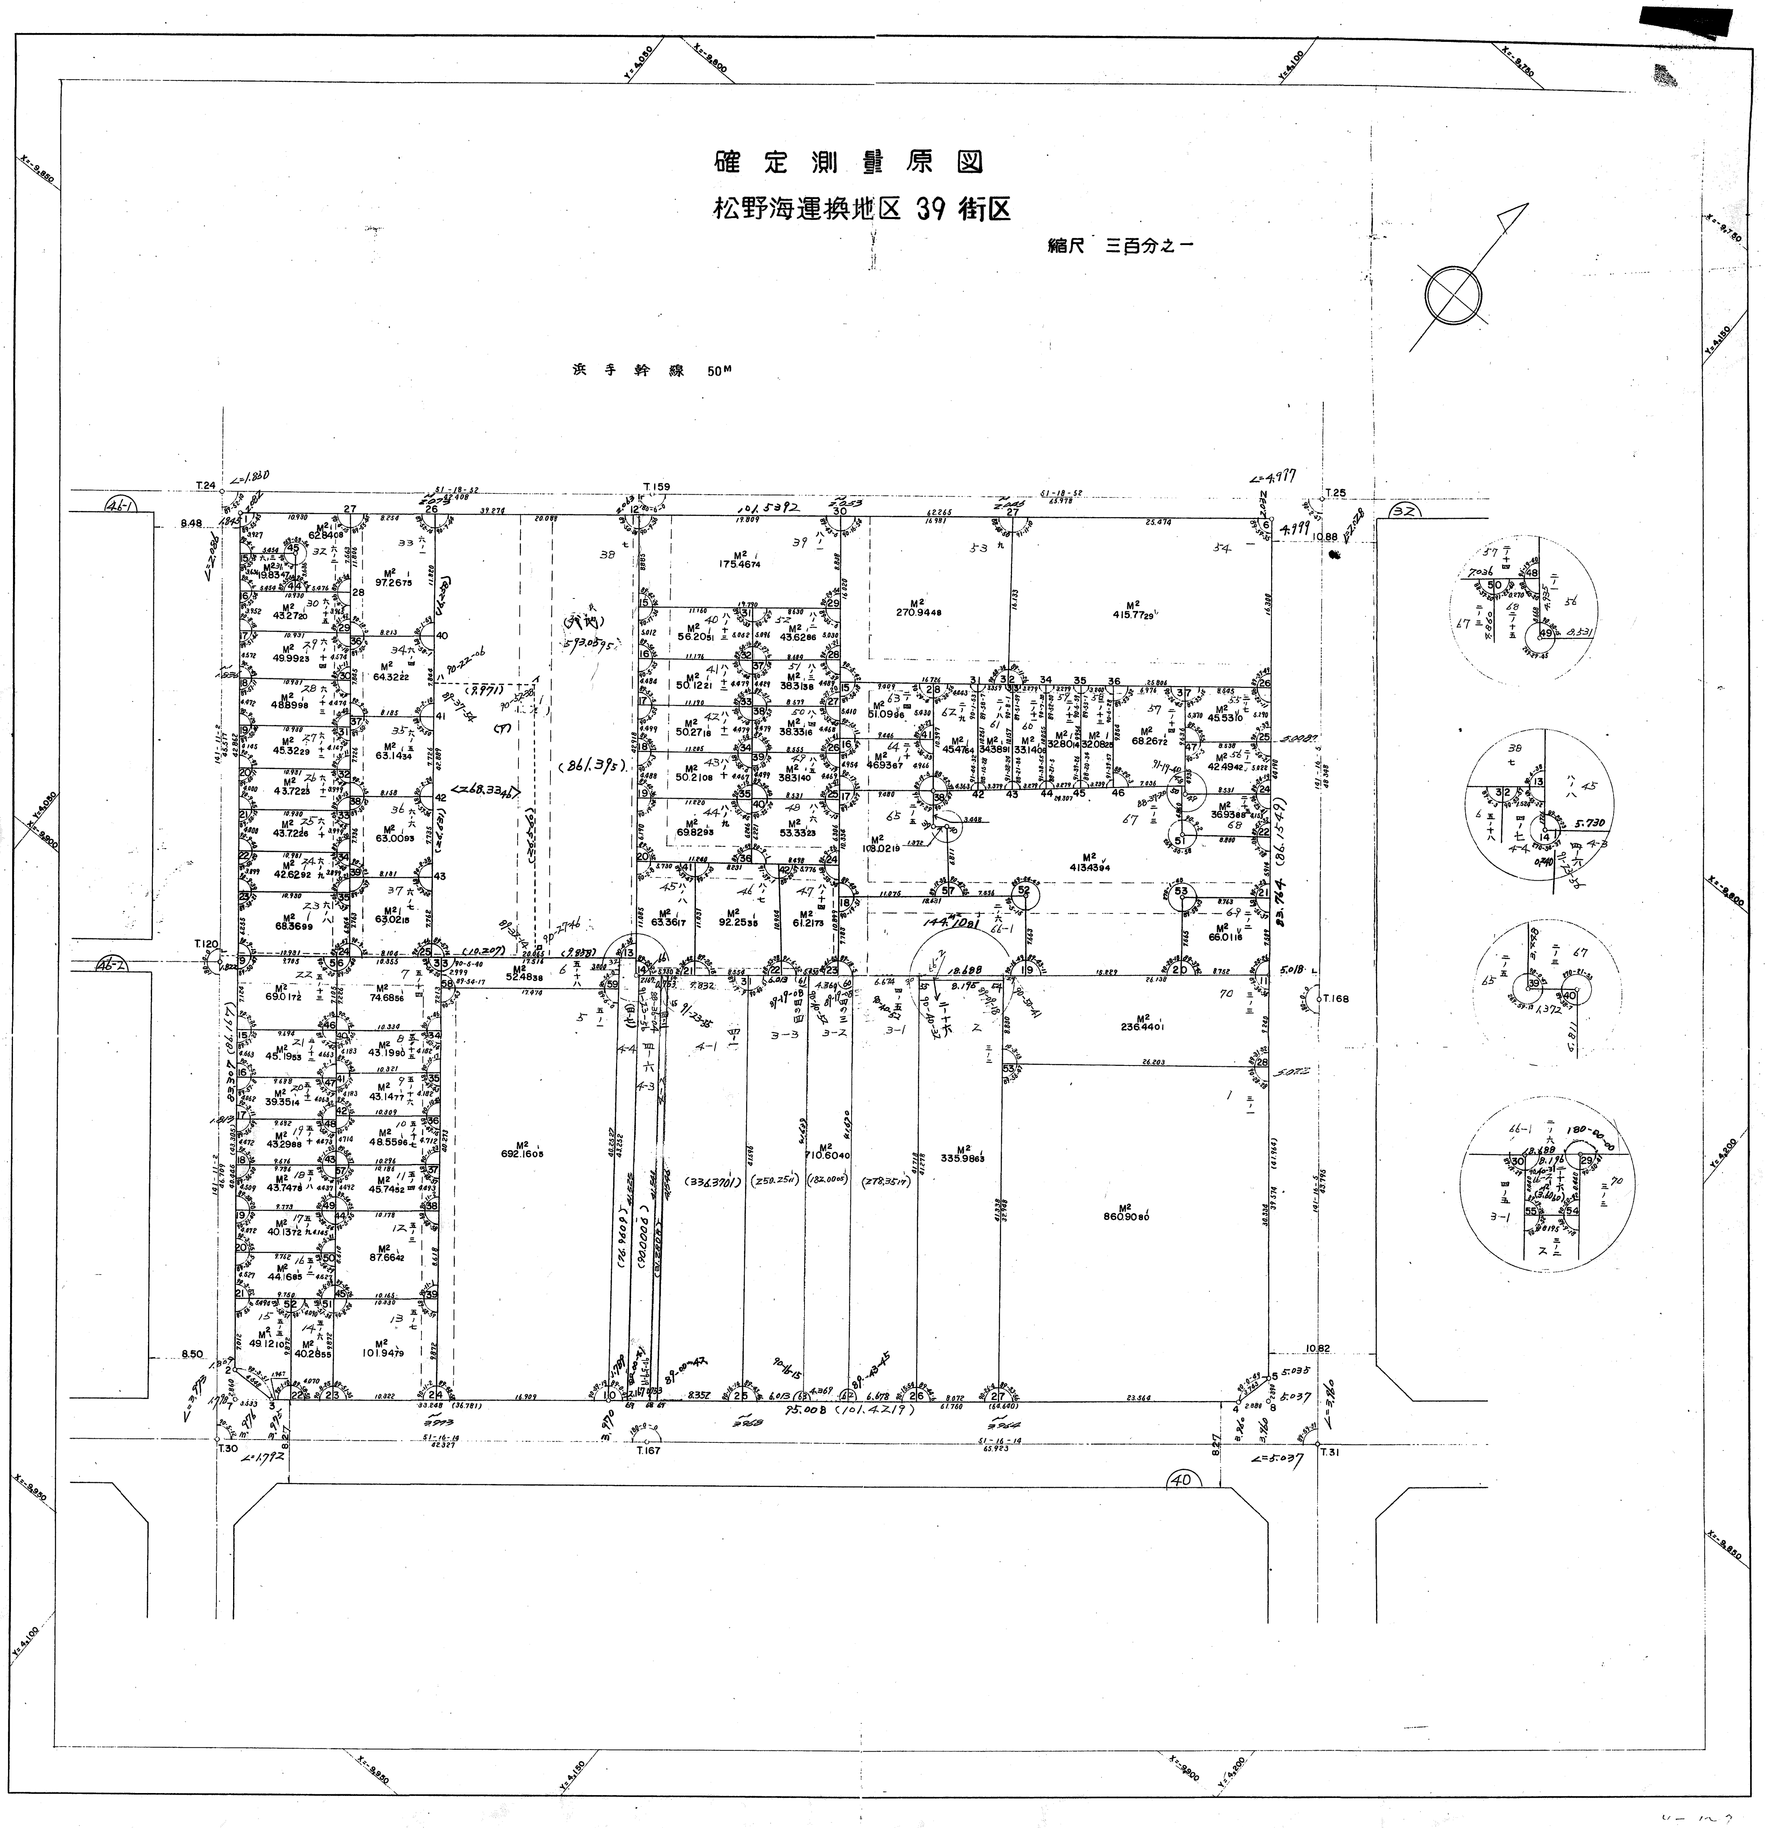
T.24
T.159
T.25
T.120
T.168
T.30
T.167
T.31
