確定測量原図
細田西尻池換地区 10 街区
縮尺 1:300

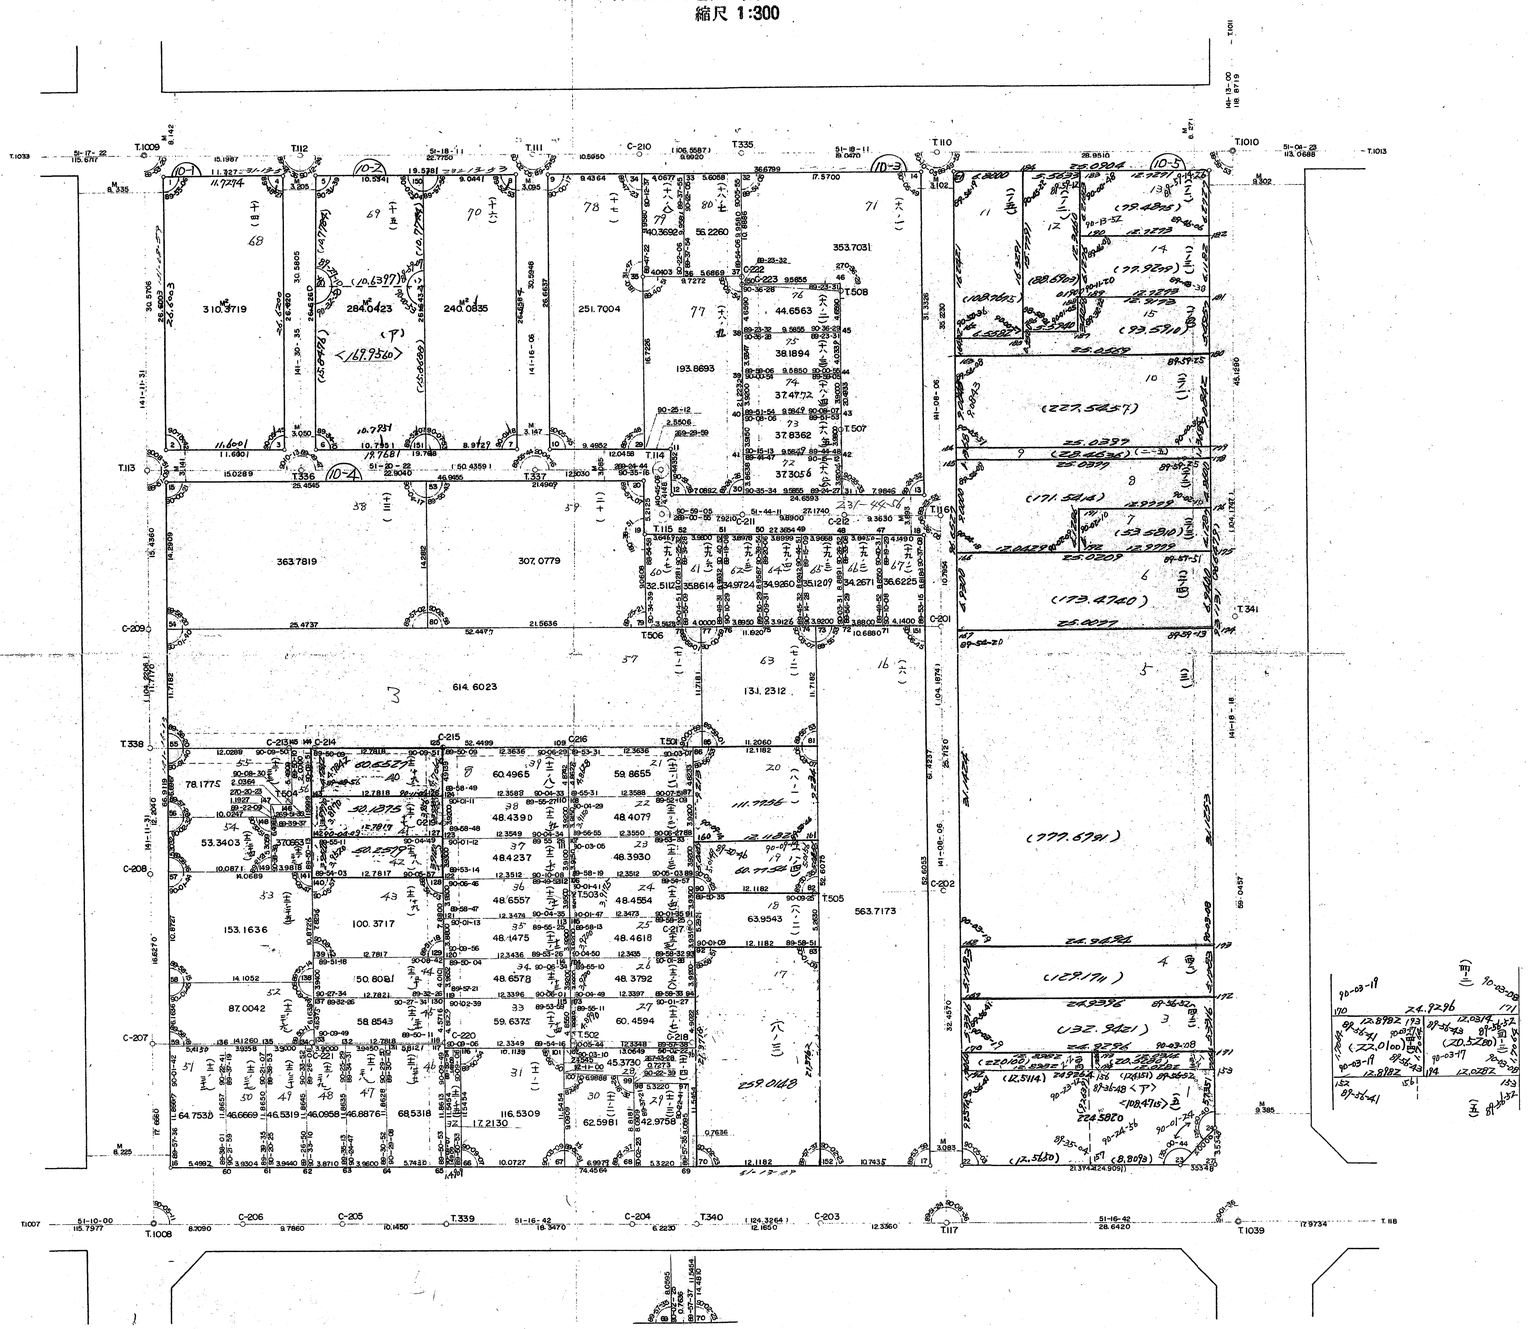

取扱注意
この資料は、土地区画整理事業に伴う換地処分時の測量成果（日本測地系）ですので、あくまで参考資料として取り扱ってください。