取扱注意
この資料は、土地区画整理事業に伴う換地処分時の測量成果（日本測地系）ですので、あくまで参考資料として取り扱ってください。

葺合地区生田換地区　　３Ｃ 街区　確定測量原図

地番区域	神戸市中央区生田町３丁目	番 号	14	縮 尺	1：250	平面直角座標系	第 Ⅴ	作成年月日	平成 8 年 3 月28日

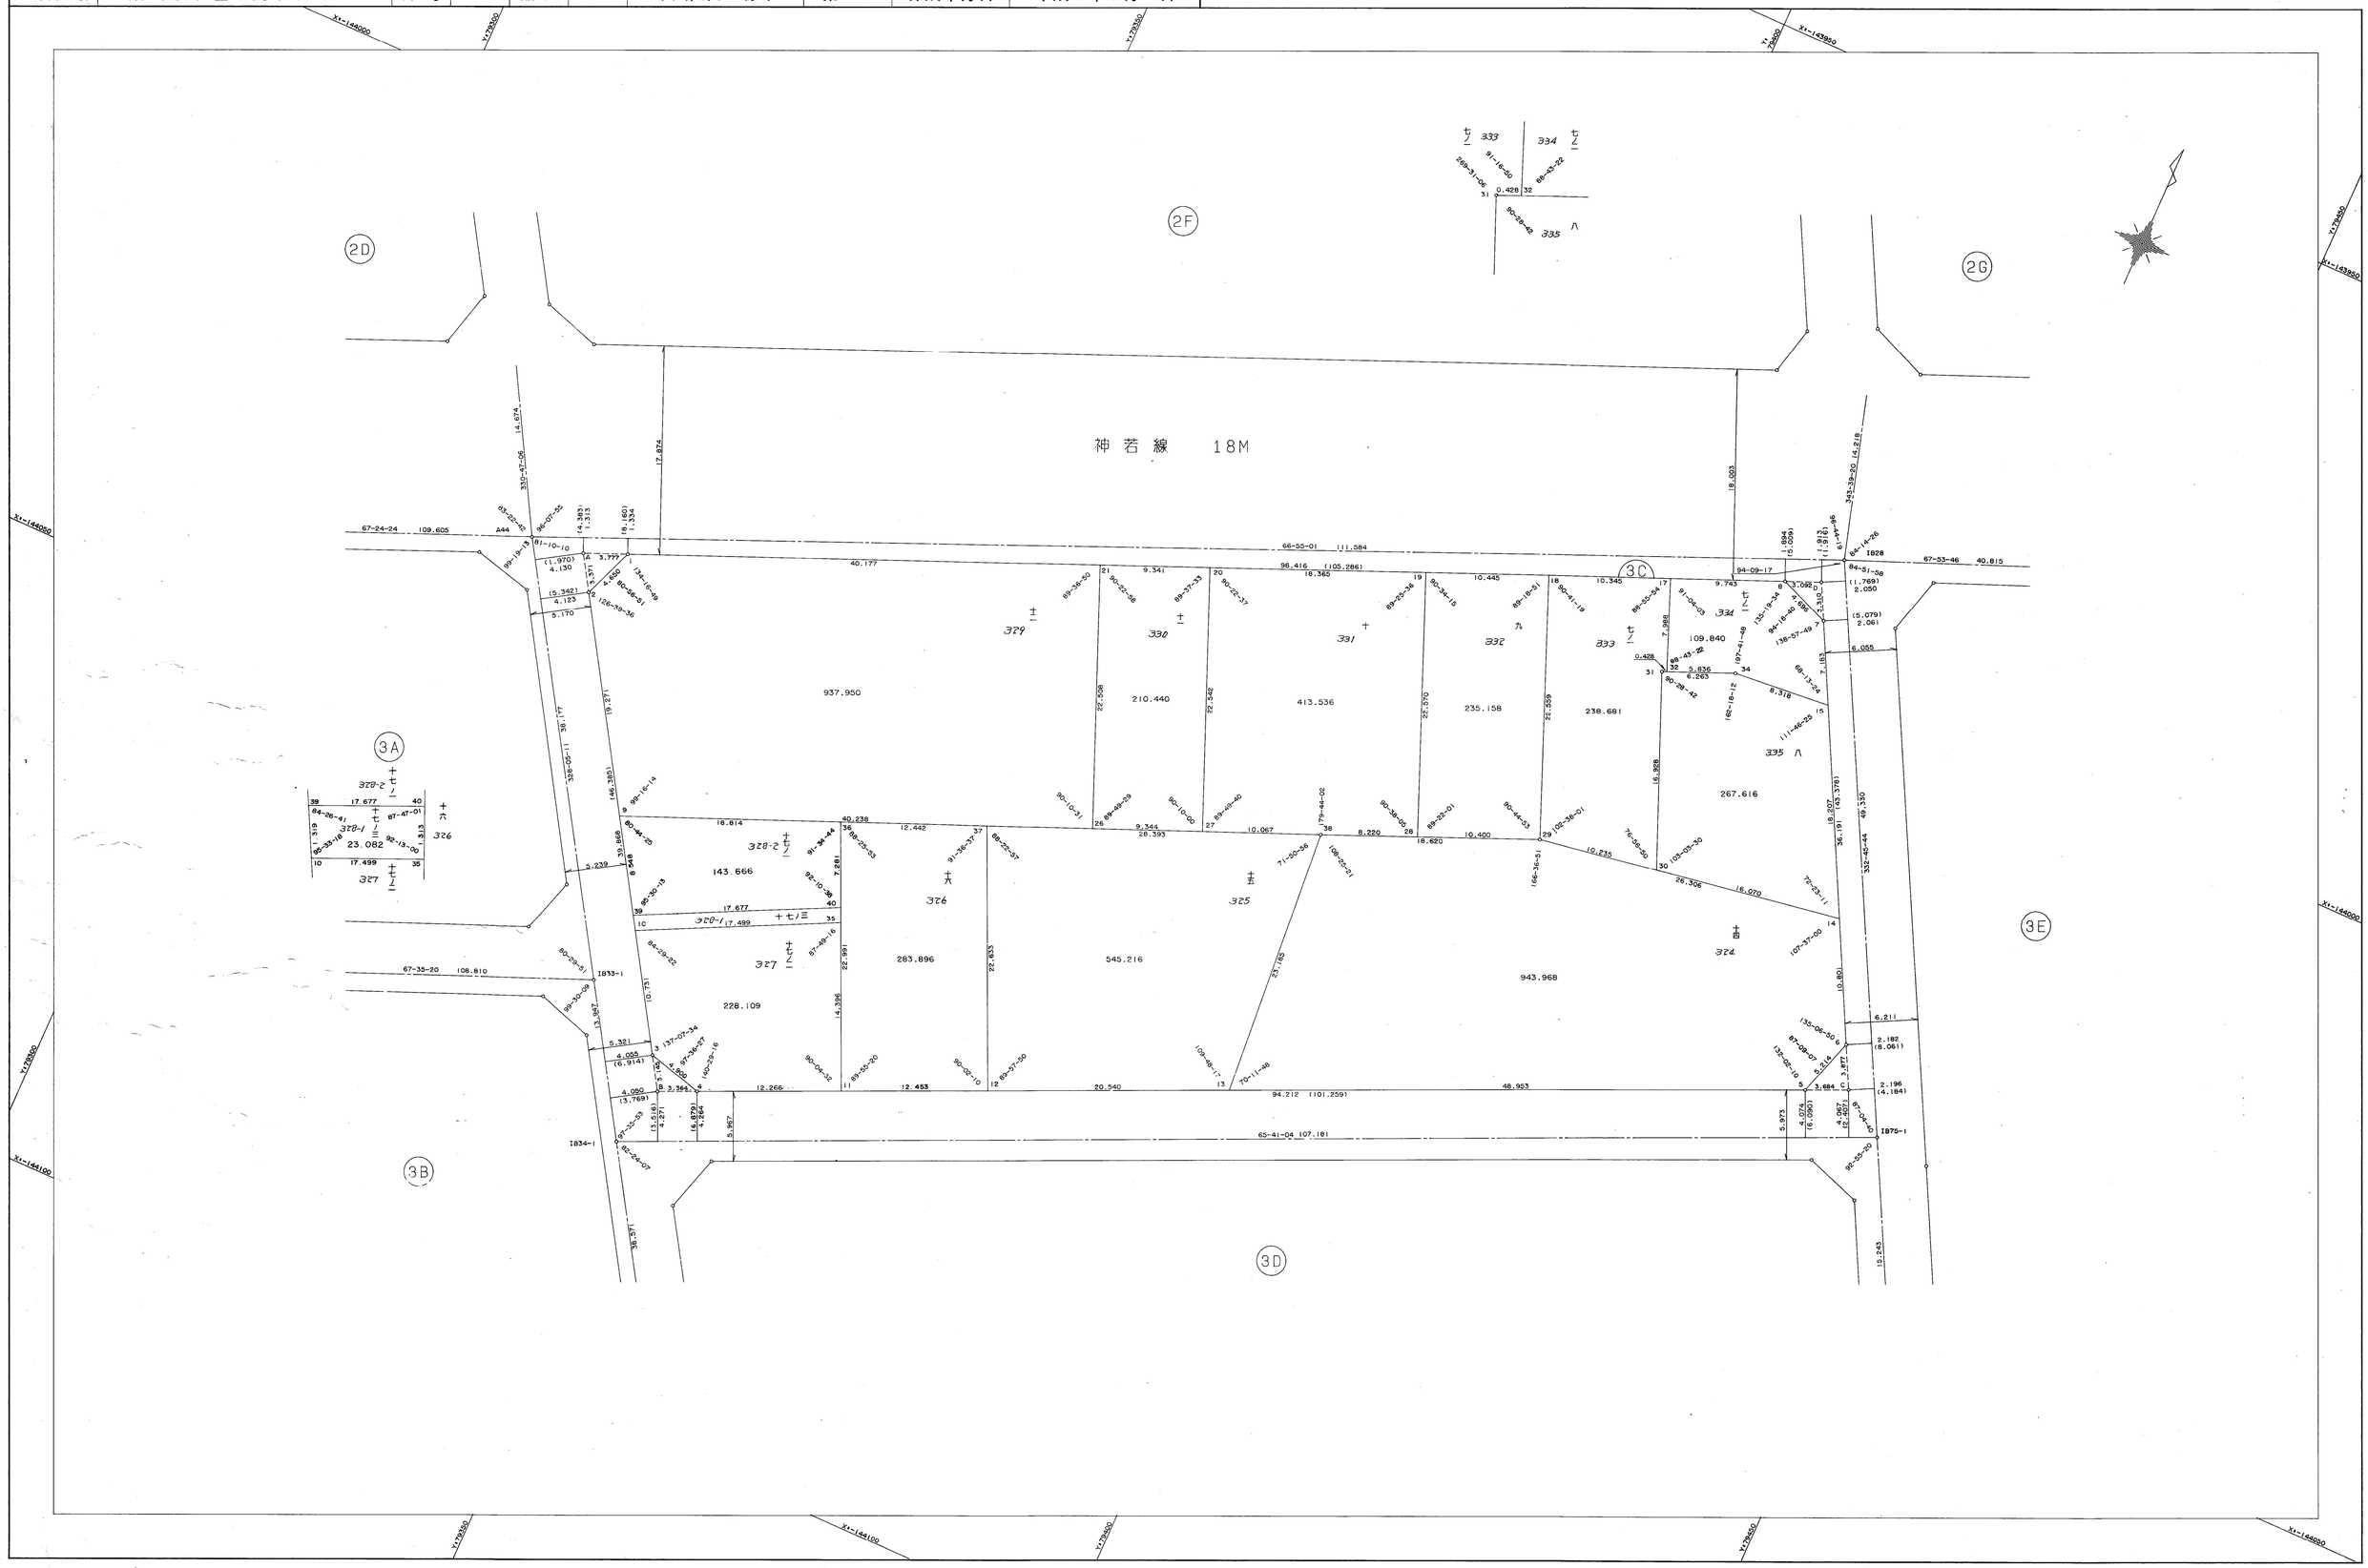

作成機関　昭和株式会社

計画機関　神戸市都市計画局