葺合地区市役所前換地区　49 街区　　確定測量原図

地番区域	神戸市中央区磯辺通４丁目	番 号	49	縮 尺	1:250	平面直角座標系	第 Ⅴ	作成年月日	平成８年９月　日

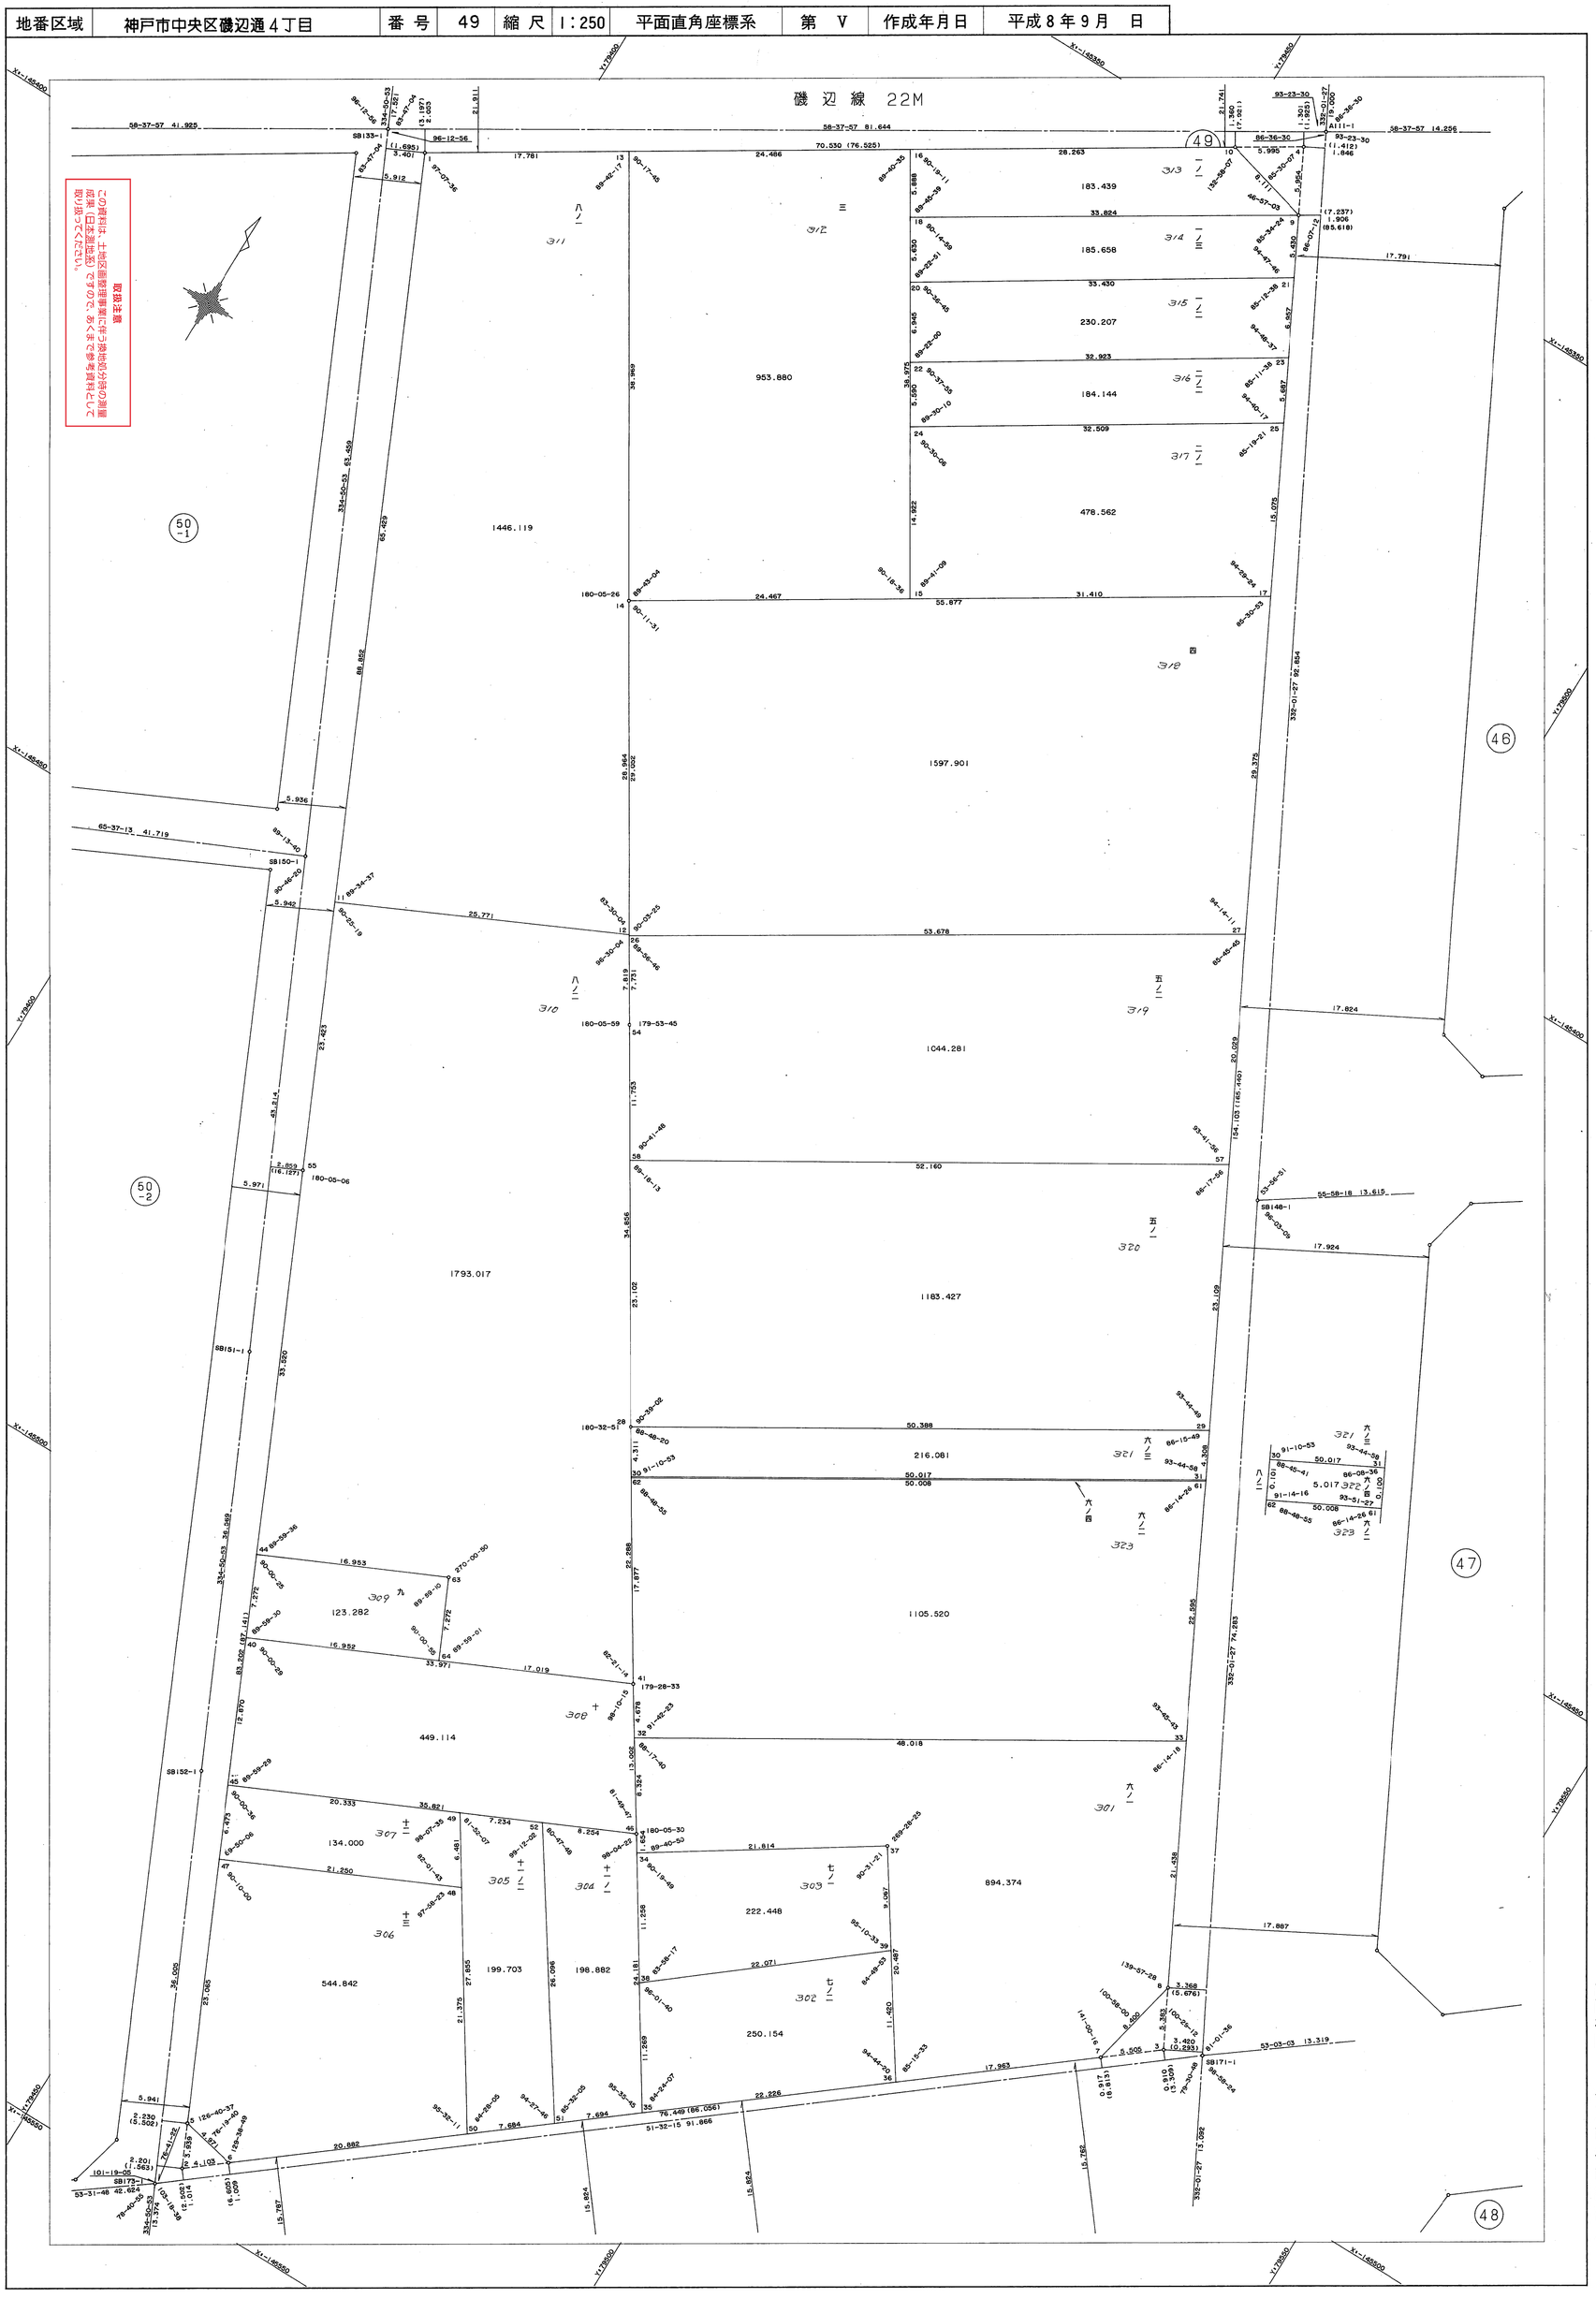

作業機関　昭和株式会社

計画機関　神戸市都市計画局