灘区岩屋北町4丁目　　56街区

取扱い注意事項

この資料は、土地区画整理事業に伴う換地処分時の測量成果です。その後、現地の状況が変わっている場合がありますので、あくまで「参考資料」として取り扱ってください。

神戸市都市局業務課

岩屋漁地区 56街区

縮尺 $\frac{1}{500}$

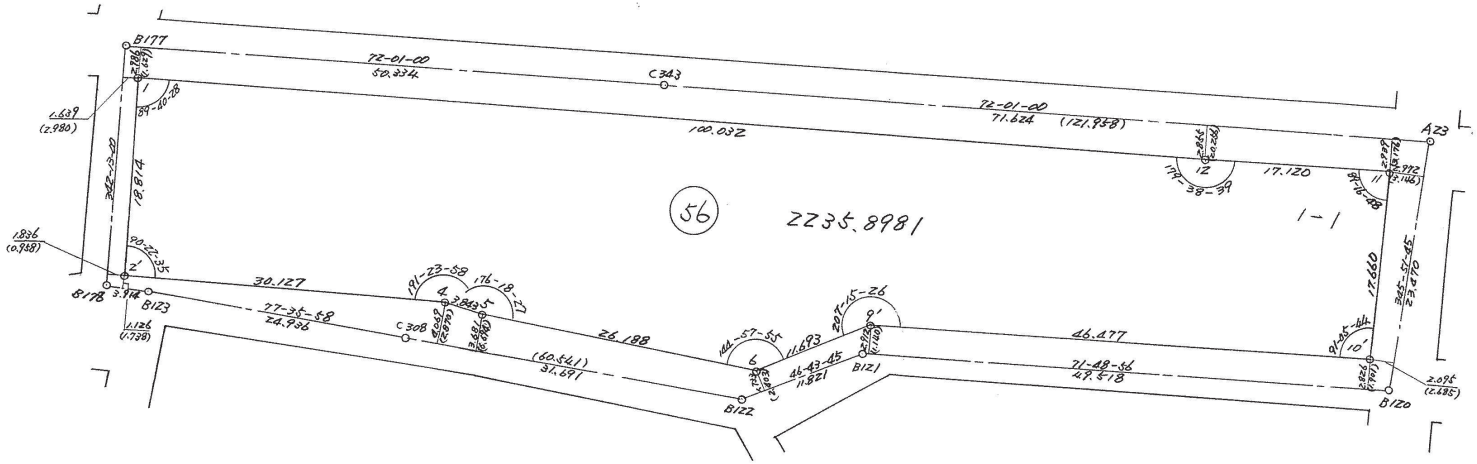

地積は㎡・辺長はmを示す

取扱注意

この資料は、土地区画整理事業に伴う換地処分時の測量成果（日本測地系）ですので、あくまで参考資料として取り扱ってください。