取扱注意

この資料は、土地区画整理事業に伴う換地処分時の測量成果（日本測地系）ですので、あくまで参考資料として取り扱ってください。

灘区岩屋北町5丁目　　82街区

取扱い注意事項

この資料は、土地区画整理事業に伴なう換地処分時の測量成果です。その後、現地の状況が変わっている場合がありますので、あくまで「参考資料」として取り扱ってください。
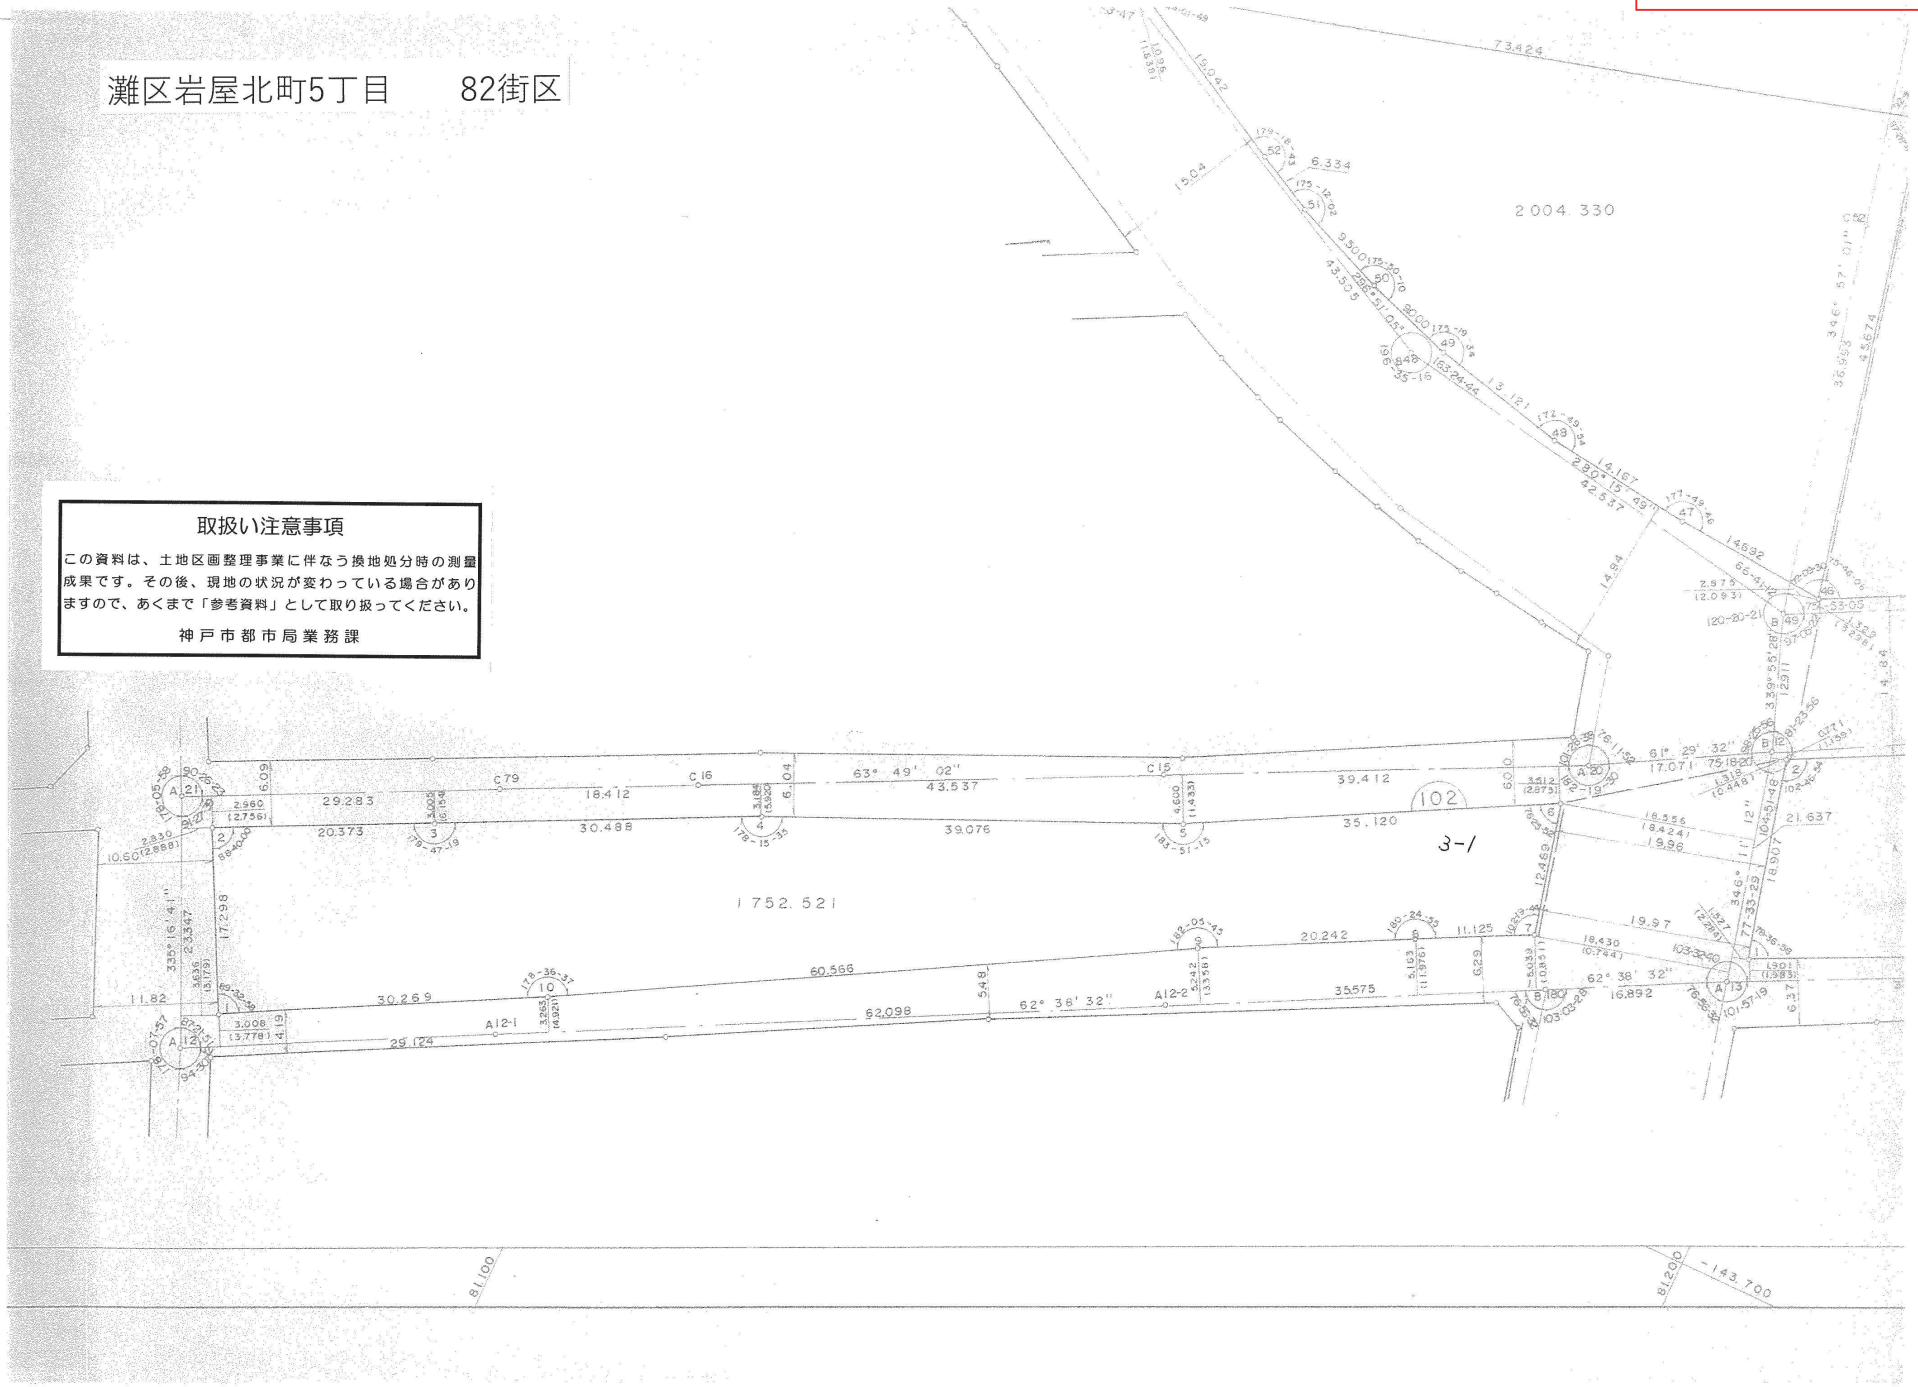
神戸市都市局業務課