取扱注意
この資料は、土地区画整理事業に伴う換地処分時の測量成果（日本測地系）ですので、あくまで参考資料として取り扱ってください。

# 生田地区三宮元町換地区54街区　確定測量原図
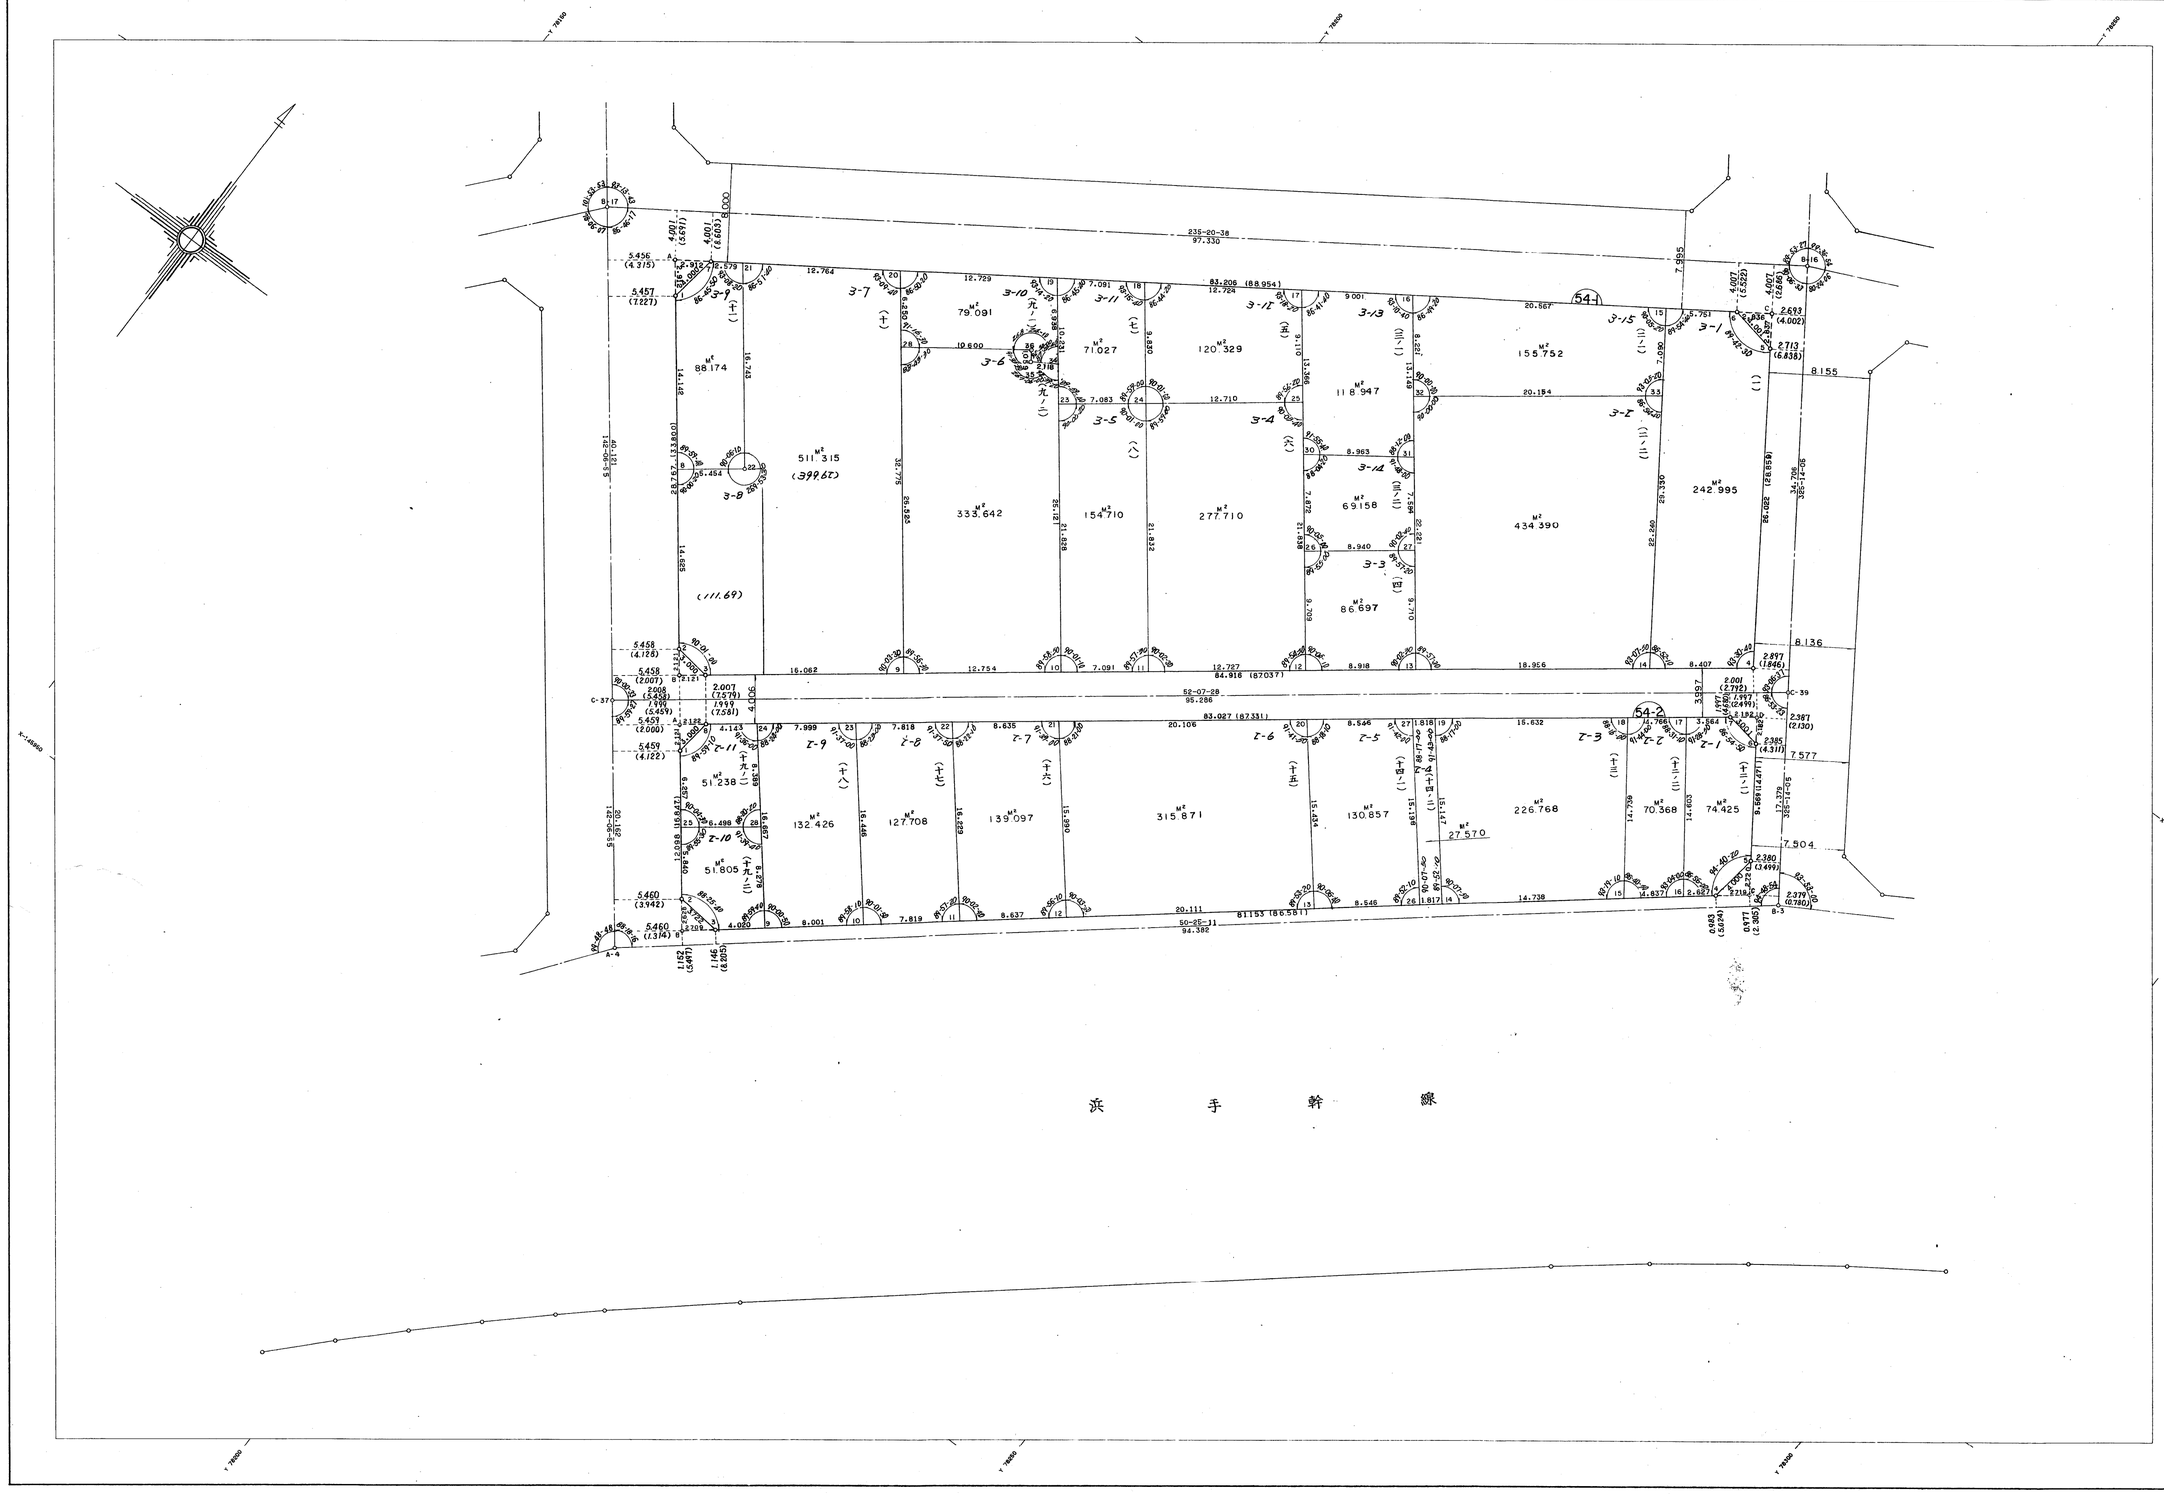
| 地番区域 | 神戸市中央区元町通４丁目　栄町通４丁目　海岸通４丁目 | 番号 | | 縮尺 | 1：250 | 平面直角座標系 | 第Ⅴ | 作成年月日 | 昭和58年11月　日 |
|---|---|---|---|---|---|---|---|---|---|