河原東地区25街区画地確定測量原図

地番区域	神戸市灘区上河原通４丁目	番号		縮尺	1:250	平面直角座標系の名称又は記号	第 V

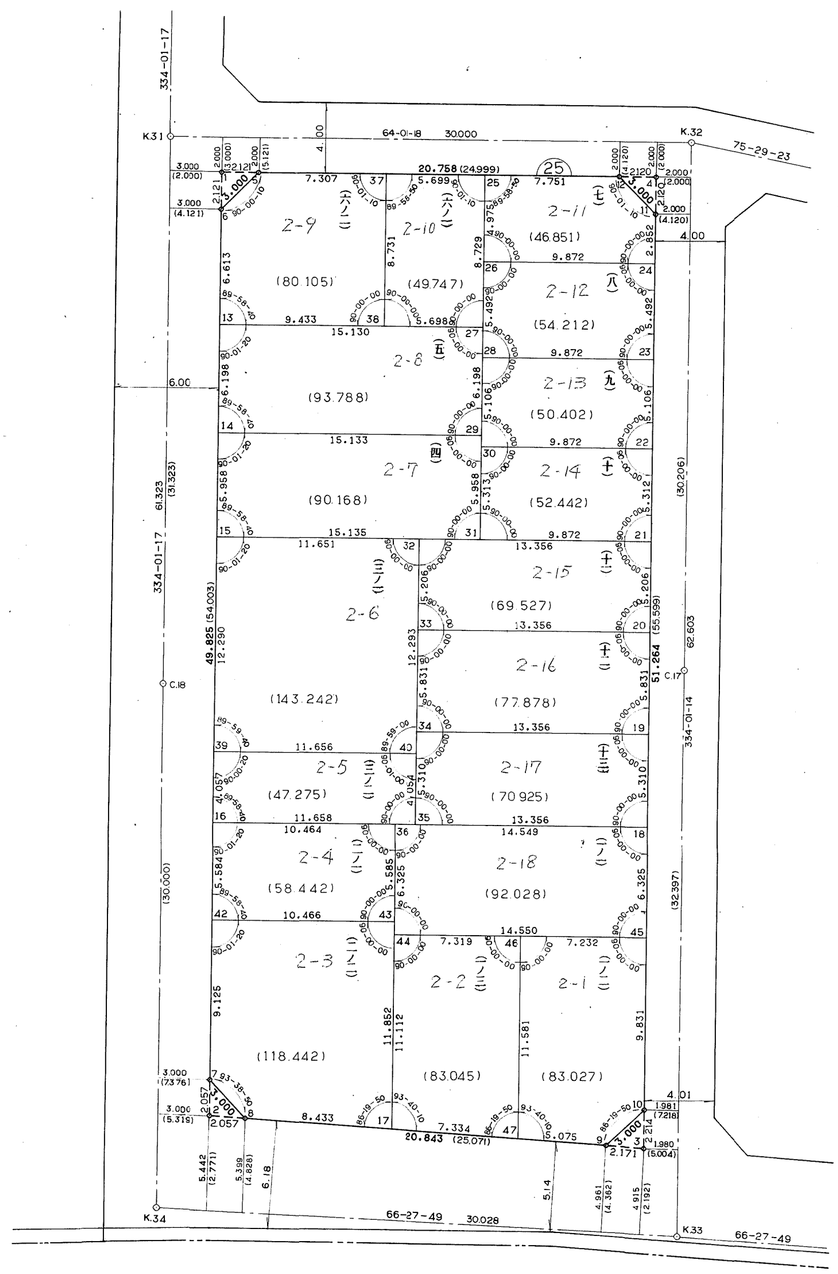

取扱注意

この資料は、土地区画整理事業に伴う換地処分時の測量成果（旧本測地系）ですので、あくまで参考資料として取り扱ってください。