兵庫地区上沢換地区２４街区確定測量原図

地番区域	神戸市兵庫区上沢通2丁目	番号		縮尺	1:250	平面直角座標系	第Ⅴ	作成年月日	平成10年12月　日

取扱注意
この資料は、土地区画整理事業に伴う換地処分時の測量成果（日本測地系）ですので、あくまで参考資料として取り扱ってください。

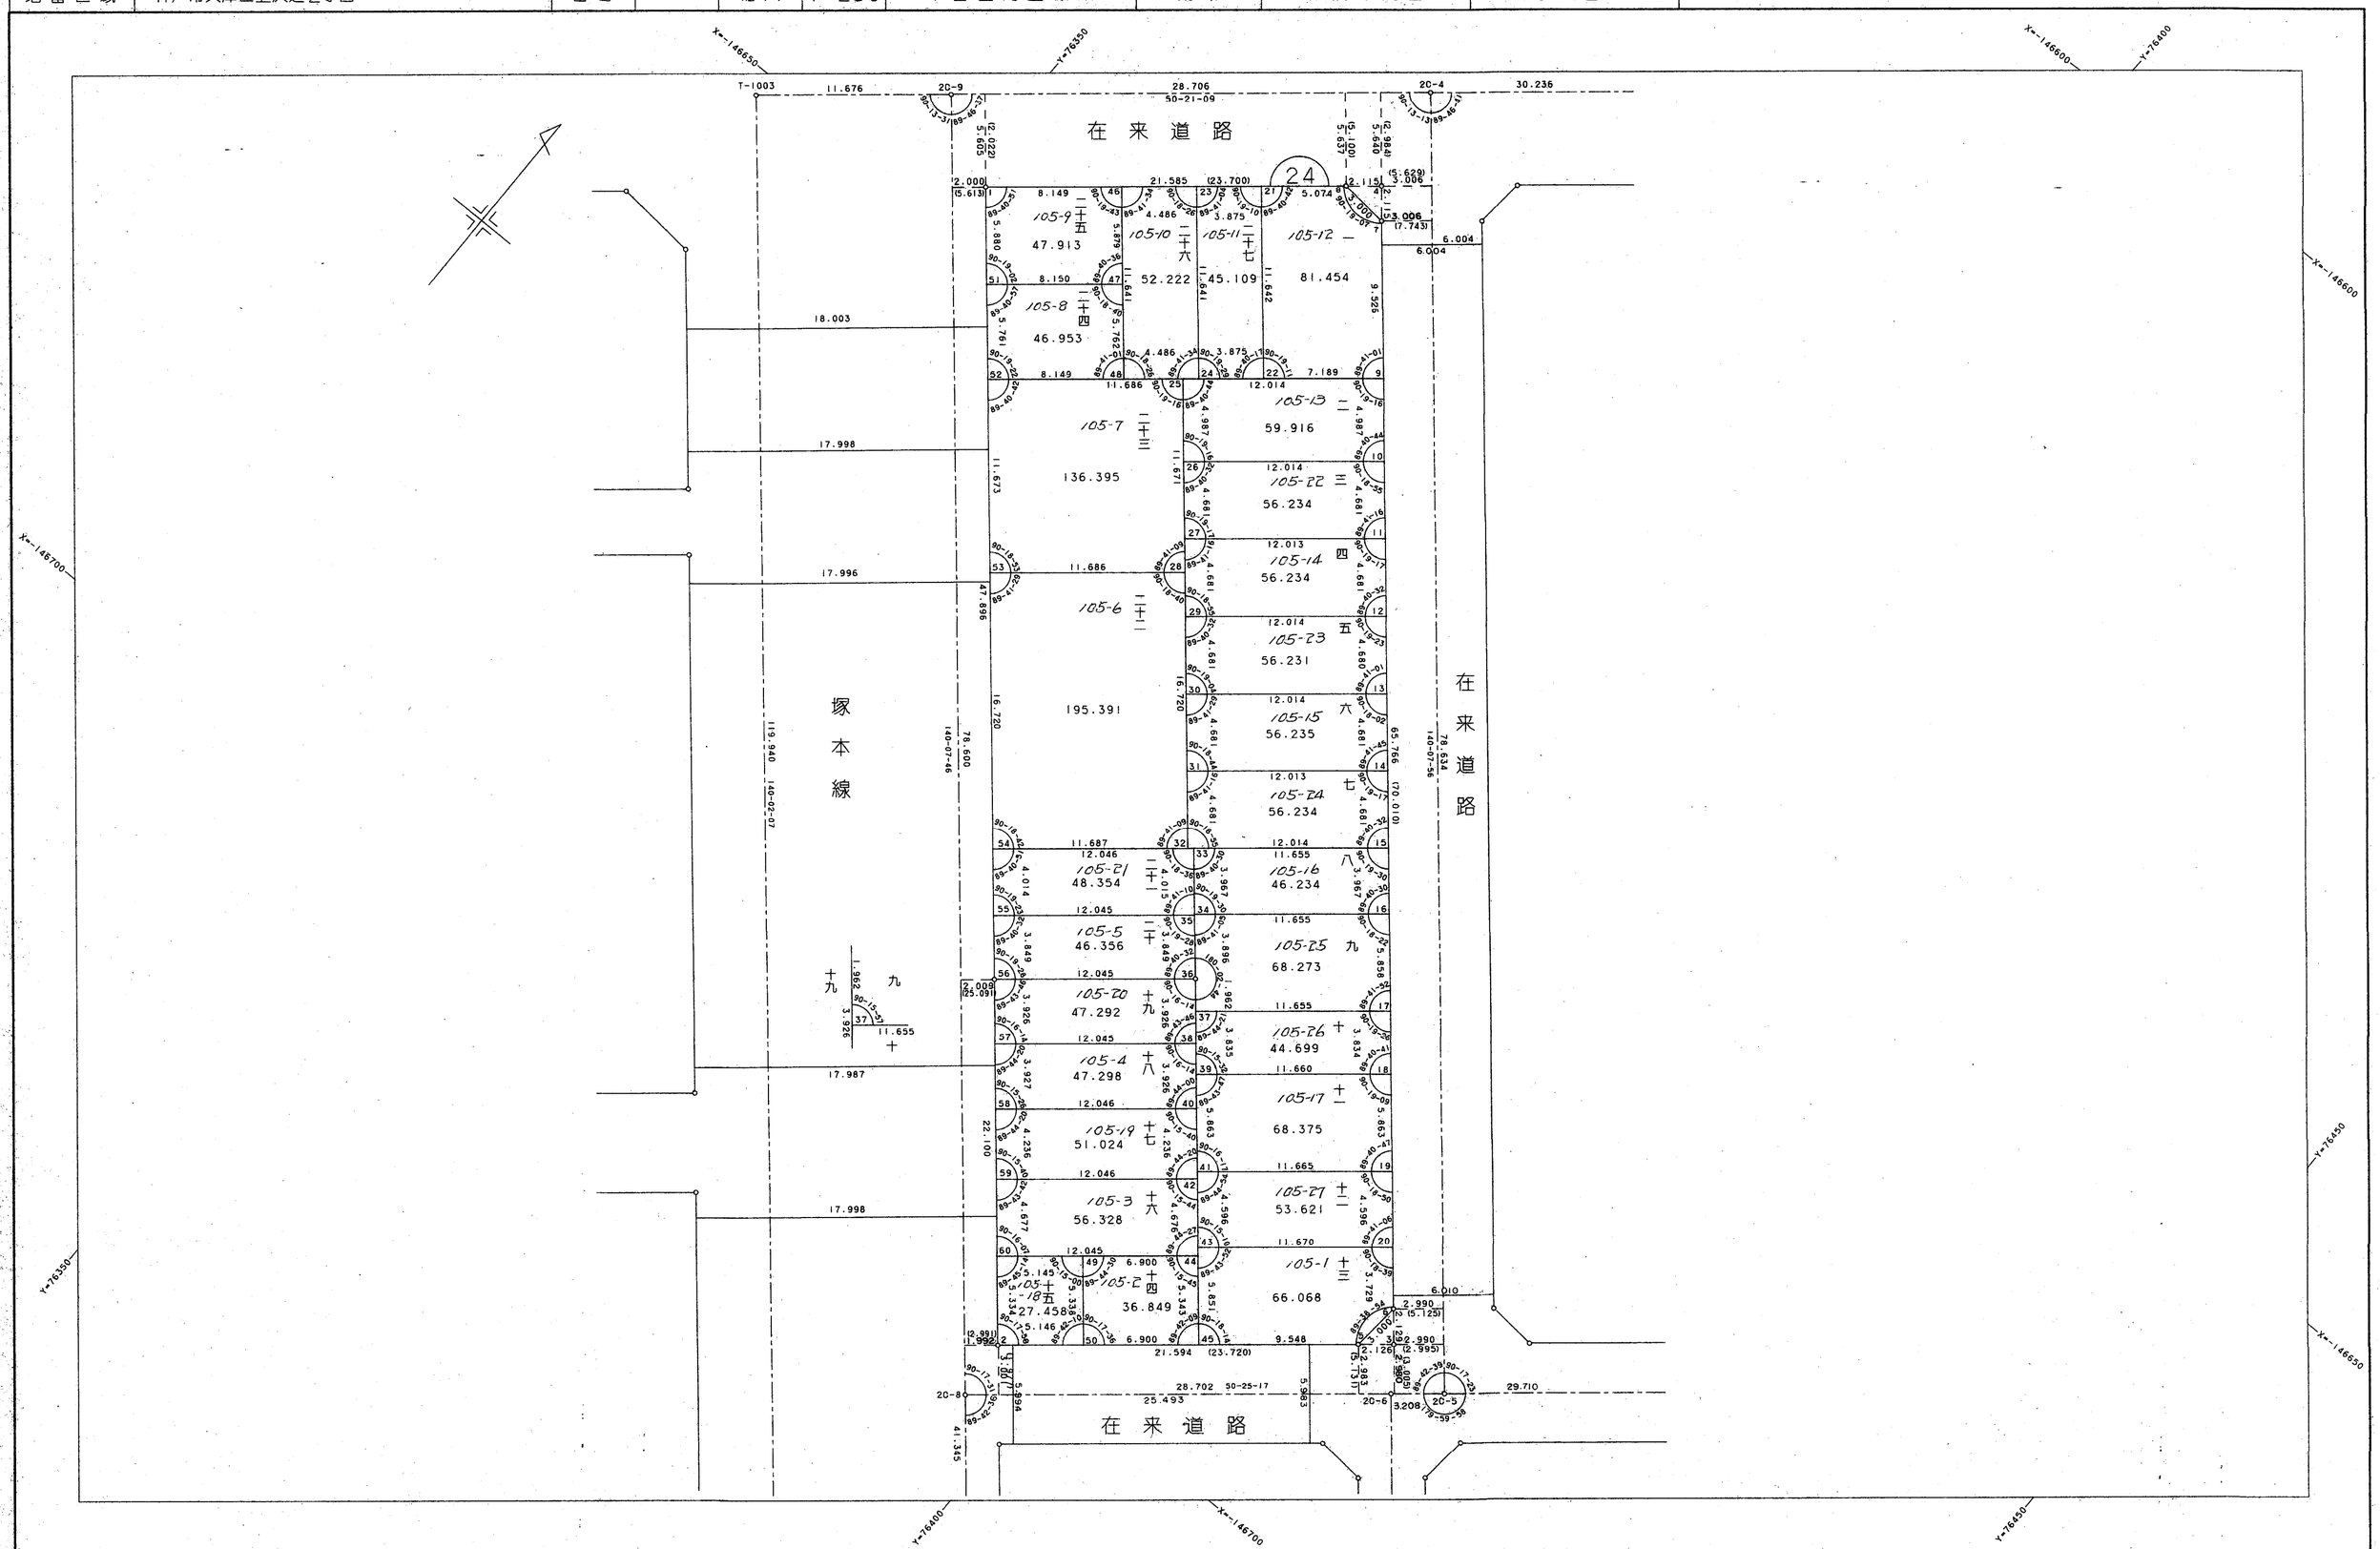

作業機関　株式会社　山本設計

計画機関　神戸市都市計画局区画整理部