取扱注意
この資料は、土地区画整理事業に伴う換地処分時の測量成果（日本測地系）ですので、あくまで参考資料として取り扱ってください。

生田地区北野地区６街区　確定測量原図
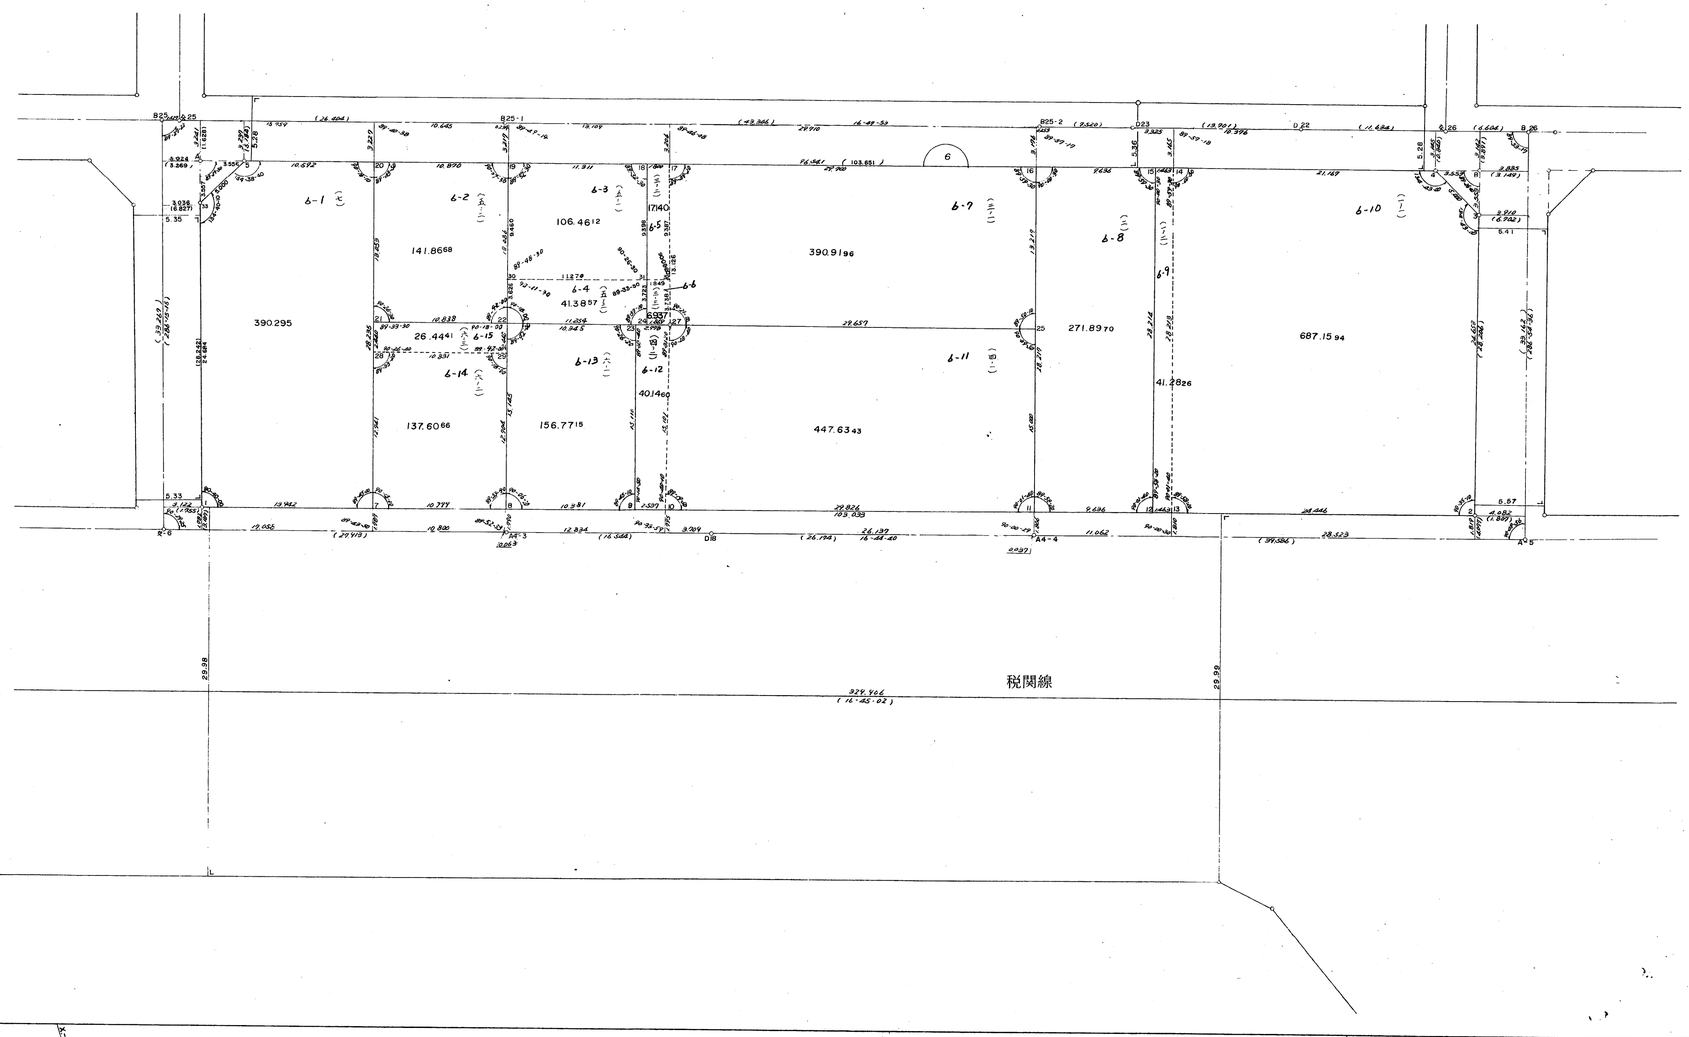
地番区域	神戸市中央区 加納町２丁目	番号		縮尺	１：250	平面直角座標系	第Ⅴ	作成年月日	昭和56年３月31日