生田地区生田神社換地区2A-1,-2街区画地確定測量原図

地番区域	神戸市中央区加納町四丁目	番	外	縮 尺	1:250	平面直角座標系	第 V	作成年月日	昭 和59年 8月 8日

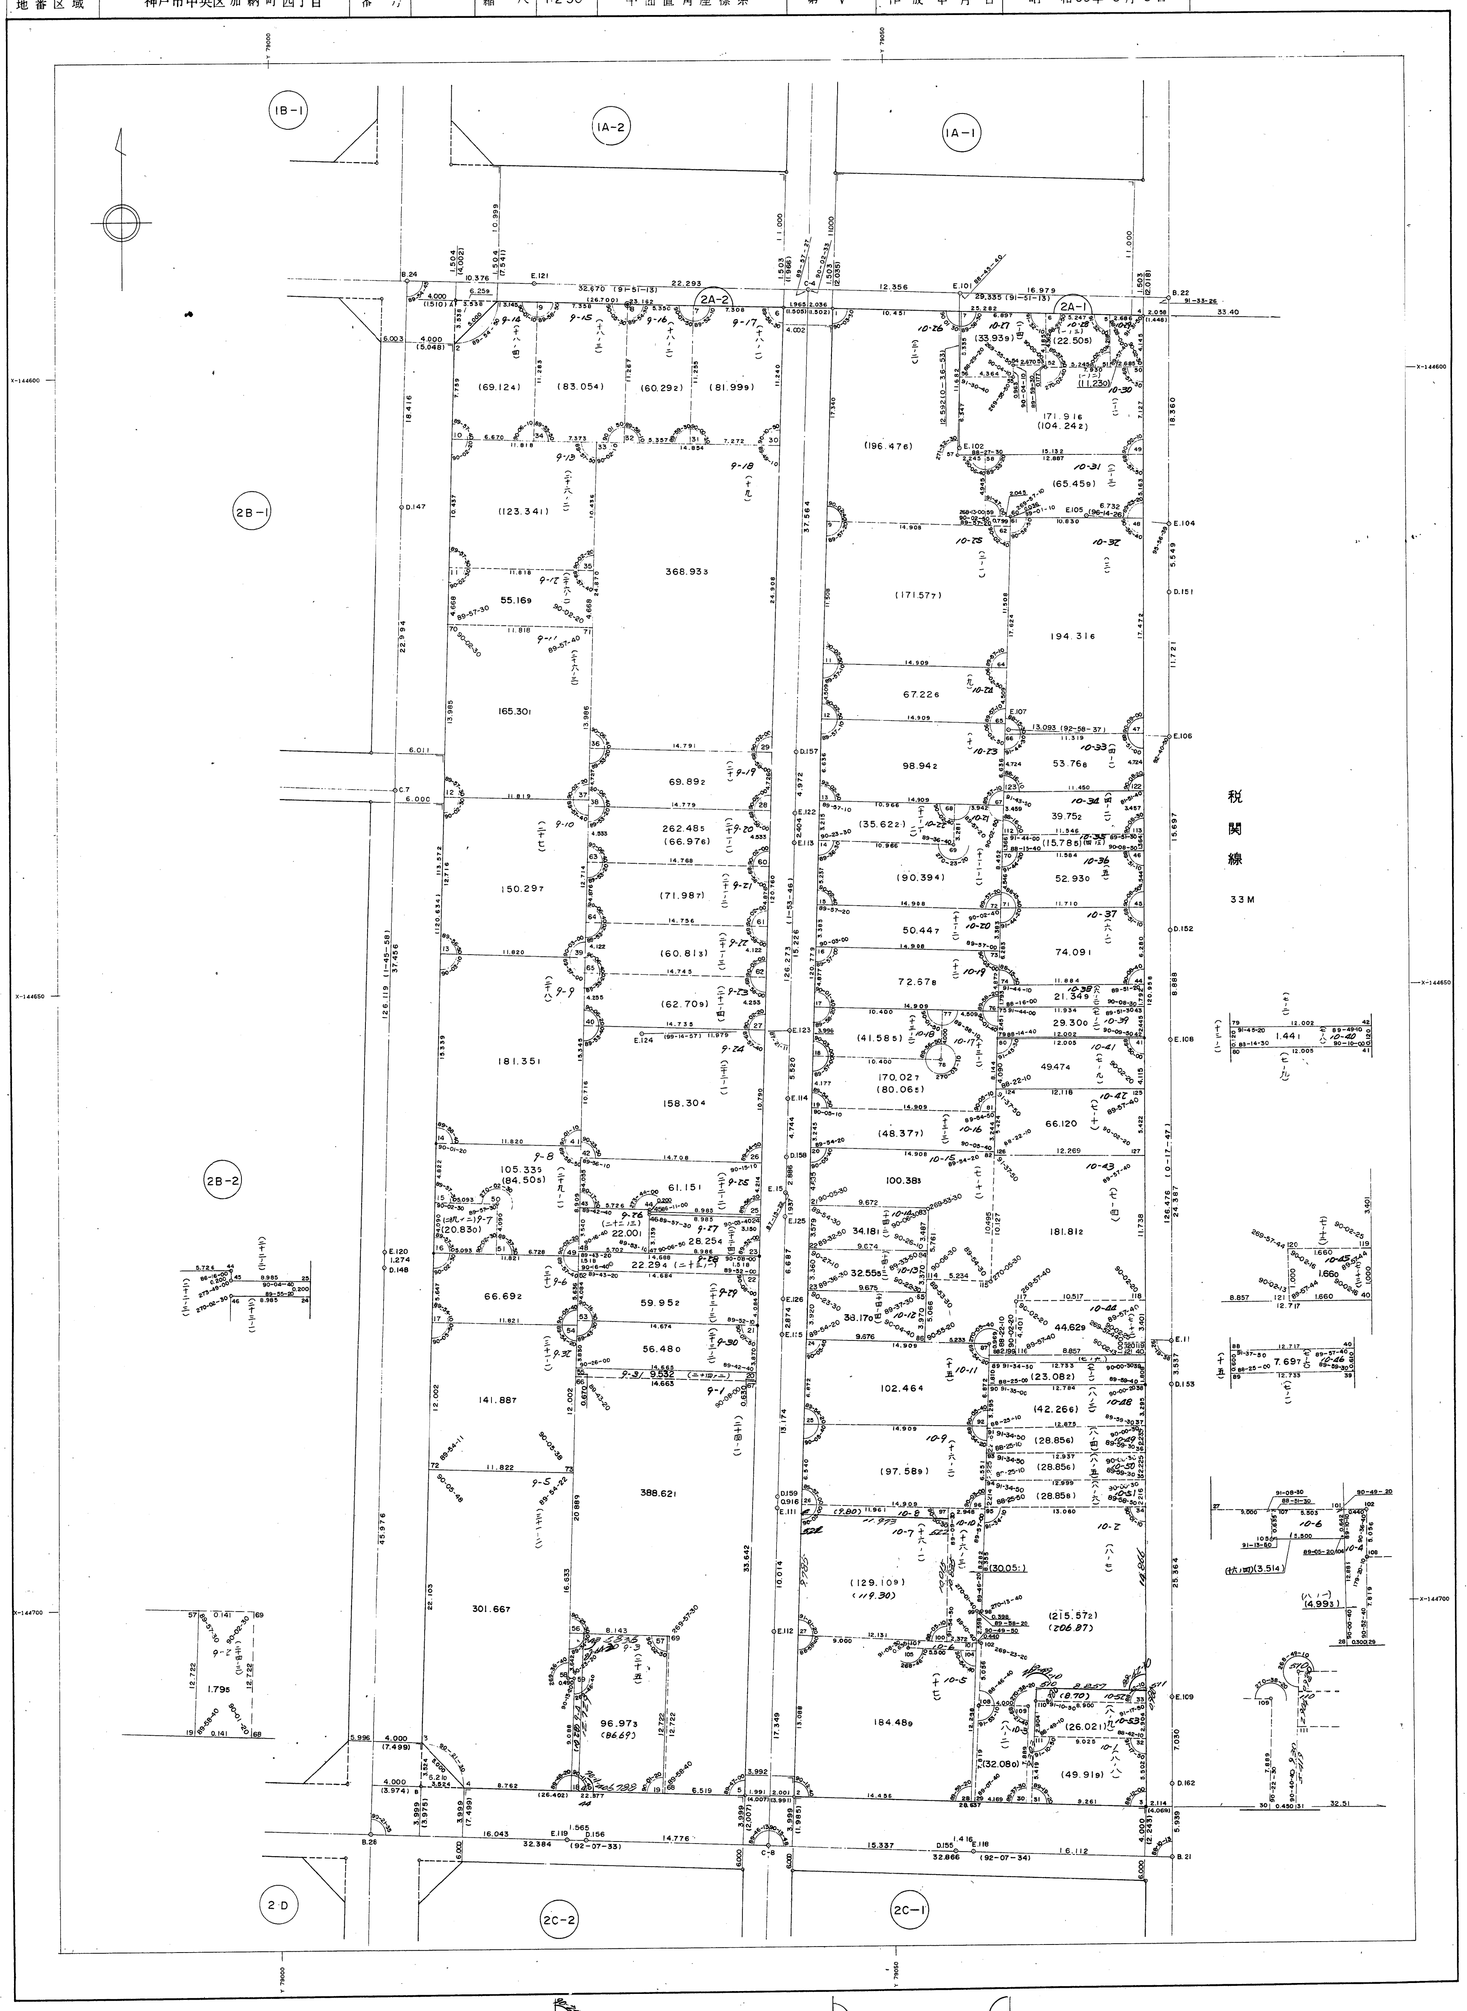

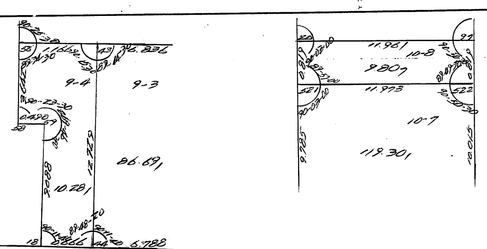

取扱注意
この資料は、土地区画整理事業に伴う地積処分部の測量成果（日本測地系）ですので、あくまで参考資料として取り扱ってください。