
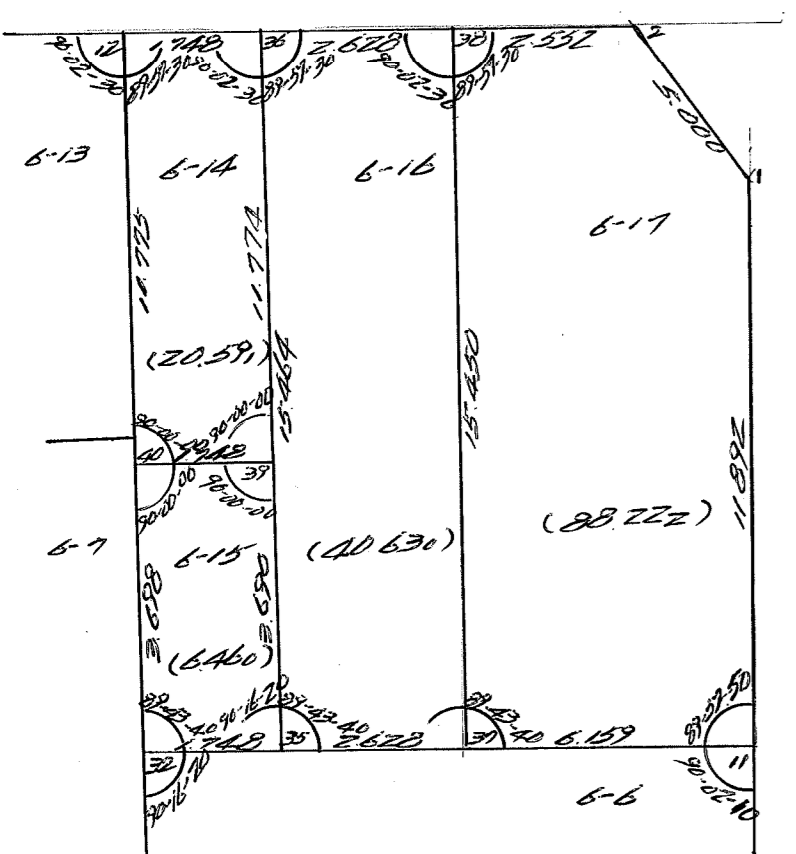


取扱注意
この資料は、土地区画整理事業に伴う換地処分時の測量
成果（日本測地系）ですので、あくまで参考資料として
取り扱ってください。

生田地区生田神社換地区2C-1,2,2D街区画地確定測量原図

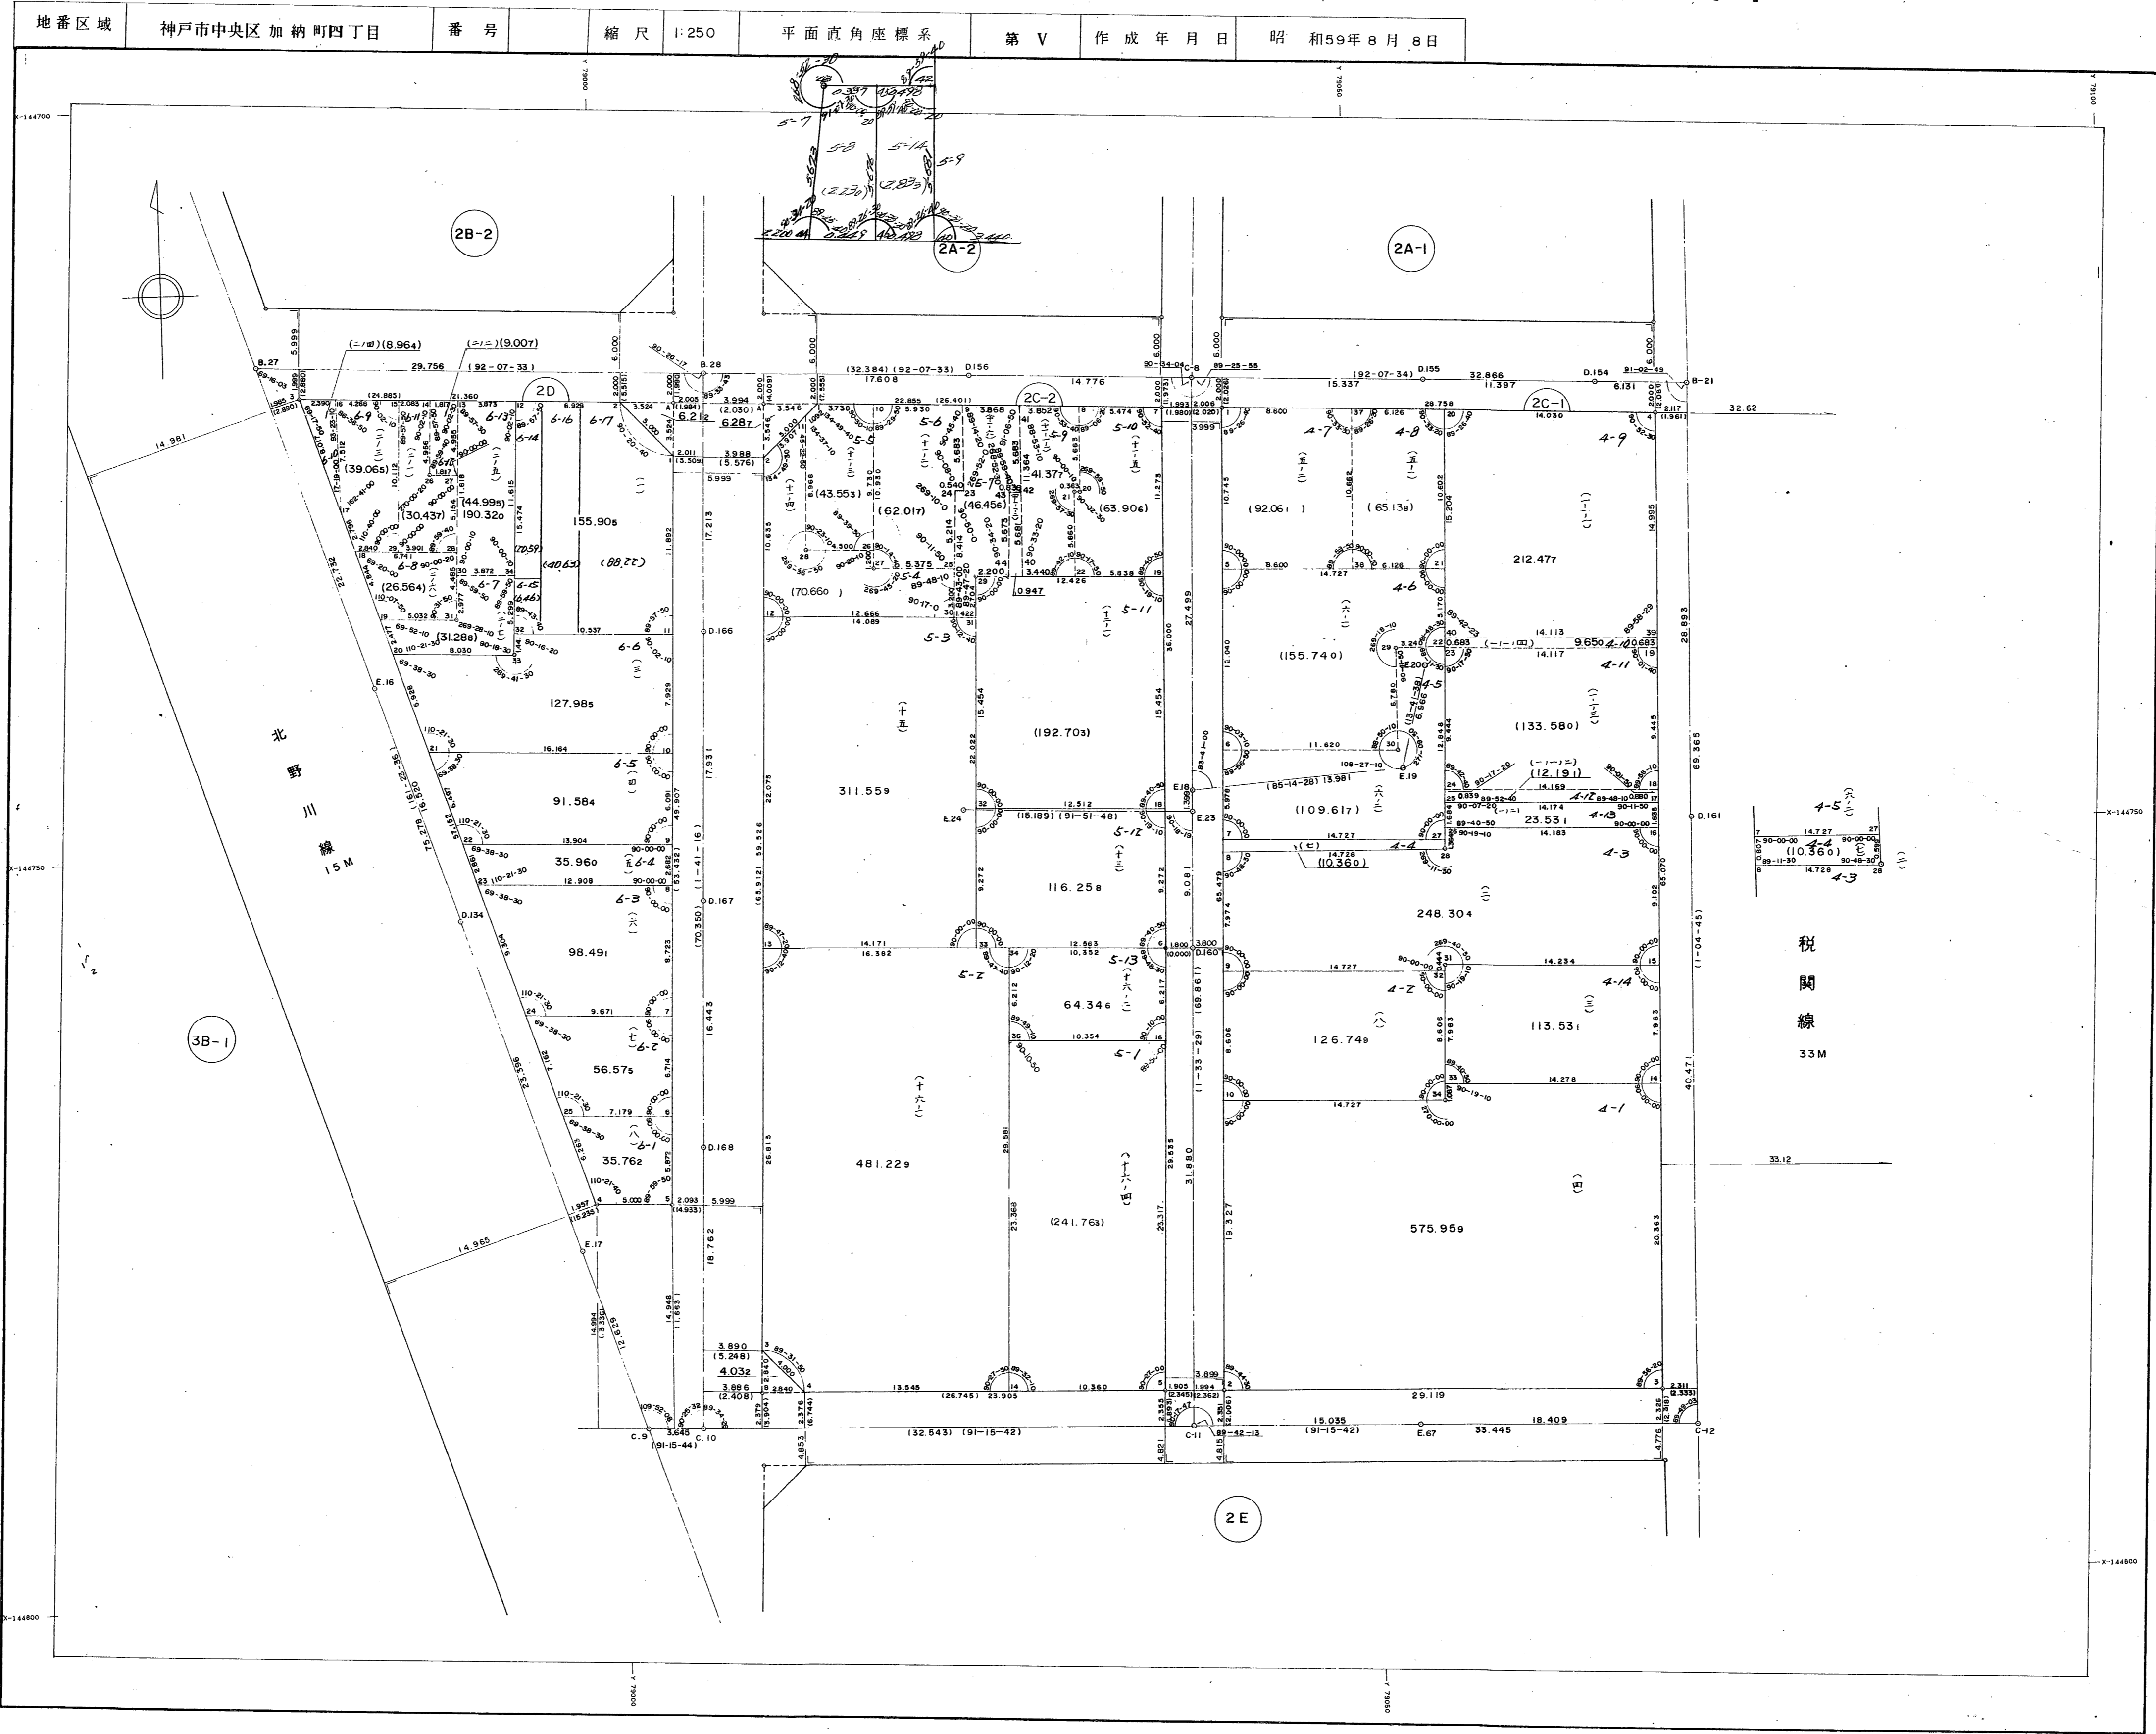

税関線
33M

北野川線
15M

2E

3B-1

2A-1

2B-2

2A-2

2D

2C-2

2C-1

481.229

575.959

91.584

35.960

98.491

56.575

35.762

4.032

3.986

3.986

