


東尻池町附近48街区

縮尺 $\frac{1}{300}$

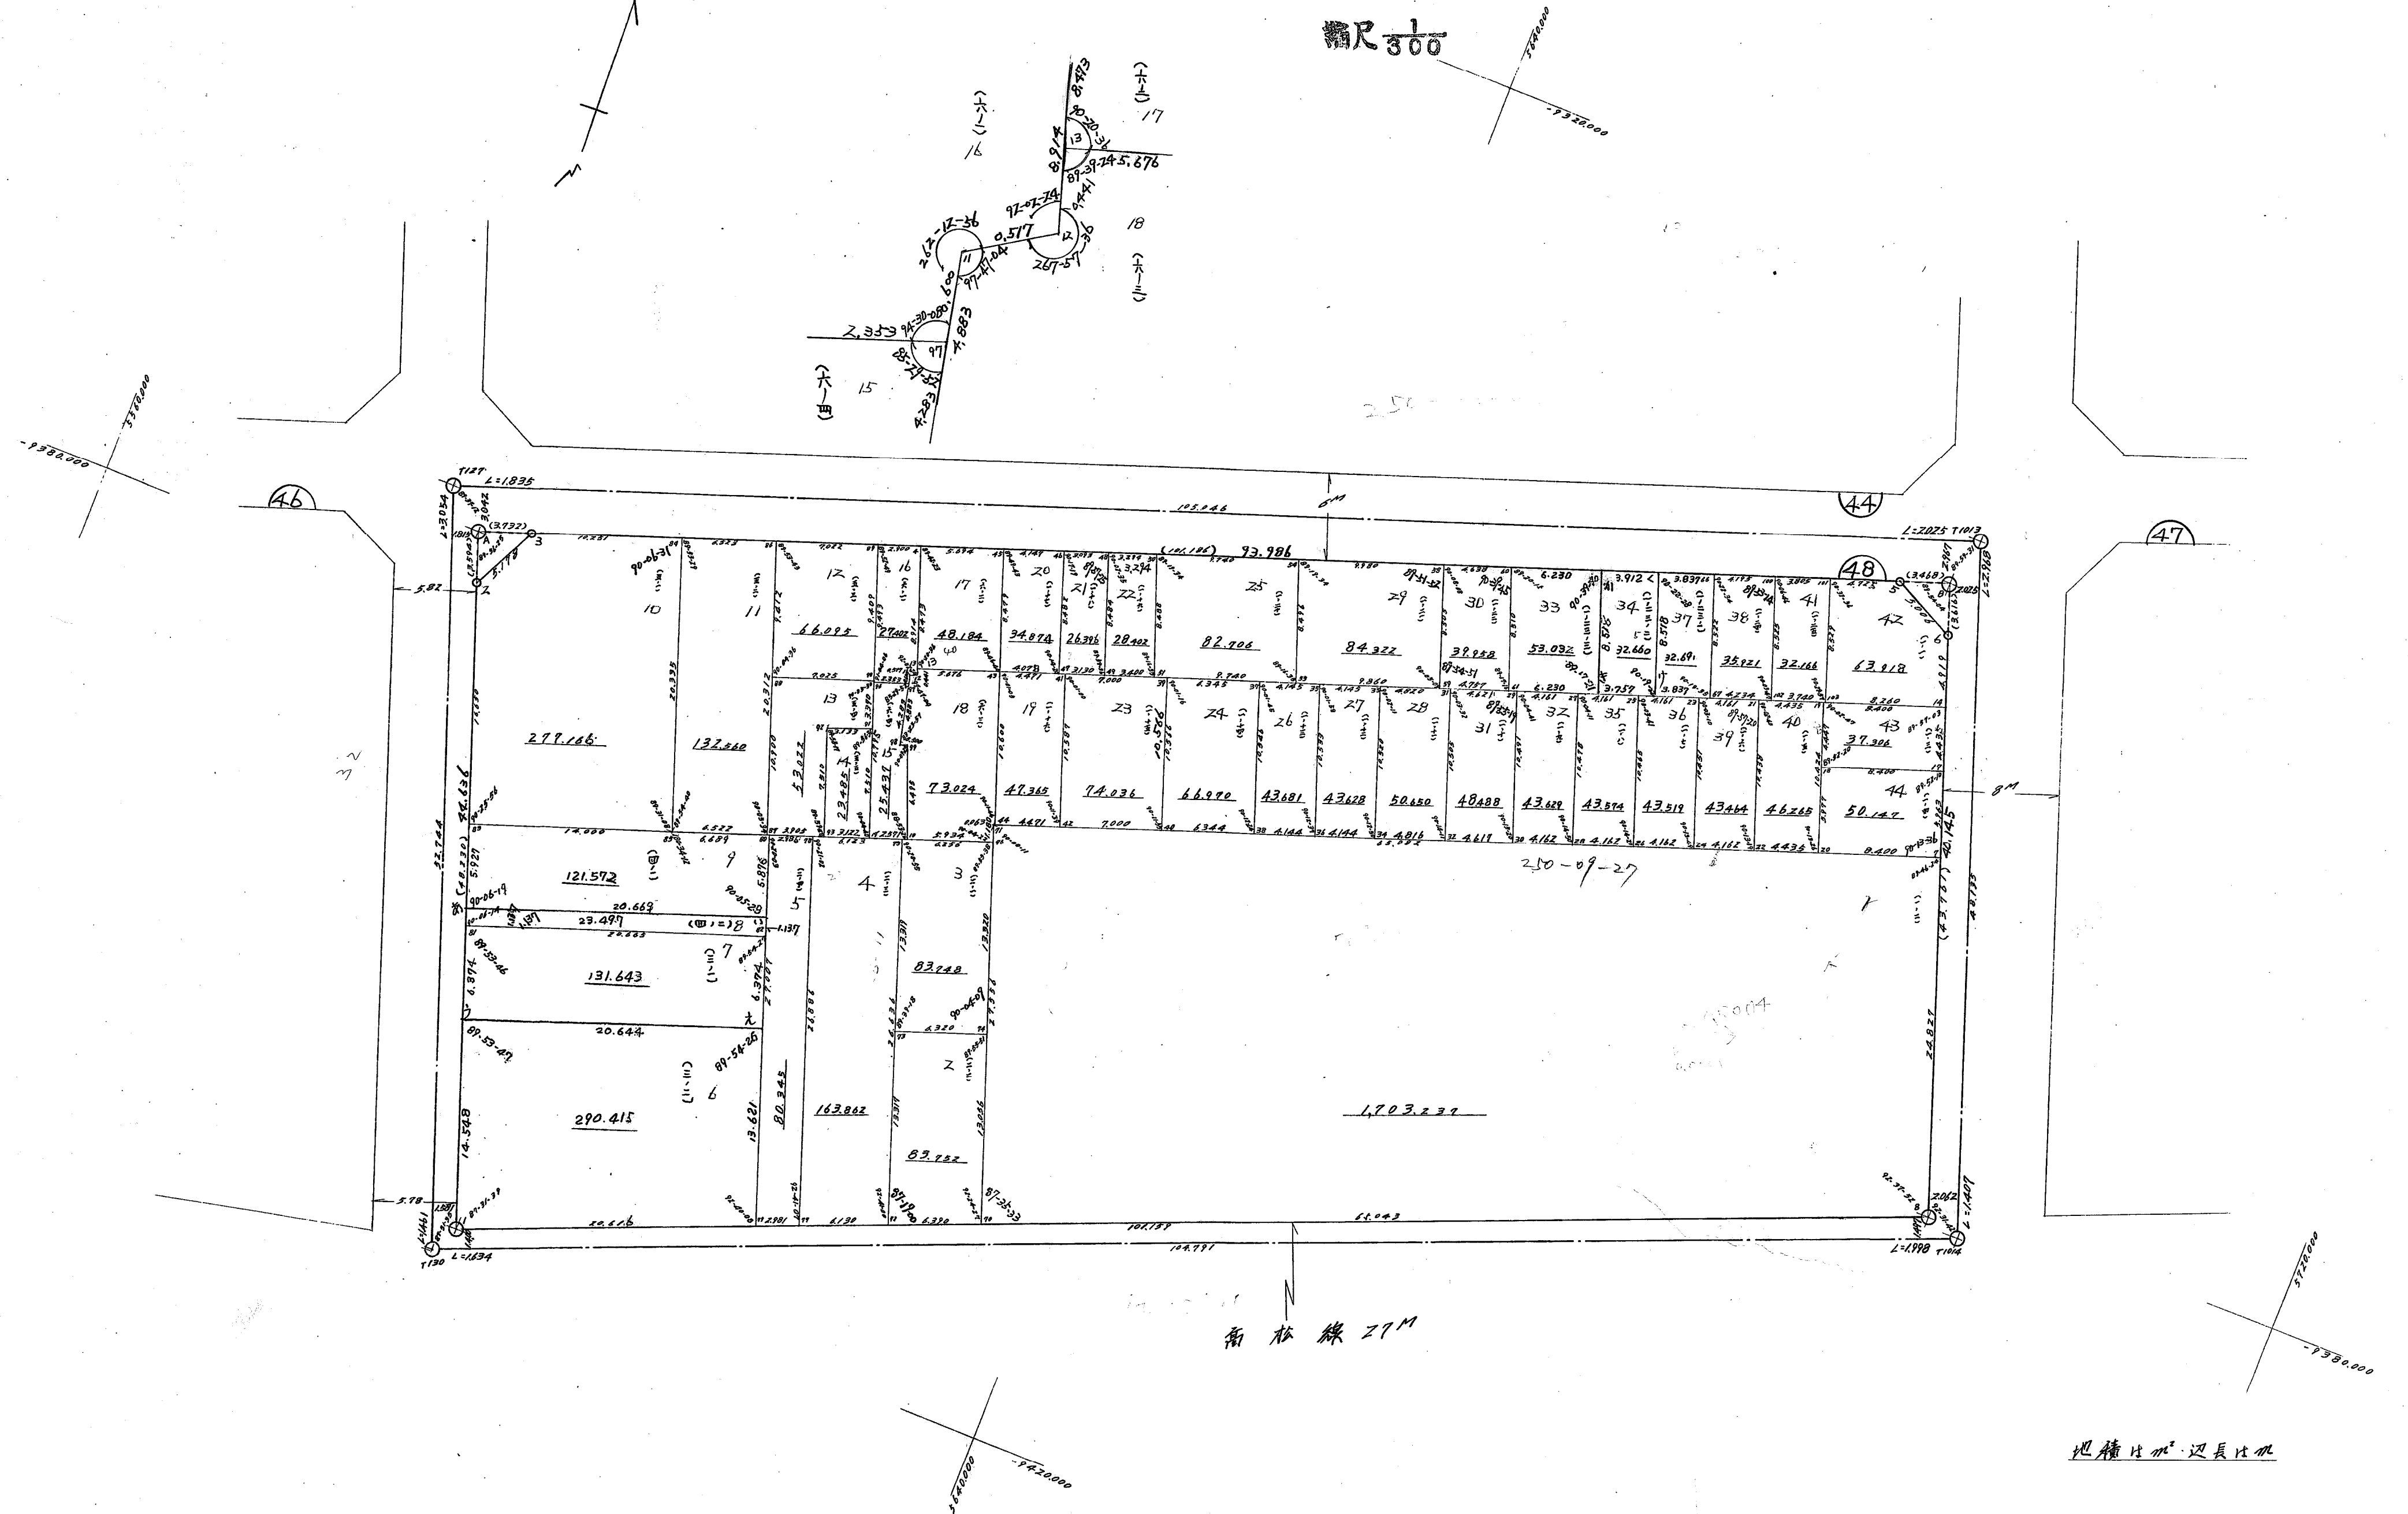

