河原地区　西工区　6・7街区　確定測量原図

地番区域	神戸市灘区岸地通1丁目	番号		縮尺	1:250	平面直角座標系	第Ⅴ	作成年月日	平成12年 3月 日

取扱注意
この資料は、土地区画整理事業に伴う換地処分時の測量成果（日本測地系）ですので、あくまで参考資料として取り扱ってください。

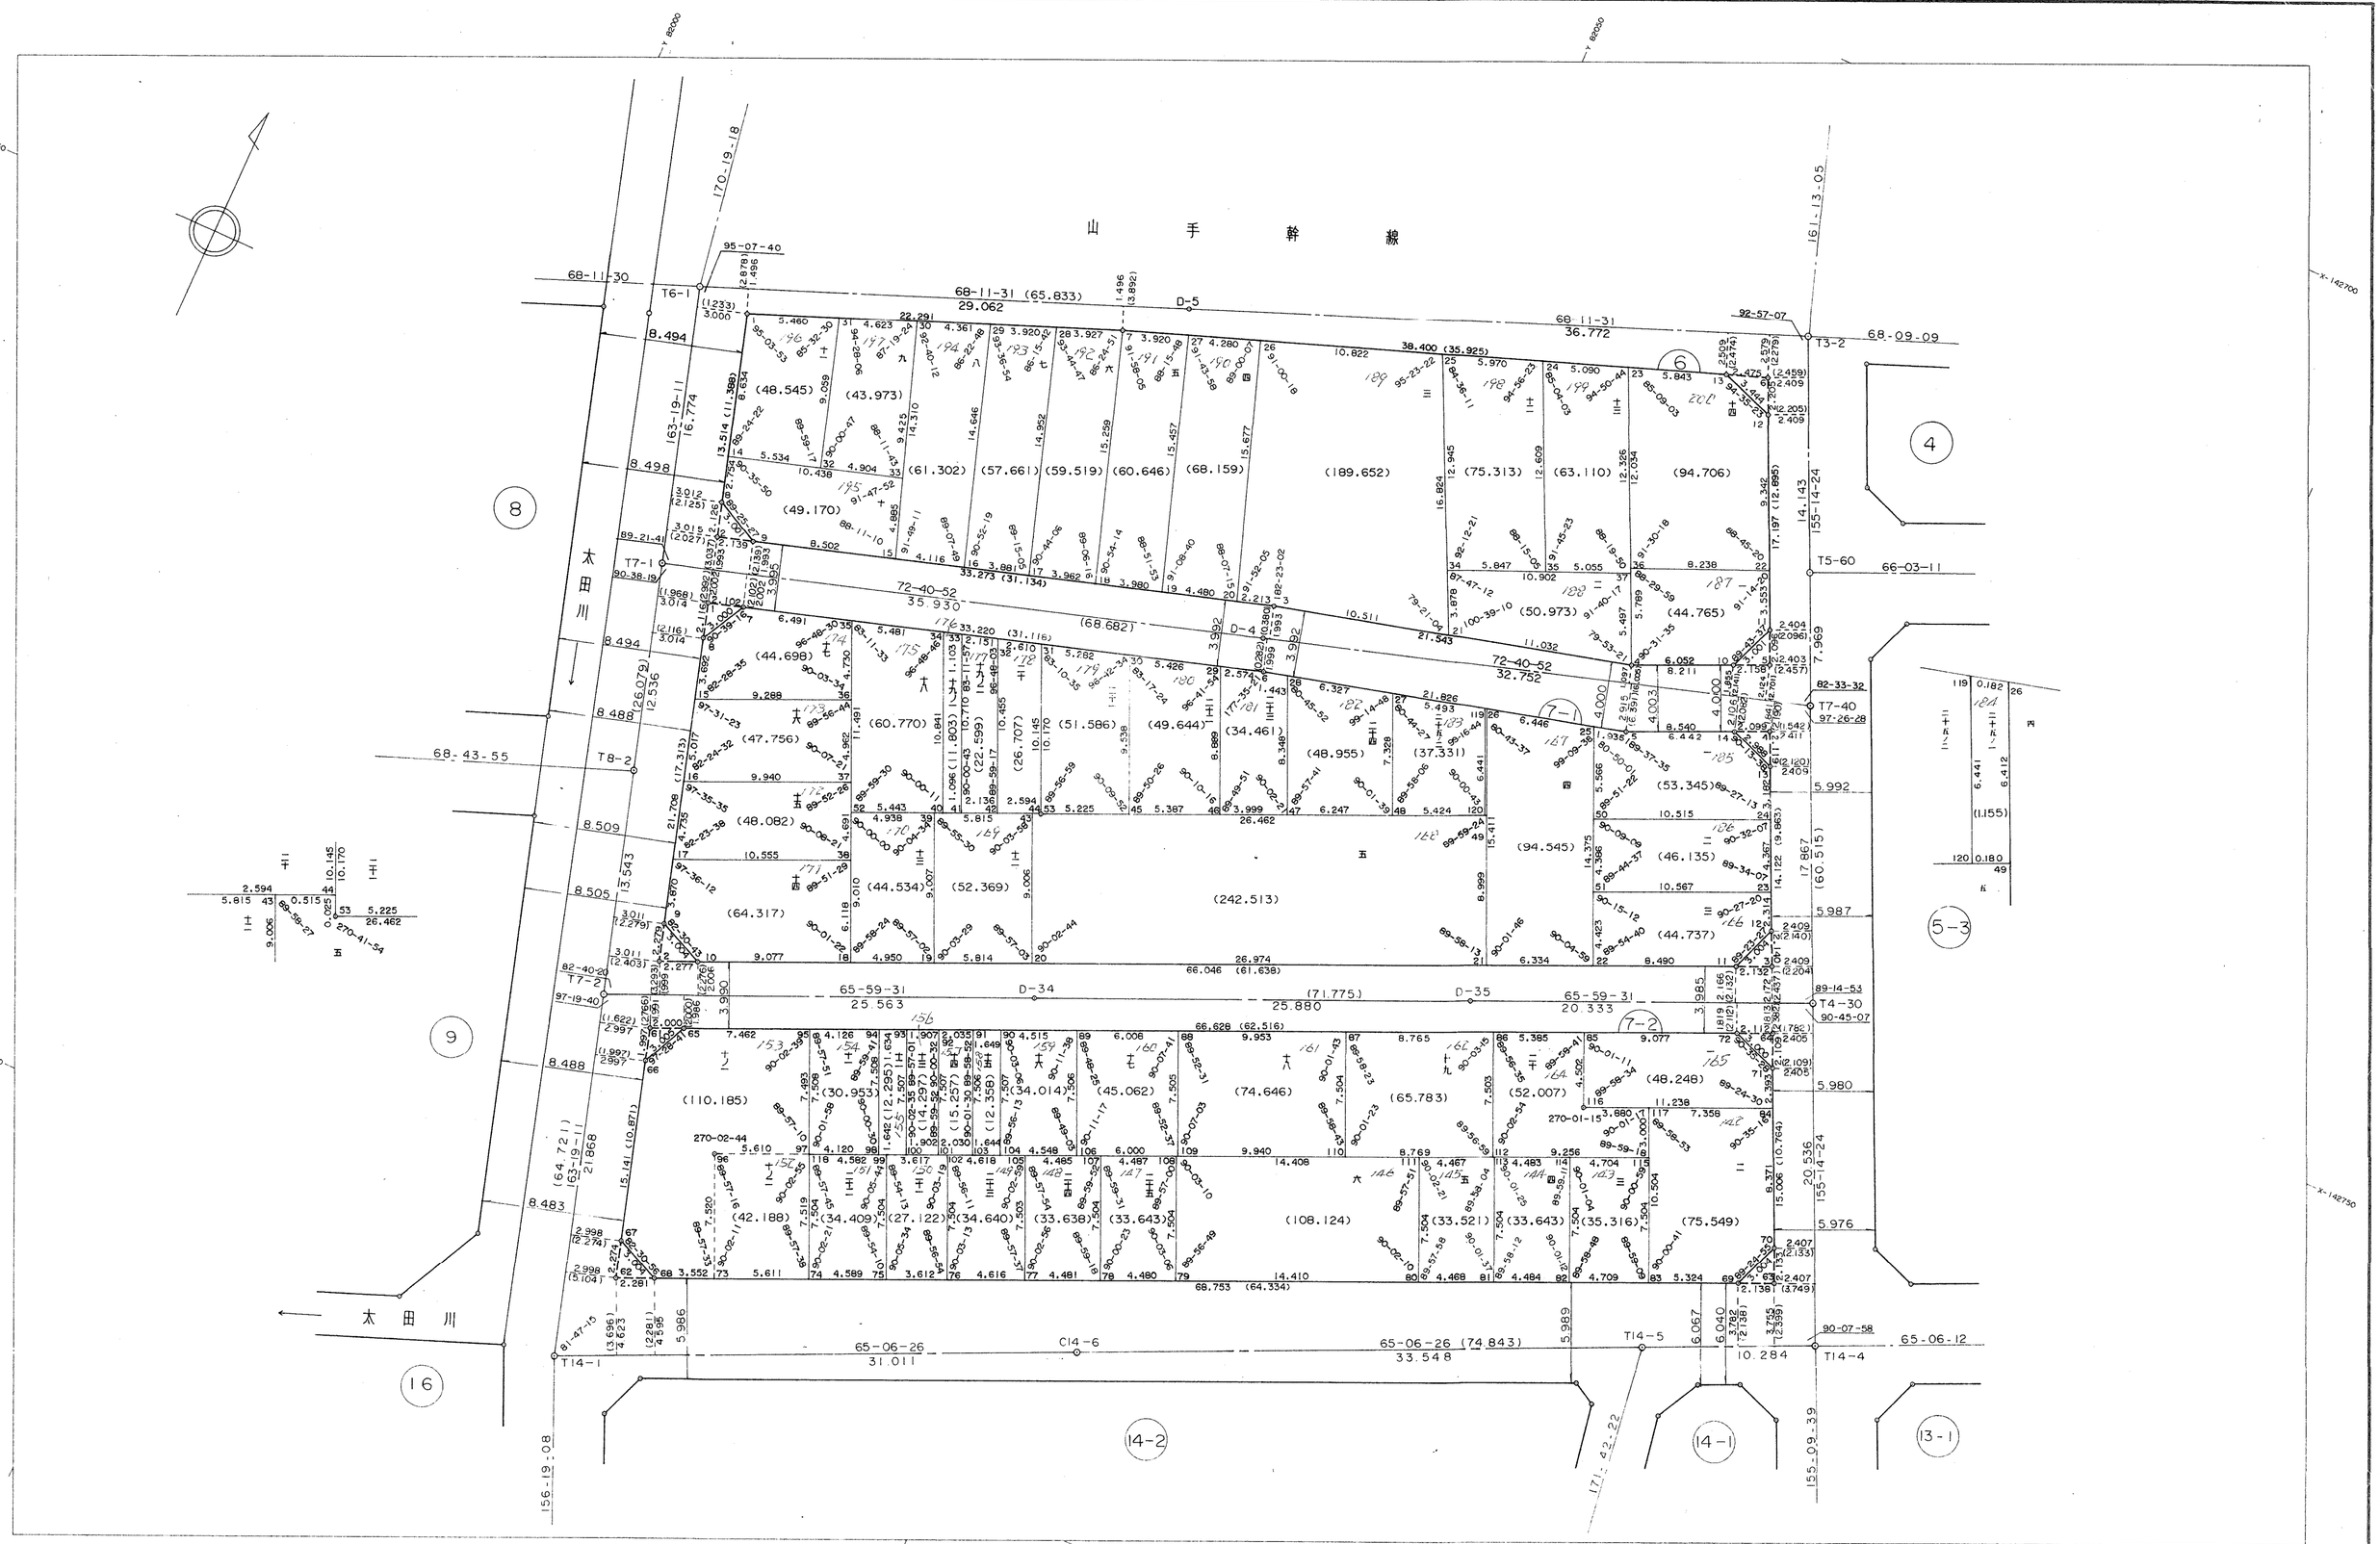
山手幹線
太田川
太田川
D-5
D-34
D-35
D-4
T6-1
T7-1
T8-2
T7-2
T3-2
T5-60
T7-40
T4-30
T14-1
T14-4
T14-5
C14-6
68-11-30
68-11-31 (65.833)
29.062
68-11-31
36.772
68-09-09
95-07-40
92-57-07
163-19-11
16.774
170-19-18
161-13-05
155-14-24
66-03-11
72-40-52
35.930
(68.682)
72-40-52
32.752
68-43-55
82-33-32
97-26-28
65-59-31
25.563
(71.775)
25.880
65-59-31
20.333
89-14-53
90-45-07
82-40-20
97-19-40
89-21-41
90-38-19
65-06-26
31.011
65-06-26 (74.843)
33.548
65-06-12
90-07-58
156-19-08
155-09-39
171-42-22
20.536
155-14-24
(189.652)
(242.513)
(108.124)
(110.185)
(64.317)
(64.721)
21.868
(94.545)
(75.549)
(53.345)
(50.973)
(44.765)
(44.737)
(46.135)
(48.248)
(35.316)
(33.521)
(33.643)
(37.331)
(34.461)
(48.955)
(49.644)
(51.586)
(52.369)
(44.534)
(48.082)
(47.756)
(60.770)
(44.698)
(42.188)
(34.409)
(27.122)
(34.640)
(33.638)
(33.643)
(30.953)
(34.014)
(45.062)
(74.646)
(65.783)
(52.007)
(75.313)
(63.110)
(94.706)
(48.545)
(43.973)
(61.302)
(57.661)
(59.519)
(60.646)
(68.159)
(49.170)
(60.515)
(26.079)
12.536
(26.707)
(22.599)
(11.803)
(11.388)
(10.871)
(12.358)
(12.295)
(14.297)
(15.257)
(12.205)
(12.459)
(12.395)
(12.279)
(12.274)
(12.109)
(10.764)
(10.284)
(3.749)
(2.399)
(2.407)
(2.133)
(2.132)
(2.140)
(2.204)
(2.437)
(2.405)
(2.409)
(2.279)
(2.274)
(2.281)
(2.403)
(2.279)
(2.397)
(2.027)
(1.968)
(1.993)
(1.999)
(1.997)
(1.622)
(1.155)
(1.125)
(1.233)
(3.892)
(3.696)
(4.623)
(4.595)
(5.104)
(2.998)
