取扱注意
この資料は、土地区画整理事業に伴う換地処分時の測量成果（日本測地系）ですので、あくまで参考資料として取り扱ってください。

生田地区北野換地区12－2・3・5街区　確定測量原図

地番区域	神戸市中央区北野町２丁目	番号		縮尺	1：250	平面直角座標系	第 V	作成年月日	昭和 60 年 10 月　日

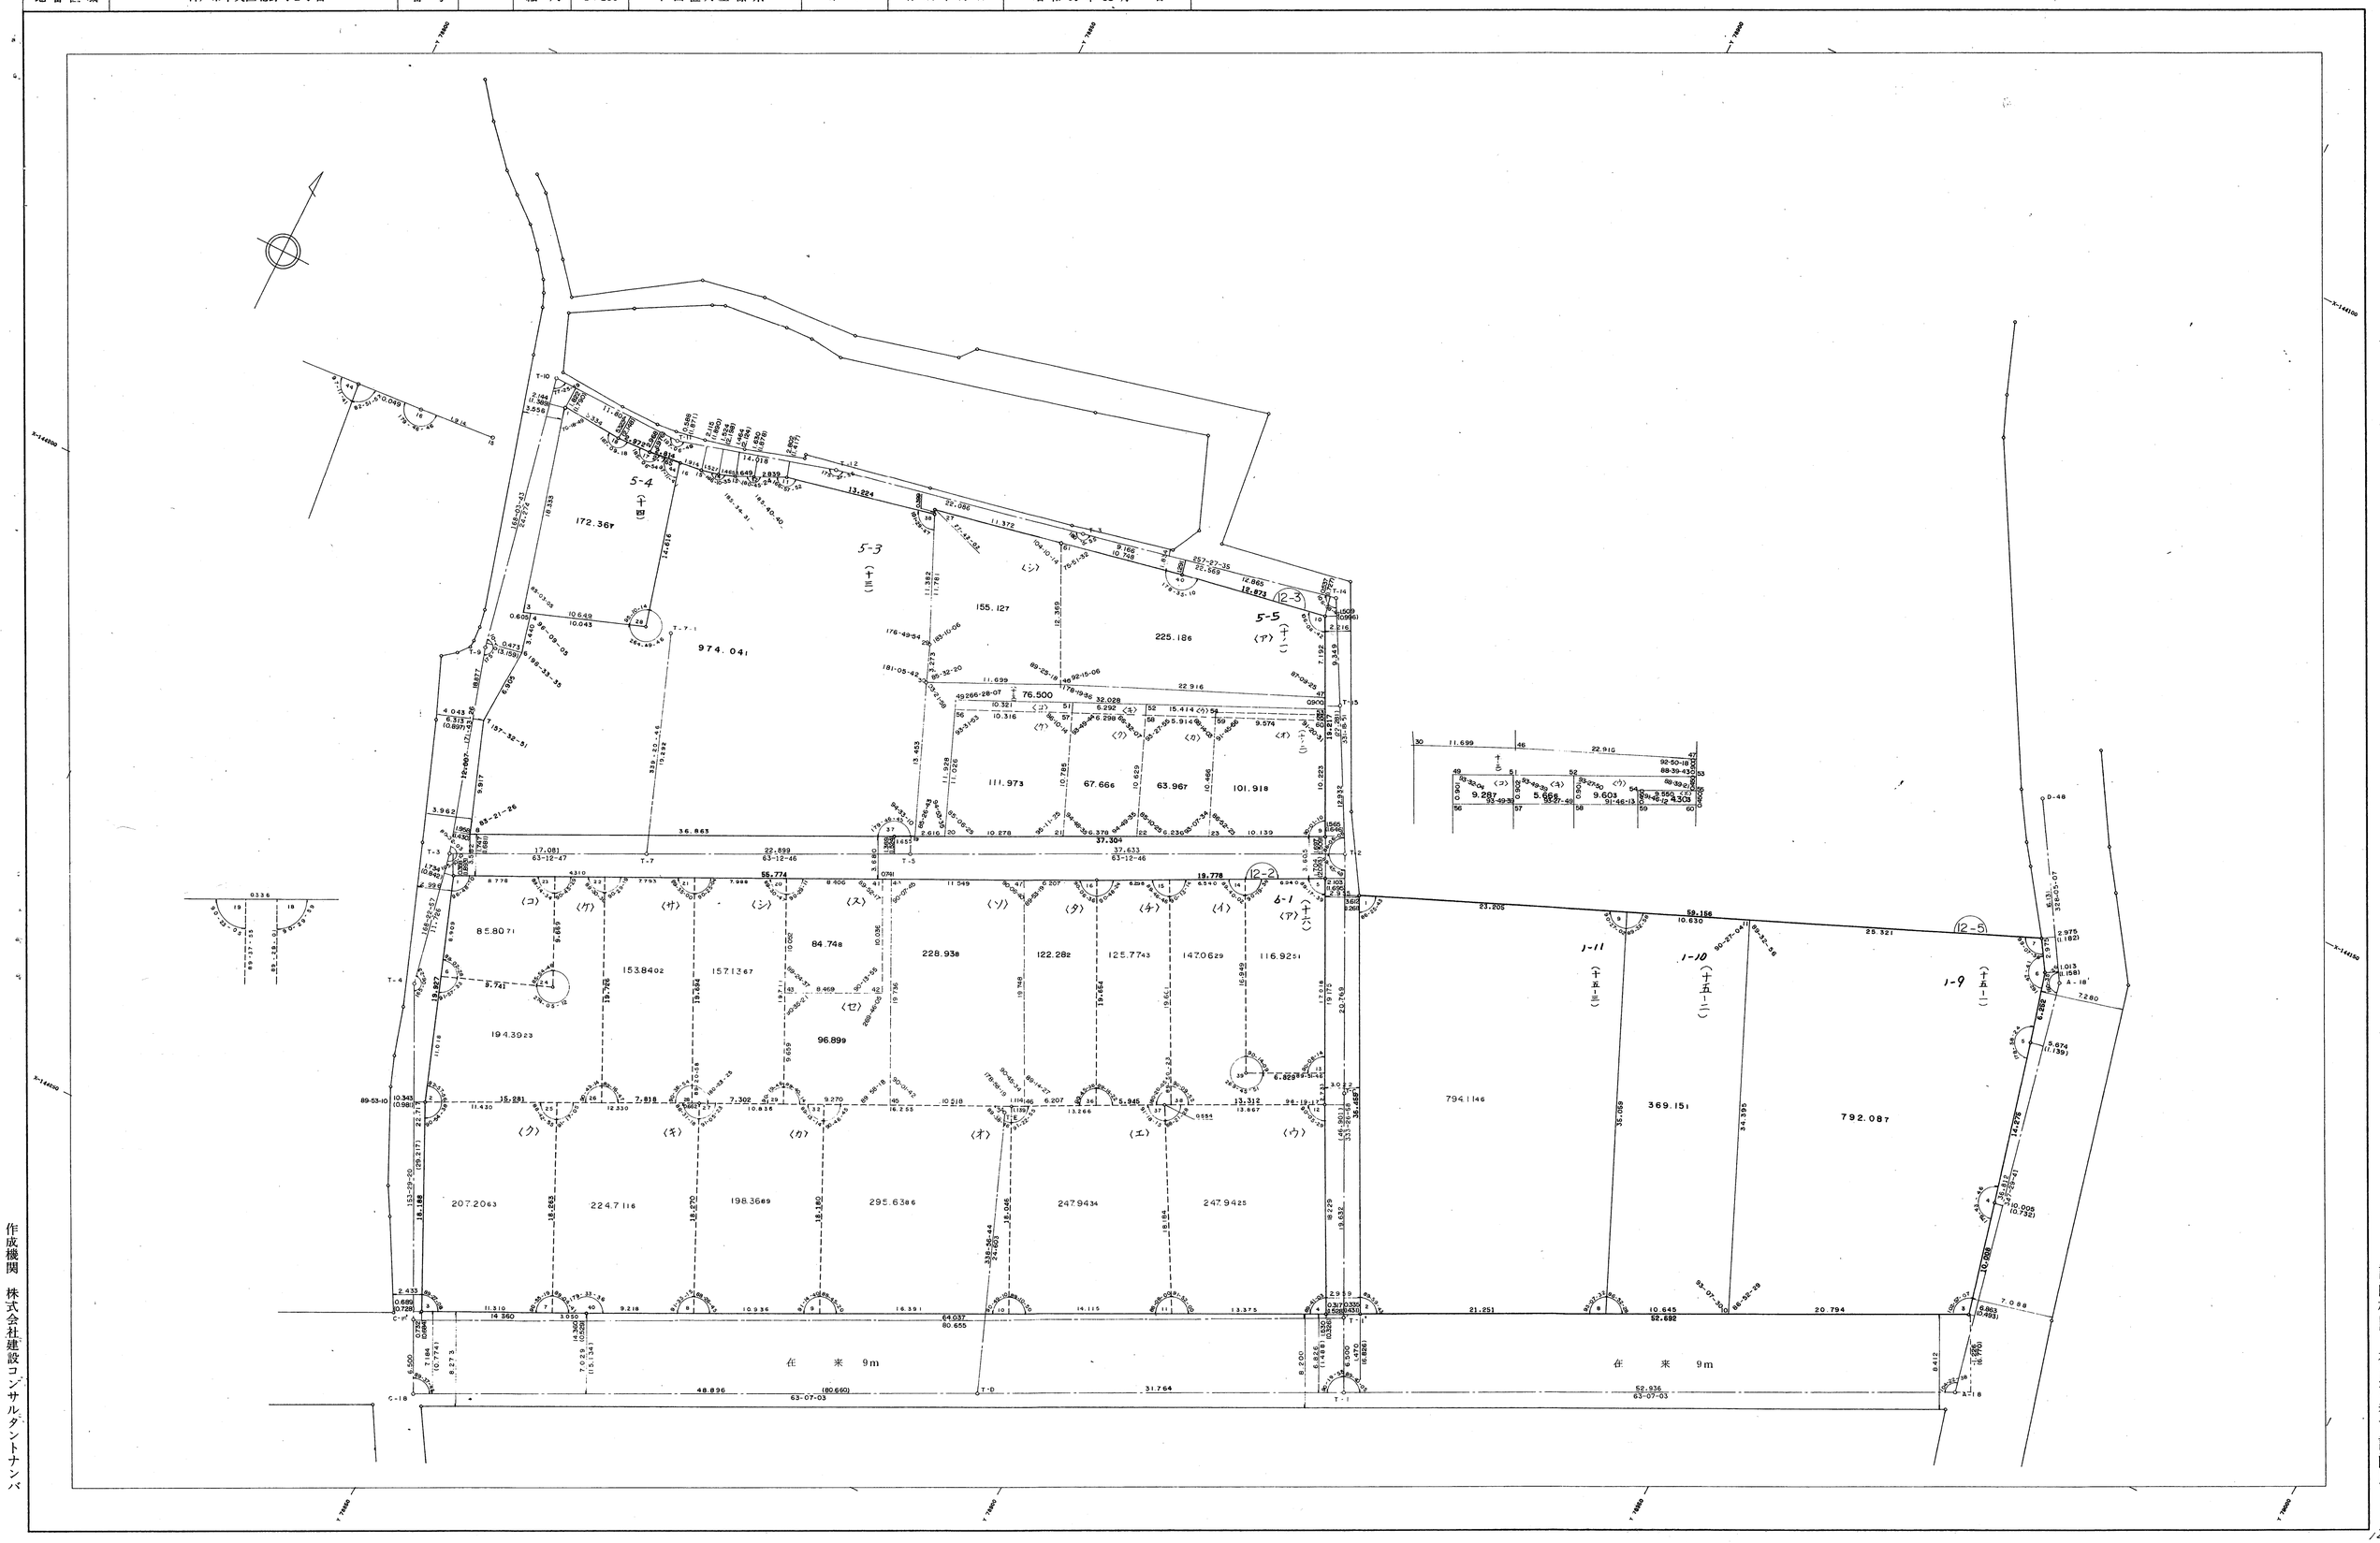

作成機関　株式会社建設コンサルタントナンバ

計画機関　神戸市都市計画局