確定測量原図

六甲換地区 61 街区

縮尺　三百分之一

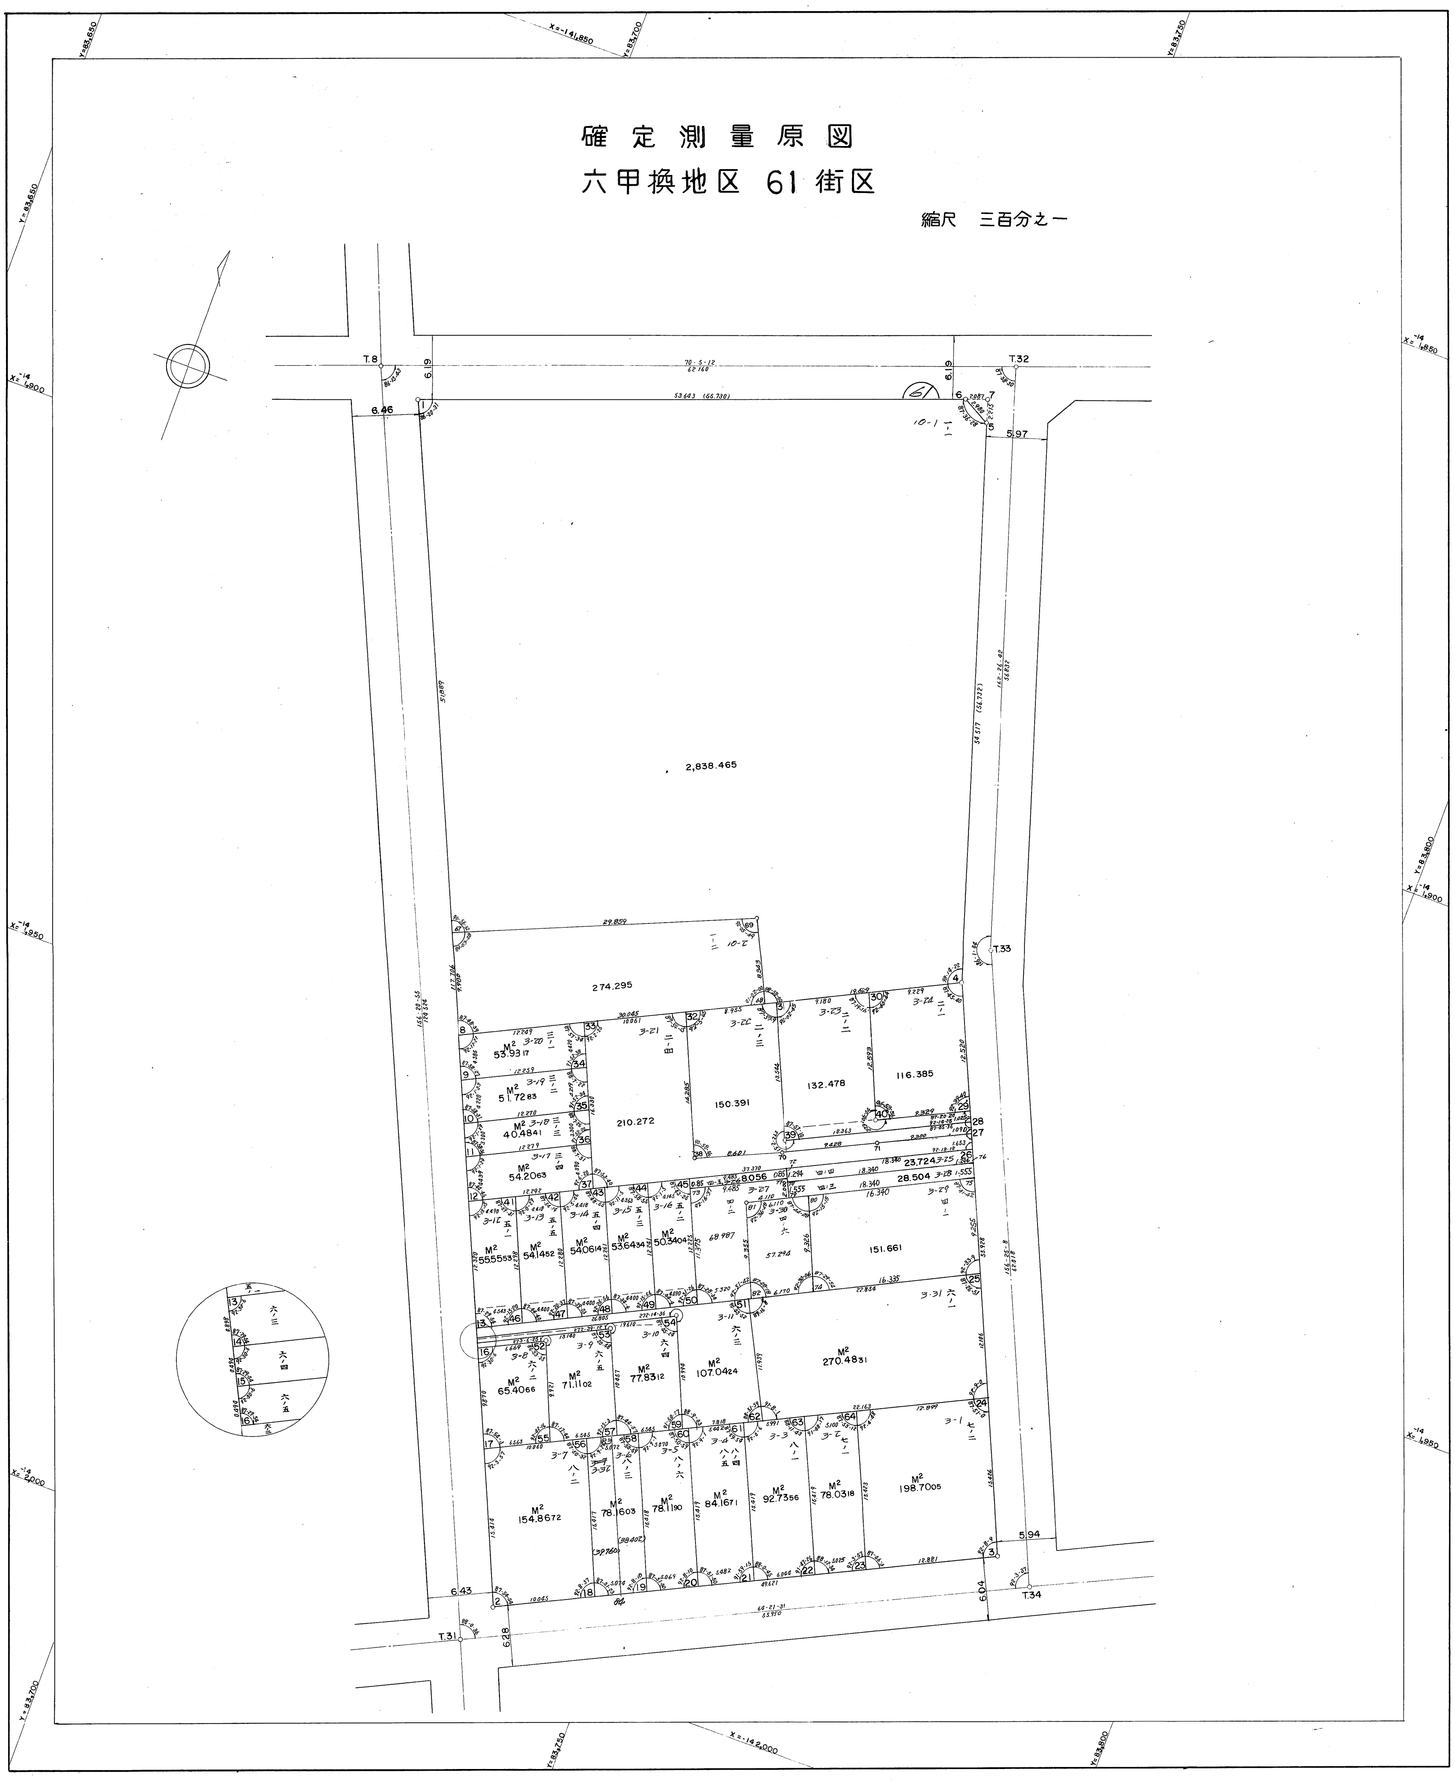

取扱注意
この資料は、土地区画整理事業に伴う換地処分後の測量成果（旧土地地図）ですので、あくまで参考資料として取り扱ってください。