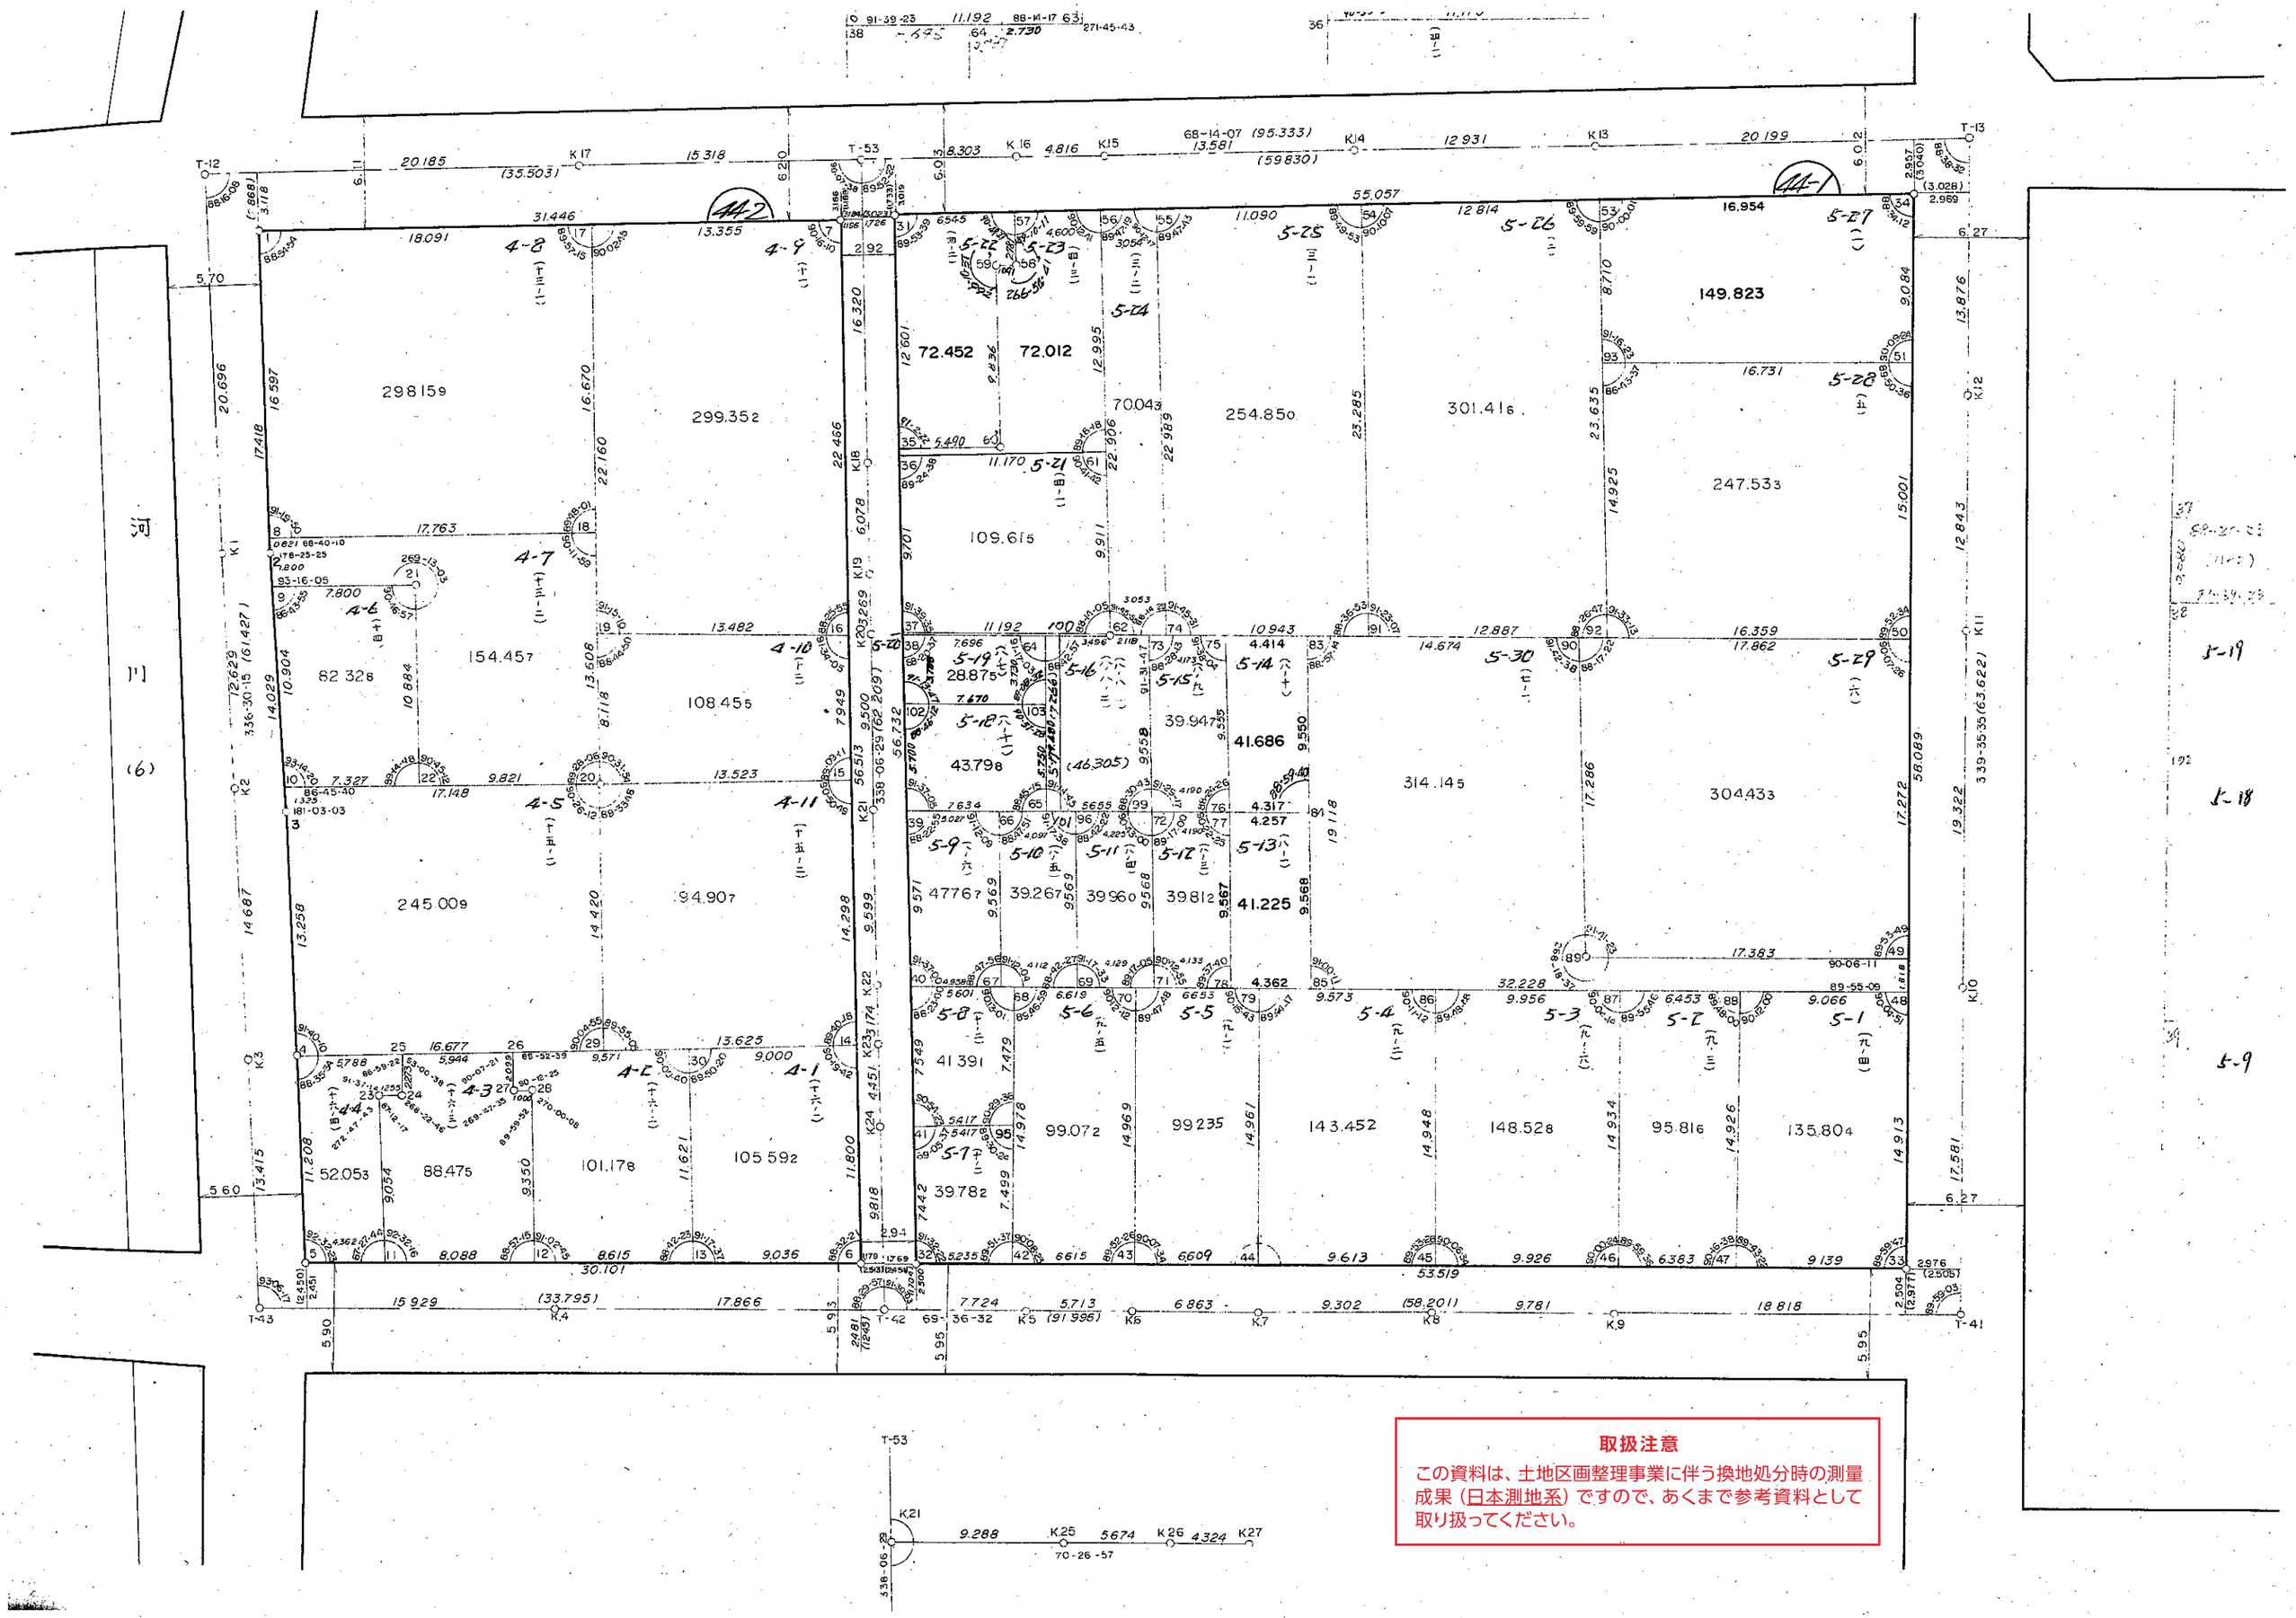
T-12
T-13
T-41
T-42
T-43
T-53
K1
K2
K3
K4
K5
K6
K7
K8
K9
K10
K11
K12
K13
K14
K15
K16
K17
K18
K19
K20
K21
K22
K23
K24
K25
K26
K27
44-1
44-2
4-1
4-2
4-3
4-4
4-5
4-6
4-7
4-8
4-9
4-10
4-11
5-1
5-2
5-3
5-4
5-5
5-6
5-7
5-8
5-9
5-10
5-11
5-12
5-13
5-14
5-15
5-16
5-17
5-18
5-19
5-20
5-21
5-22
5-23
5-24
5-25
5-26
5-27
5-28
5-29
5-30
298.159
299.352
154.457
82.328
108.455
245.009
94.907
72.452
72.012
70.043
109.615
254.850
301.416
247.533
149.823
16.954
28.875
43.798
39.947
41.686
314.145
304.433
47.767
39.267
39.960
39.812
41.225
41.391
99.072
99.235
143.452
148.528
95.816
135.804
39.782
52.053
88.475
101.178
105.592
取扱注意
この資料は、土地区画整理事業に伴う換地処分時の測量成果（日本測地系）ですので、あくまで参考資料として取り扱ってください。