取扱注意
この資料は、土地区画整理事業に伴う換地処分時の測量成果（日本測地系）ですので、あくまで参考資料として取り扱ってください。

葺合地区琴緒換地区　5D 街区　　確定測量原図

地番区域	神戸市中央区琴ノ緒町３丁目	番 号	18	縮 尺	1：250	平面直角座標系	第 Ⅴ	作成年月日	平成８年９月　日

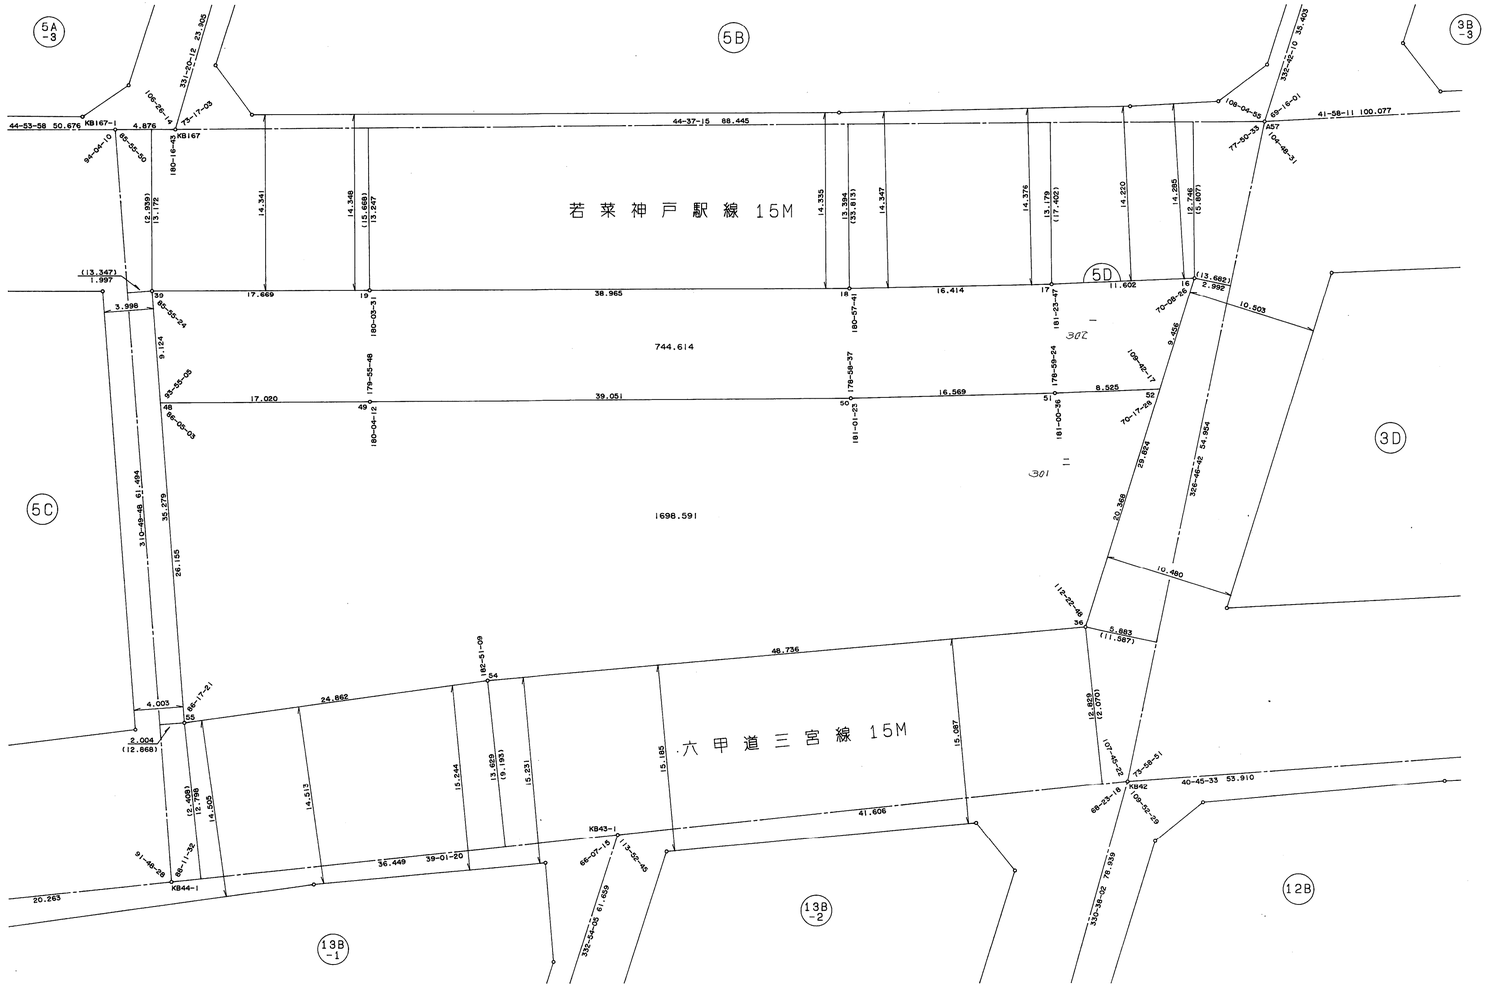
若菜神戸駅線 15M
六甲道三宮線 15M
744.614
1698.591
5A-3
5B
5C
5D
3B-3
3D
13B-1
13B-2
12B
KB167
KB167-1
KB43-1
KB44-1
KB42
44-53-58 50.676
44-37-15 68.445
41-58-11 100.077
38.965
39.051
16.414
36.449
39-01-20
41.606
40-45-33 53.910
20.263
48.736
24.862
4.003
2.004
(12.868)
10.480
10.503
9.556
8.525
5.883
(11.587)
2.992
11.602
3.998
1.997
(13.347)
4.876
(13.688)
(17.402)
(15.668)
(15.807)
