# 葺合地区琴緒換地区　8B　街区　　確定測量原図

| 地番区域 | 神戸市中央区琴ノ緒町５丁目 | 番 号 | 27 | 縮 尺 | 1：250 | 平面直角座標系 | 第 Ⅴ | 作成年月日 | 平成８年９月　日 |
|---|---|---|---|---|---|---|---|---|---|

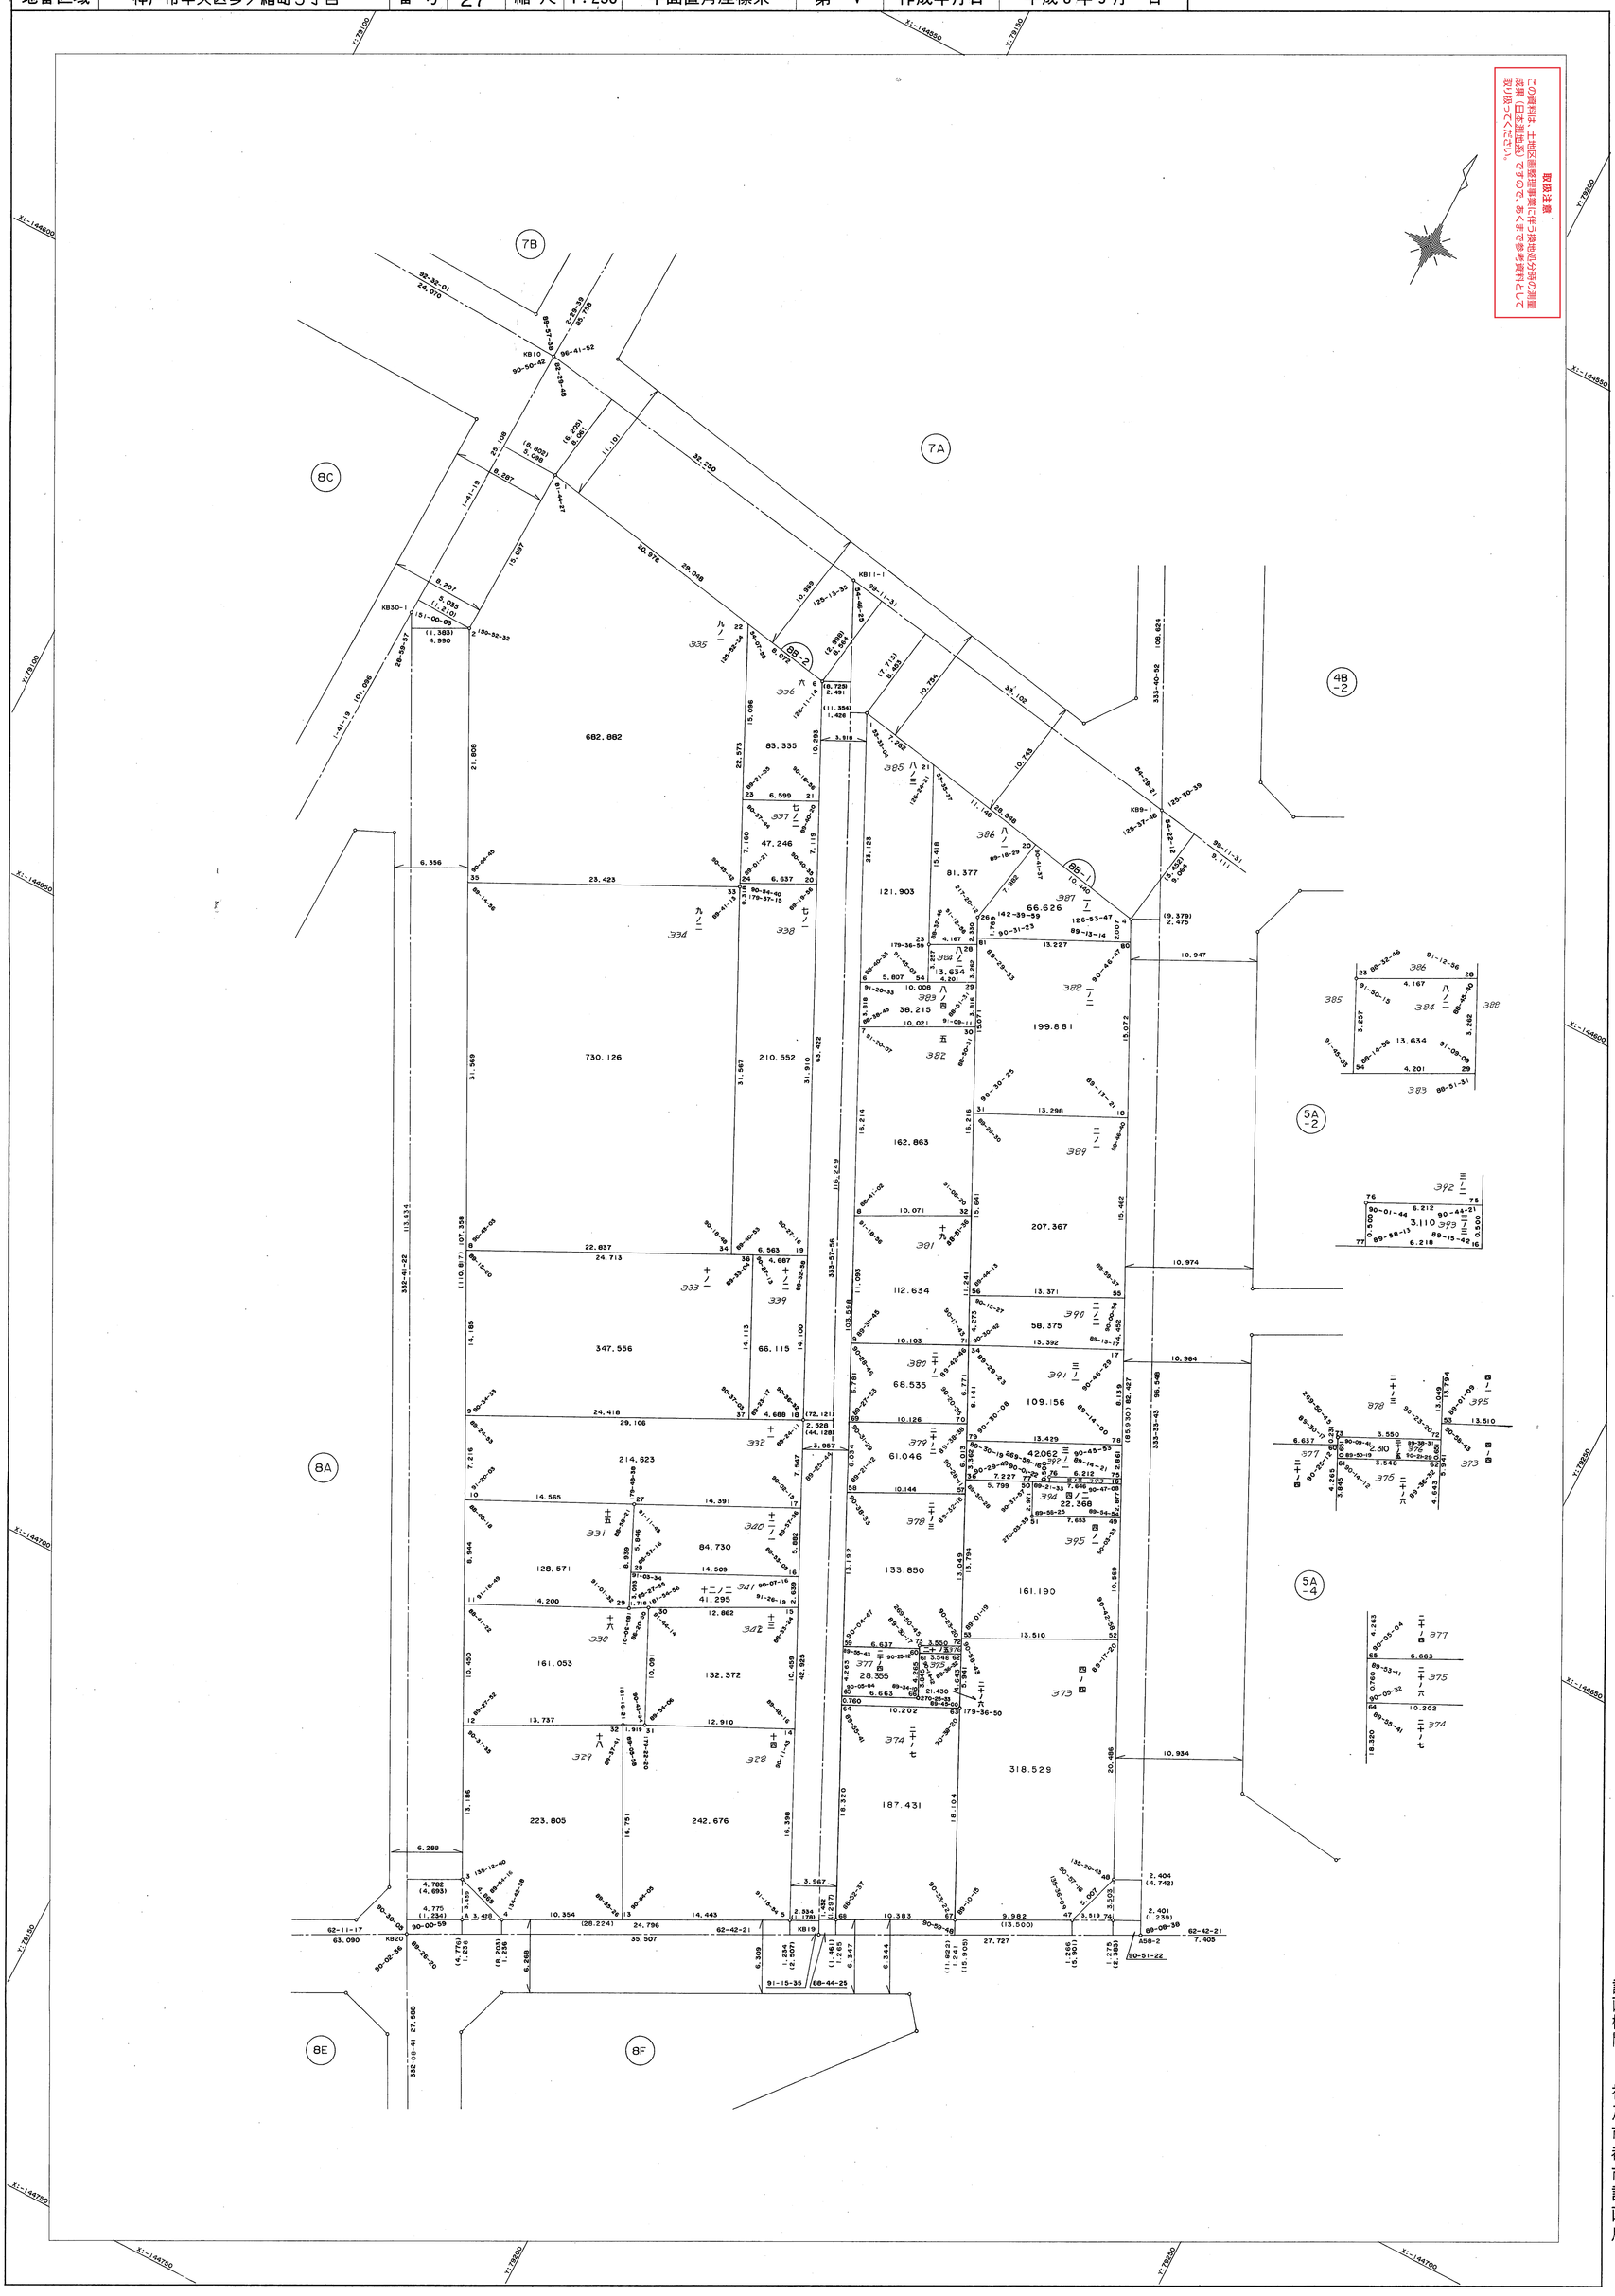


作業機関　昭和株式会社

計画機関　神戸市都市計画局