取扱注意
この資料は、土地区画整理事業に伴う換地処分時の測量成果（日本測地系）ですので、あくまで参考資料として取り扱ってください。

# 葺合地区旗塚換地区　　３Ａ 街区　確定測量原図

| 地番区域 | 神戸市中央区熊内橋通５丁目 | 番 号 | 6 | 縮 尺 | 1：250 | 平面直角座標系 | 第 Ⅴ | 作成年月日 | 平成８年３月28日 |
|---|---|---|---|---|---|---|---|---|---|

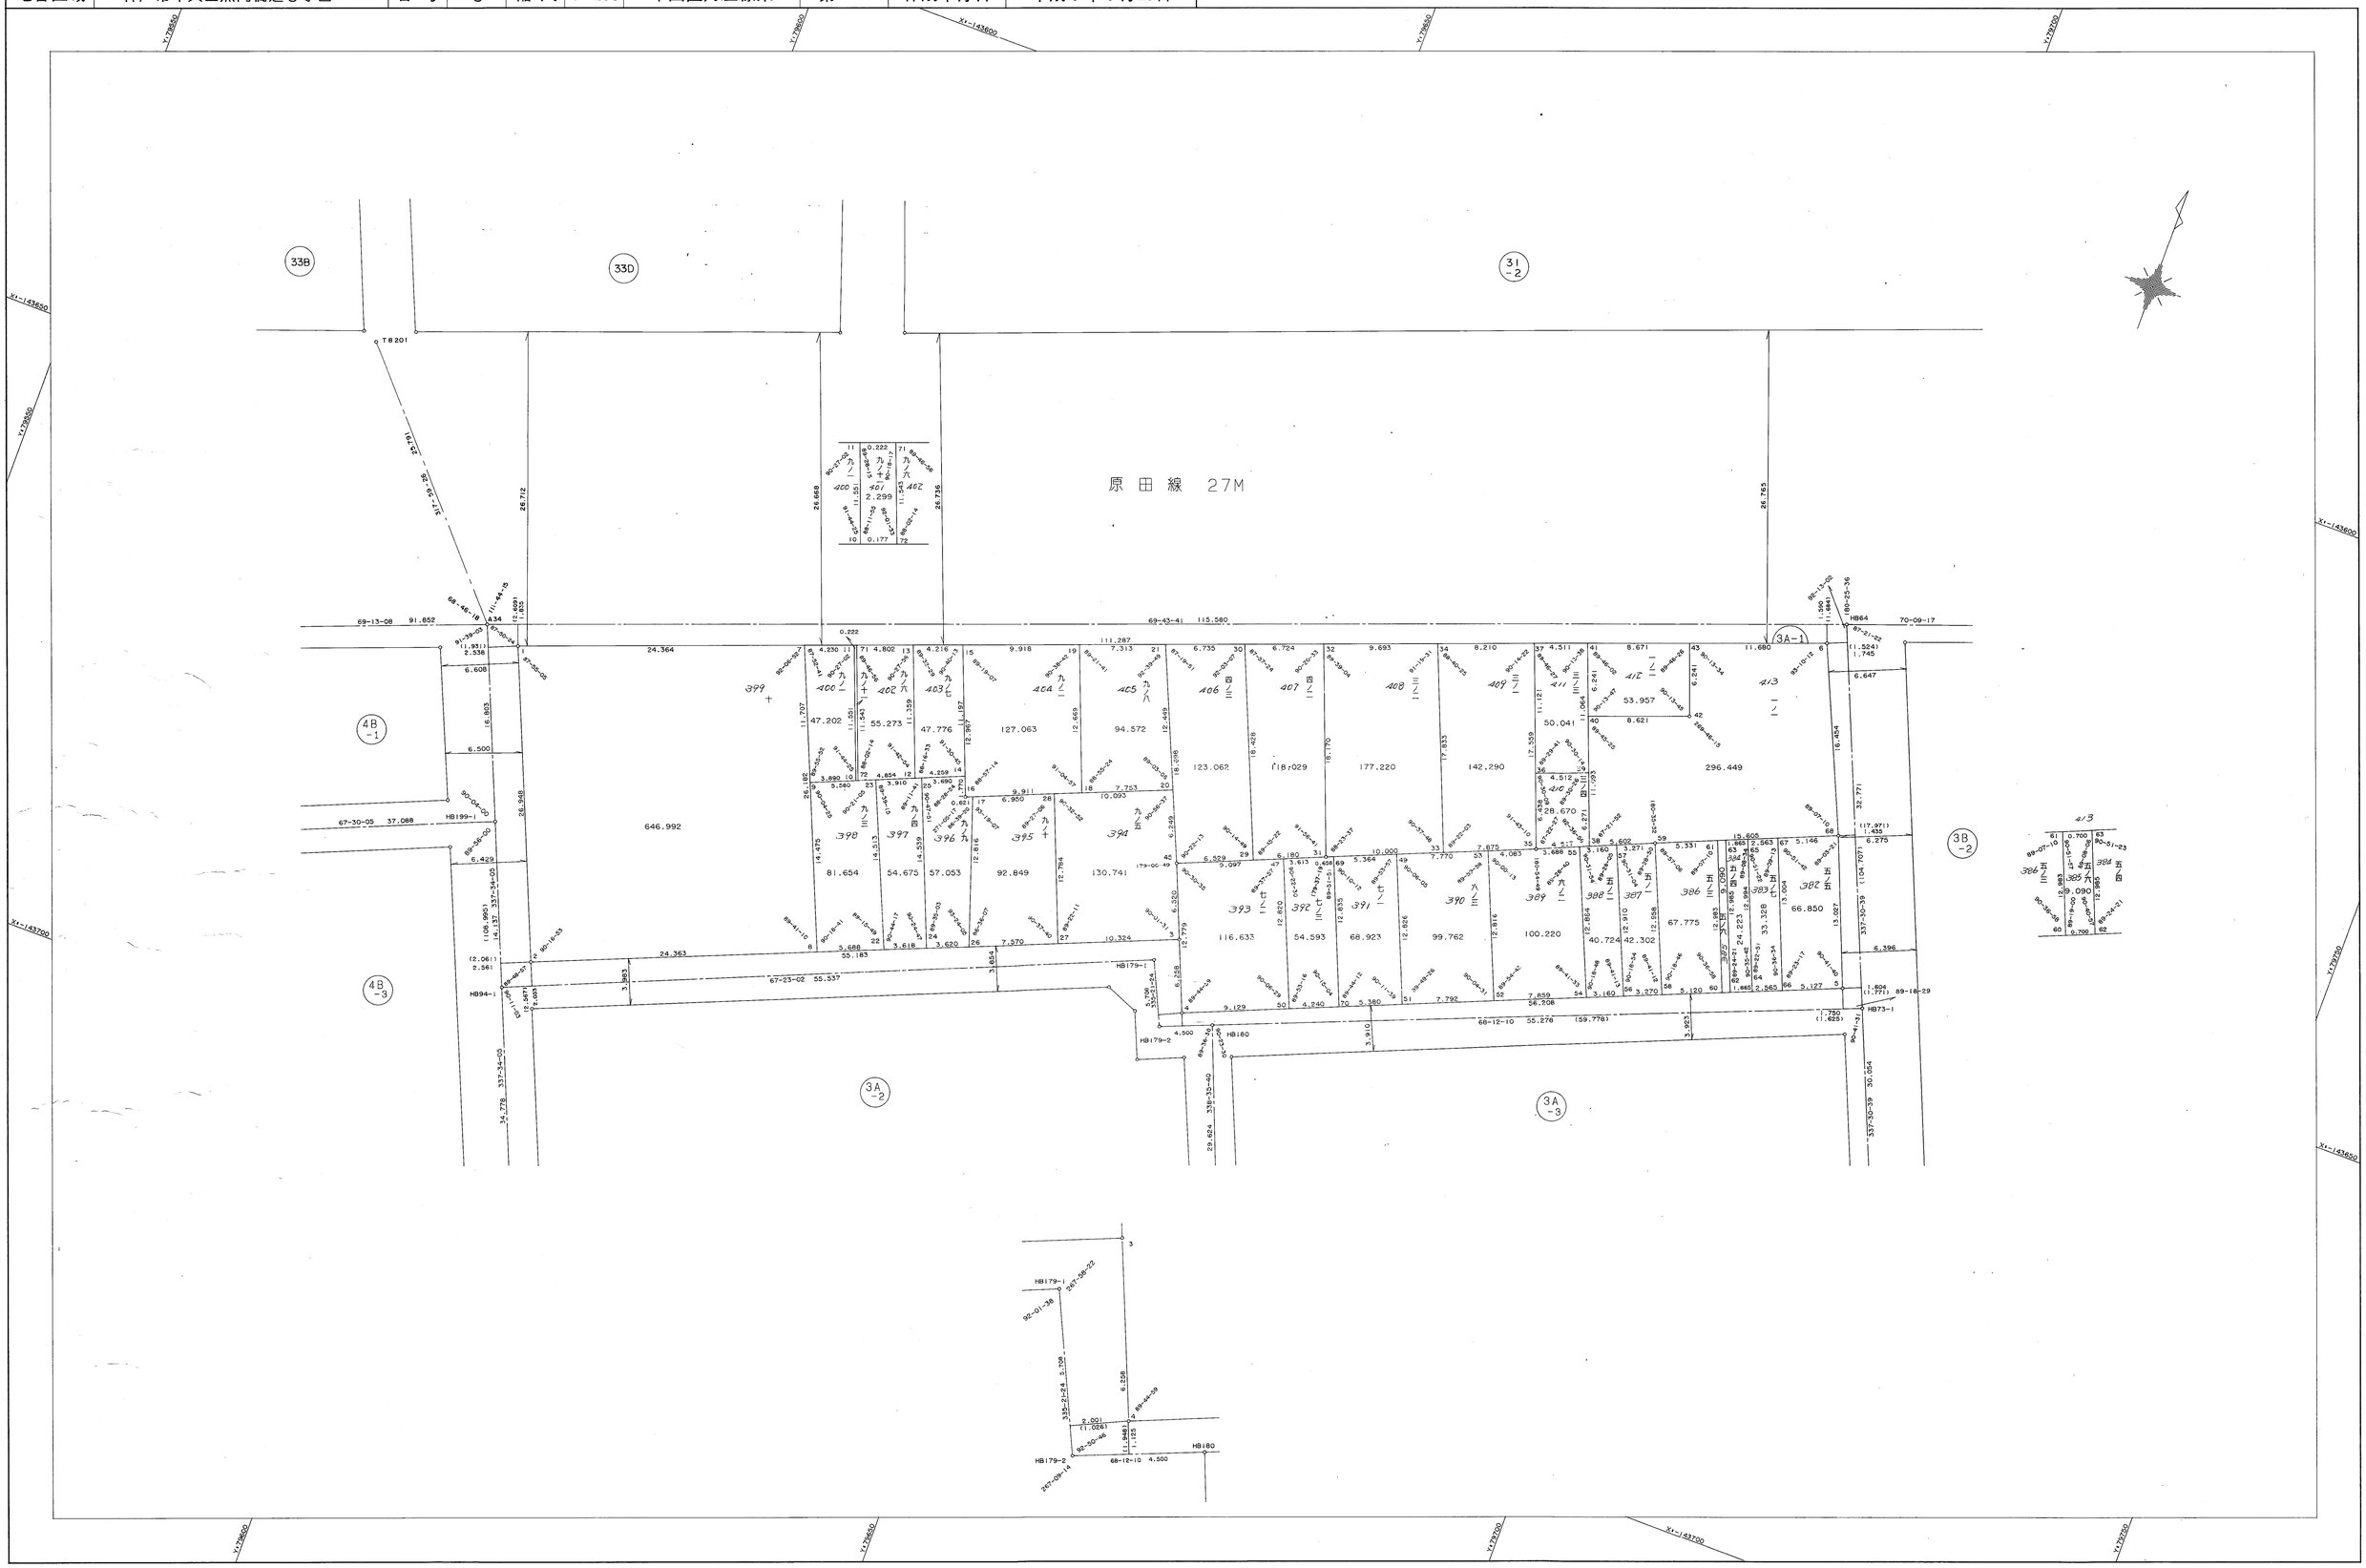


作成機関　昭和株式会社

計画機関　神戸市都市計画局