# 葺合地区上筒井換地区 24A 街区　　確定測量原図

| 地番区域 | 神戸市中央区熊内町１丁目 | 番 号 | 29 | 縮 尺 | 1:250 | 平面直角座標系 | 第 Ⅴ | 作成年月日 | 平成８年９月　日 |
|---|---|---|---|---|---|---|---|---|---|

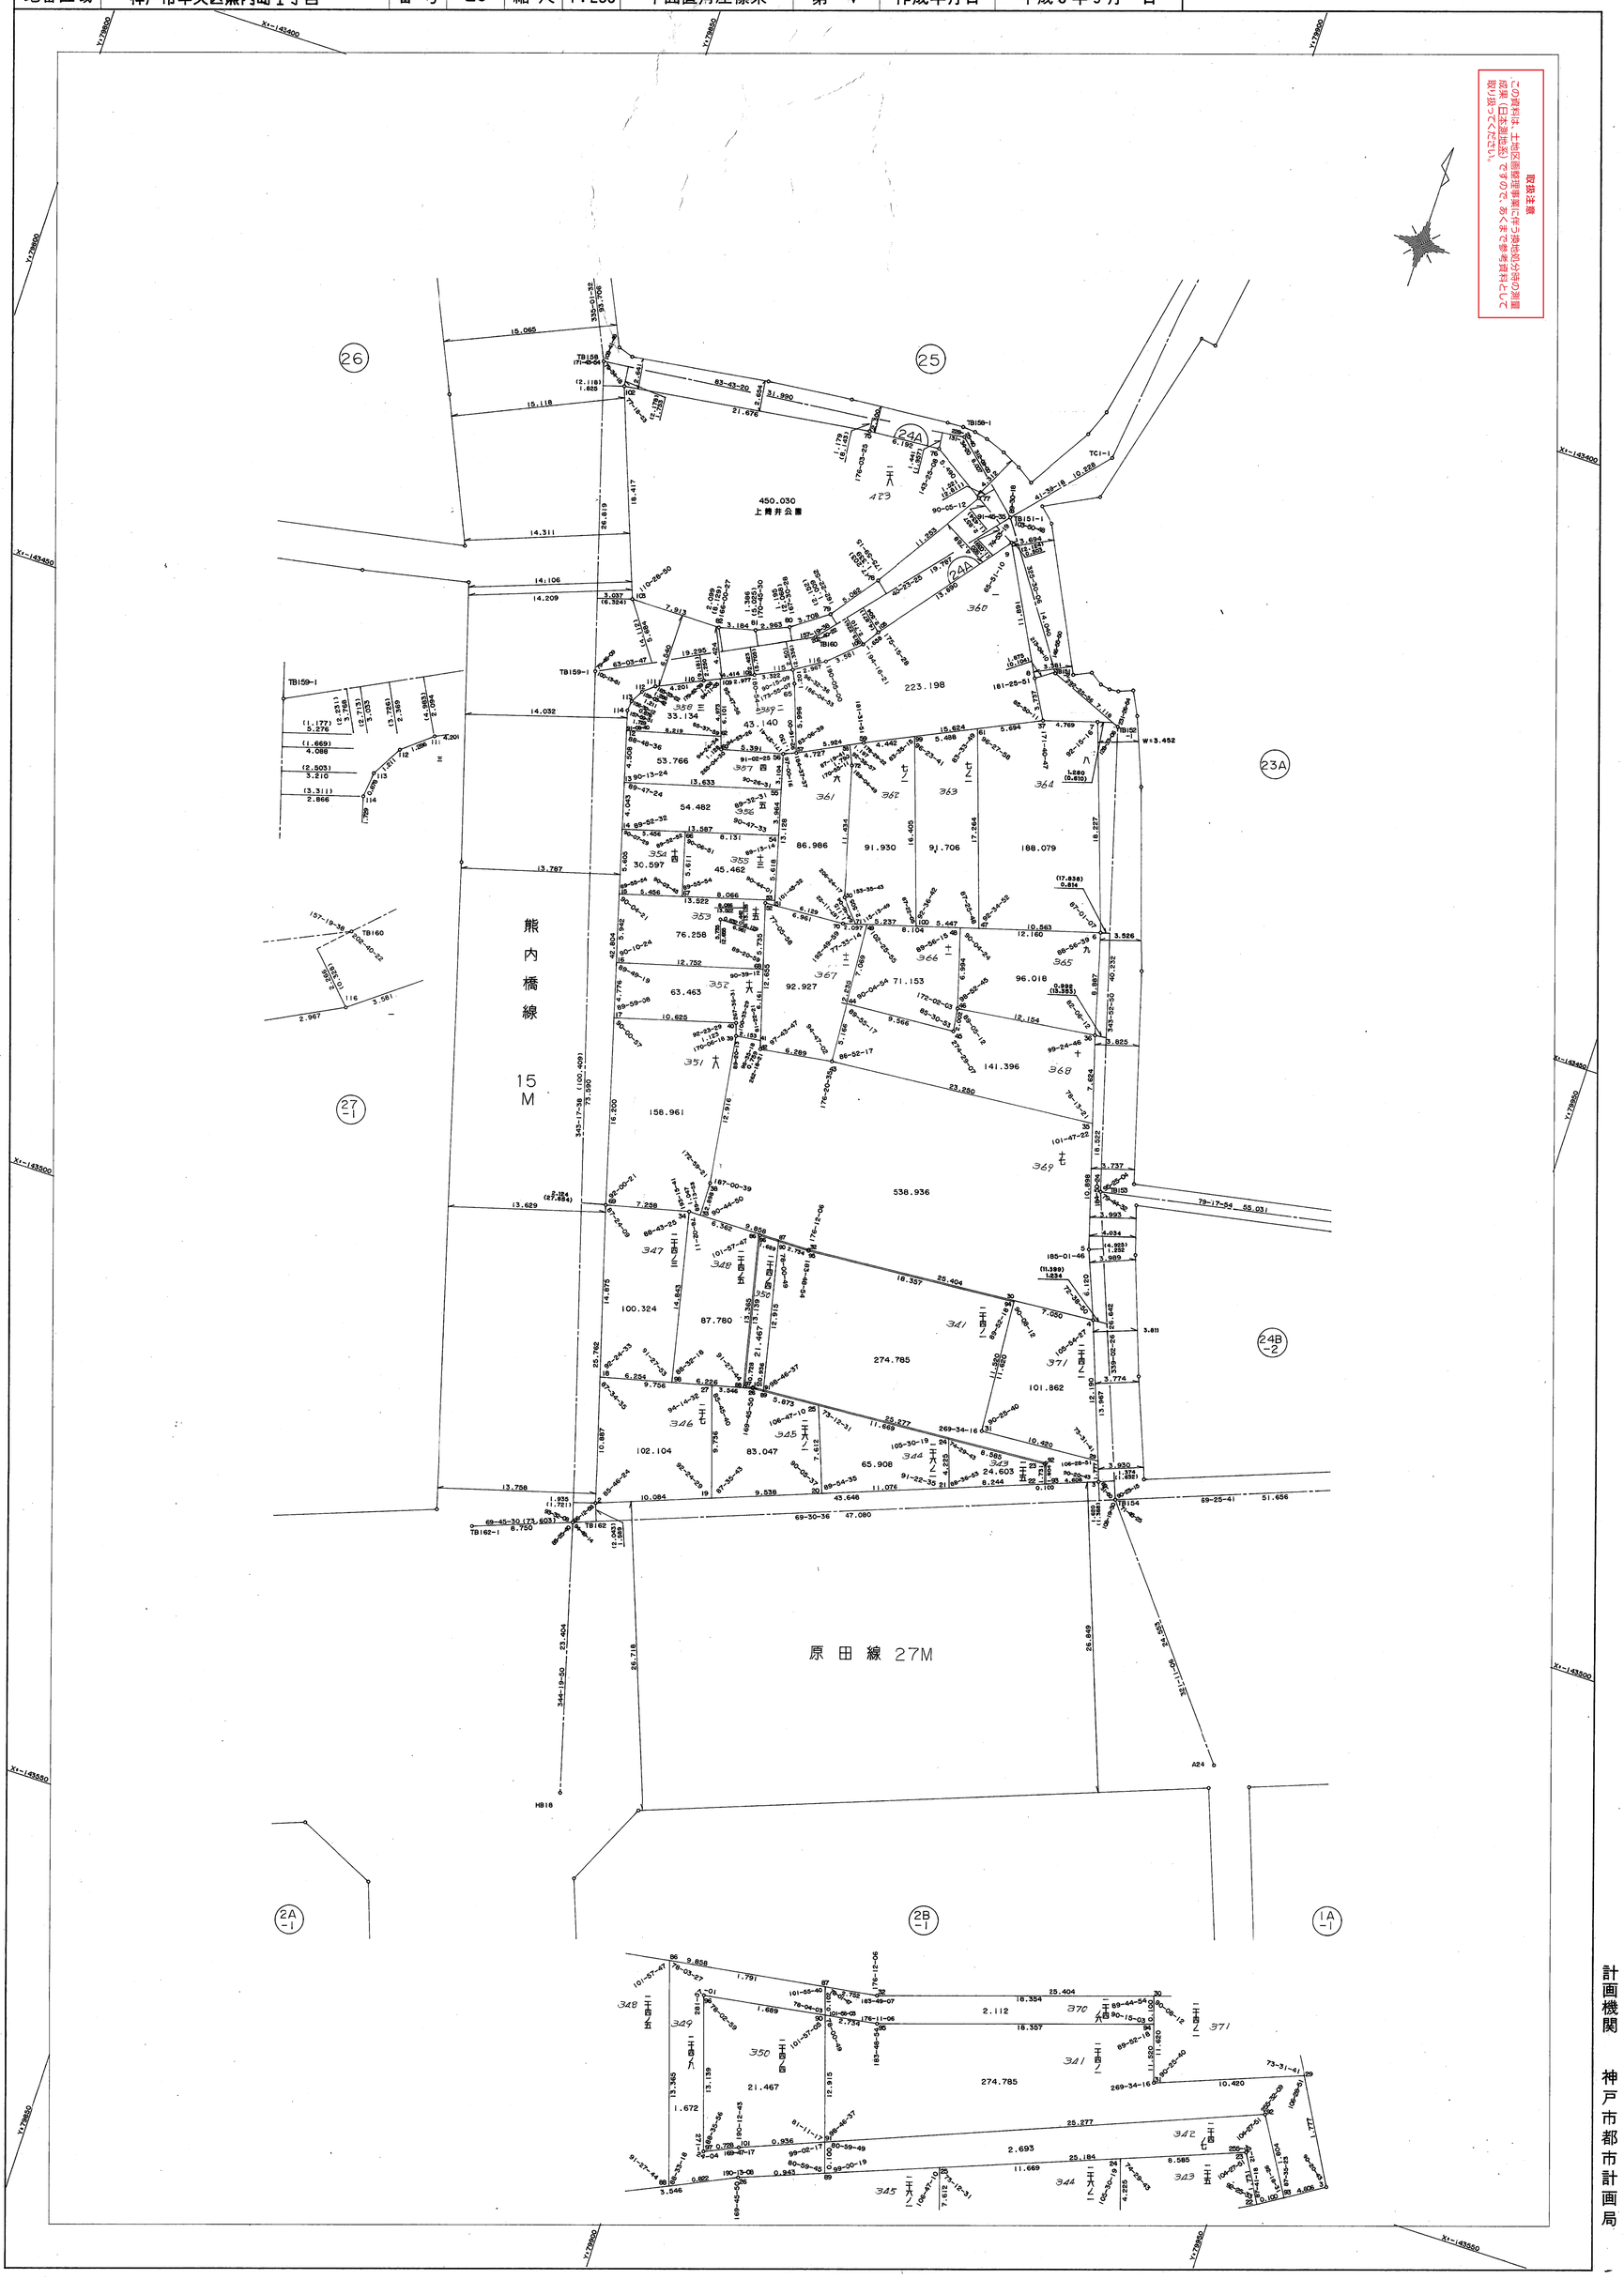


作業機関　昭和株式会社

計画機関　神戸市都市計画局