


葺合地区琴緒換地区 15 街区 確定測量原図

地番区域 神戸市中央区髙井通2丁目

番号 45 縮尺 1:250 平面直角座標系

第 V 作成年月日 平成8年9月 日

第 V 作成年月日 平成8年9月 日

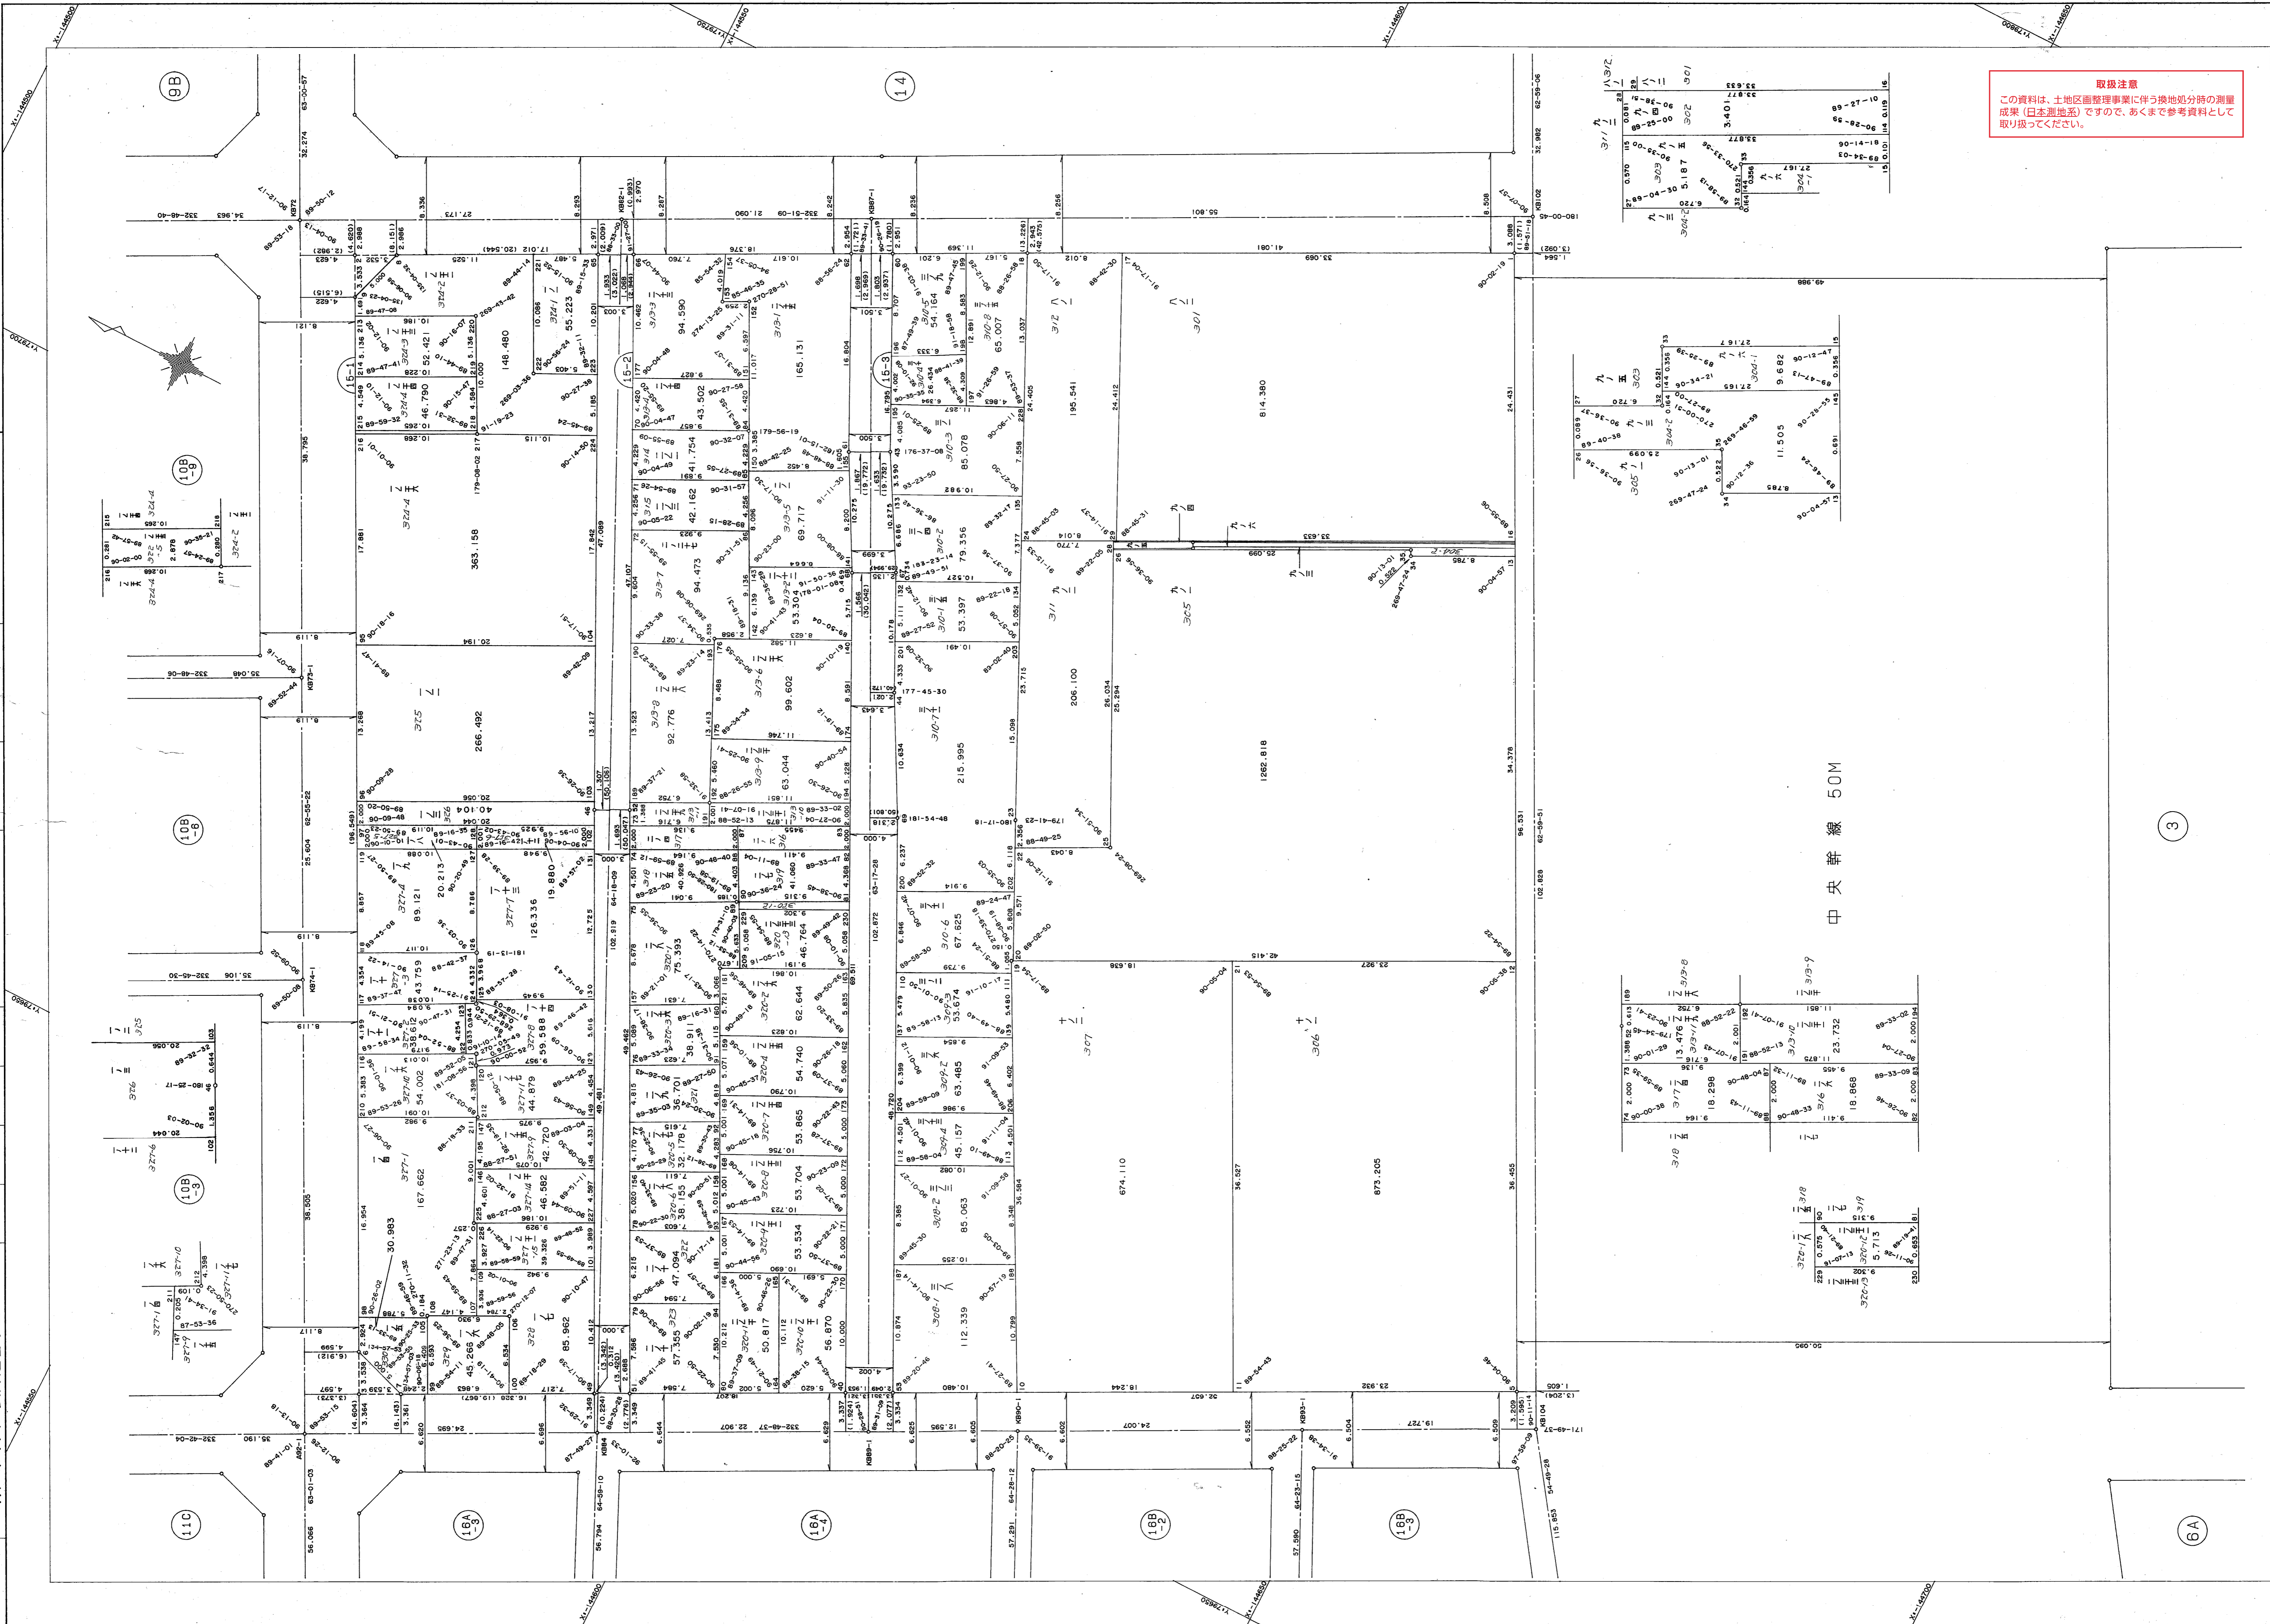

**取扱注意**  
 この資料は、土地区画整理事業に伴う換地処分時の測量成果(日本測地系)です。あくまで参考資料として取り扱ってください。

