葺合地区琴緒換地区　18　街区　　確定測量原図

地番区域	神戸市中央区雲井通５丁目	番 号	50	縮 尺	1:250	平面直角座標系	第 Ⅴ	作成年月日	平成８年９月　日

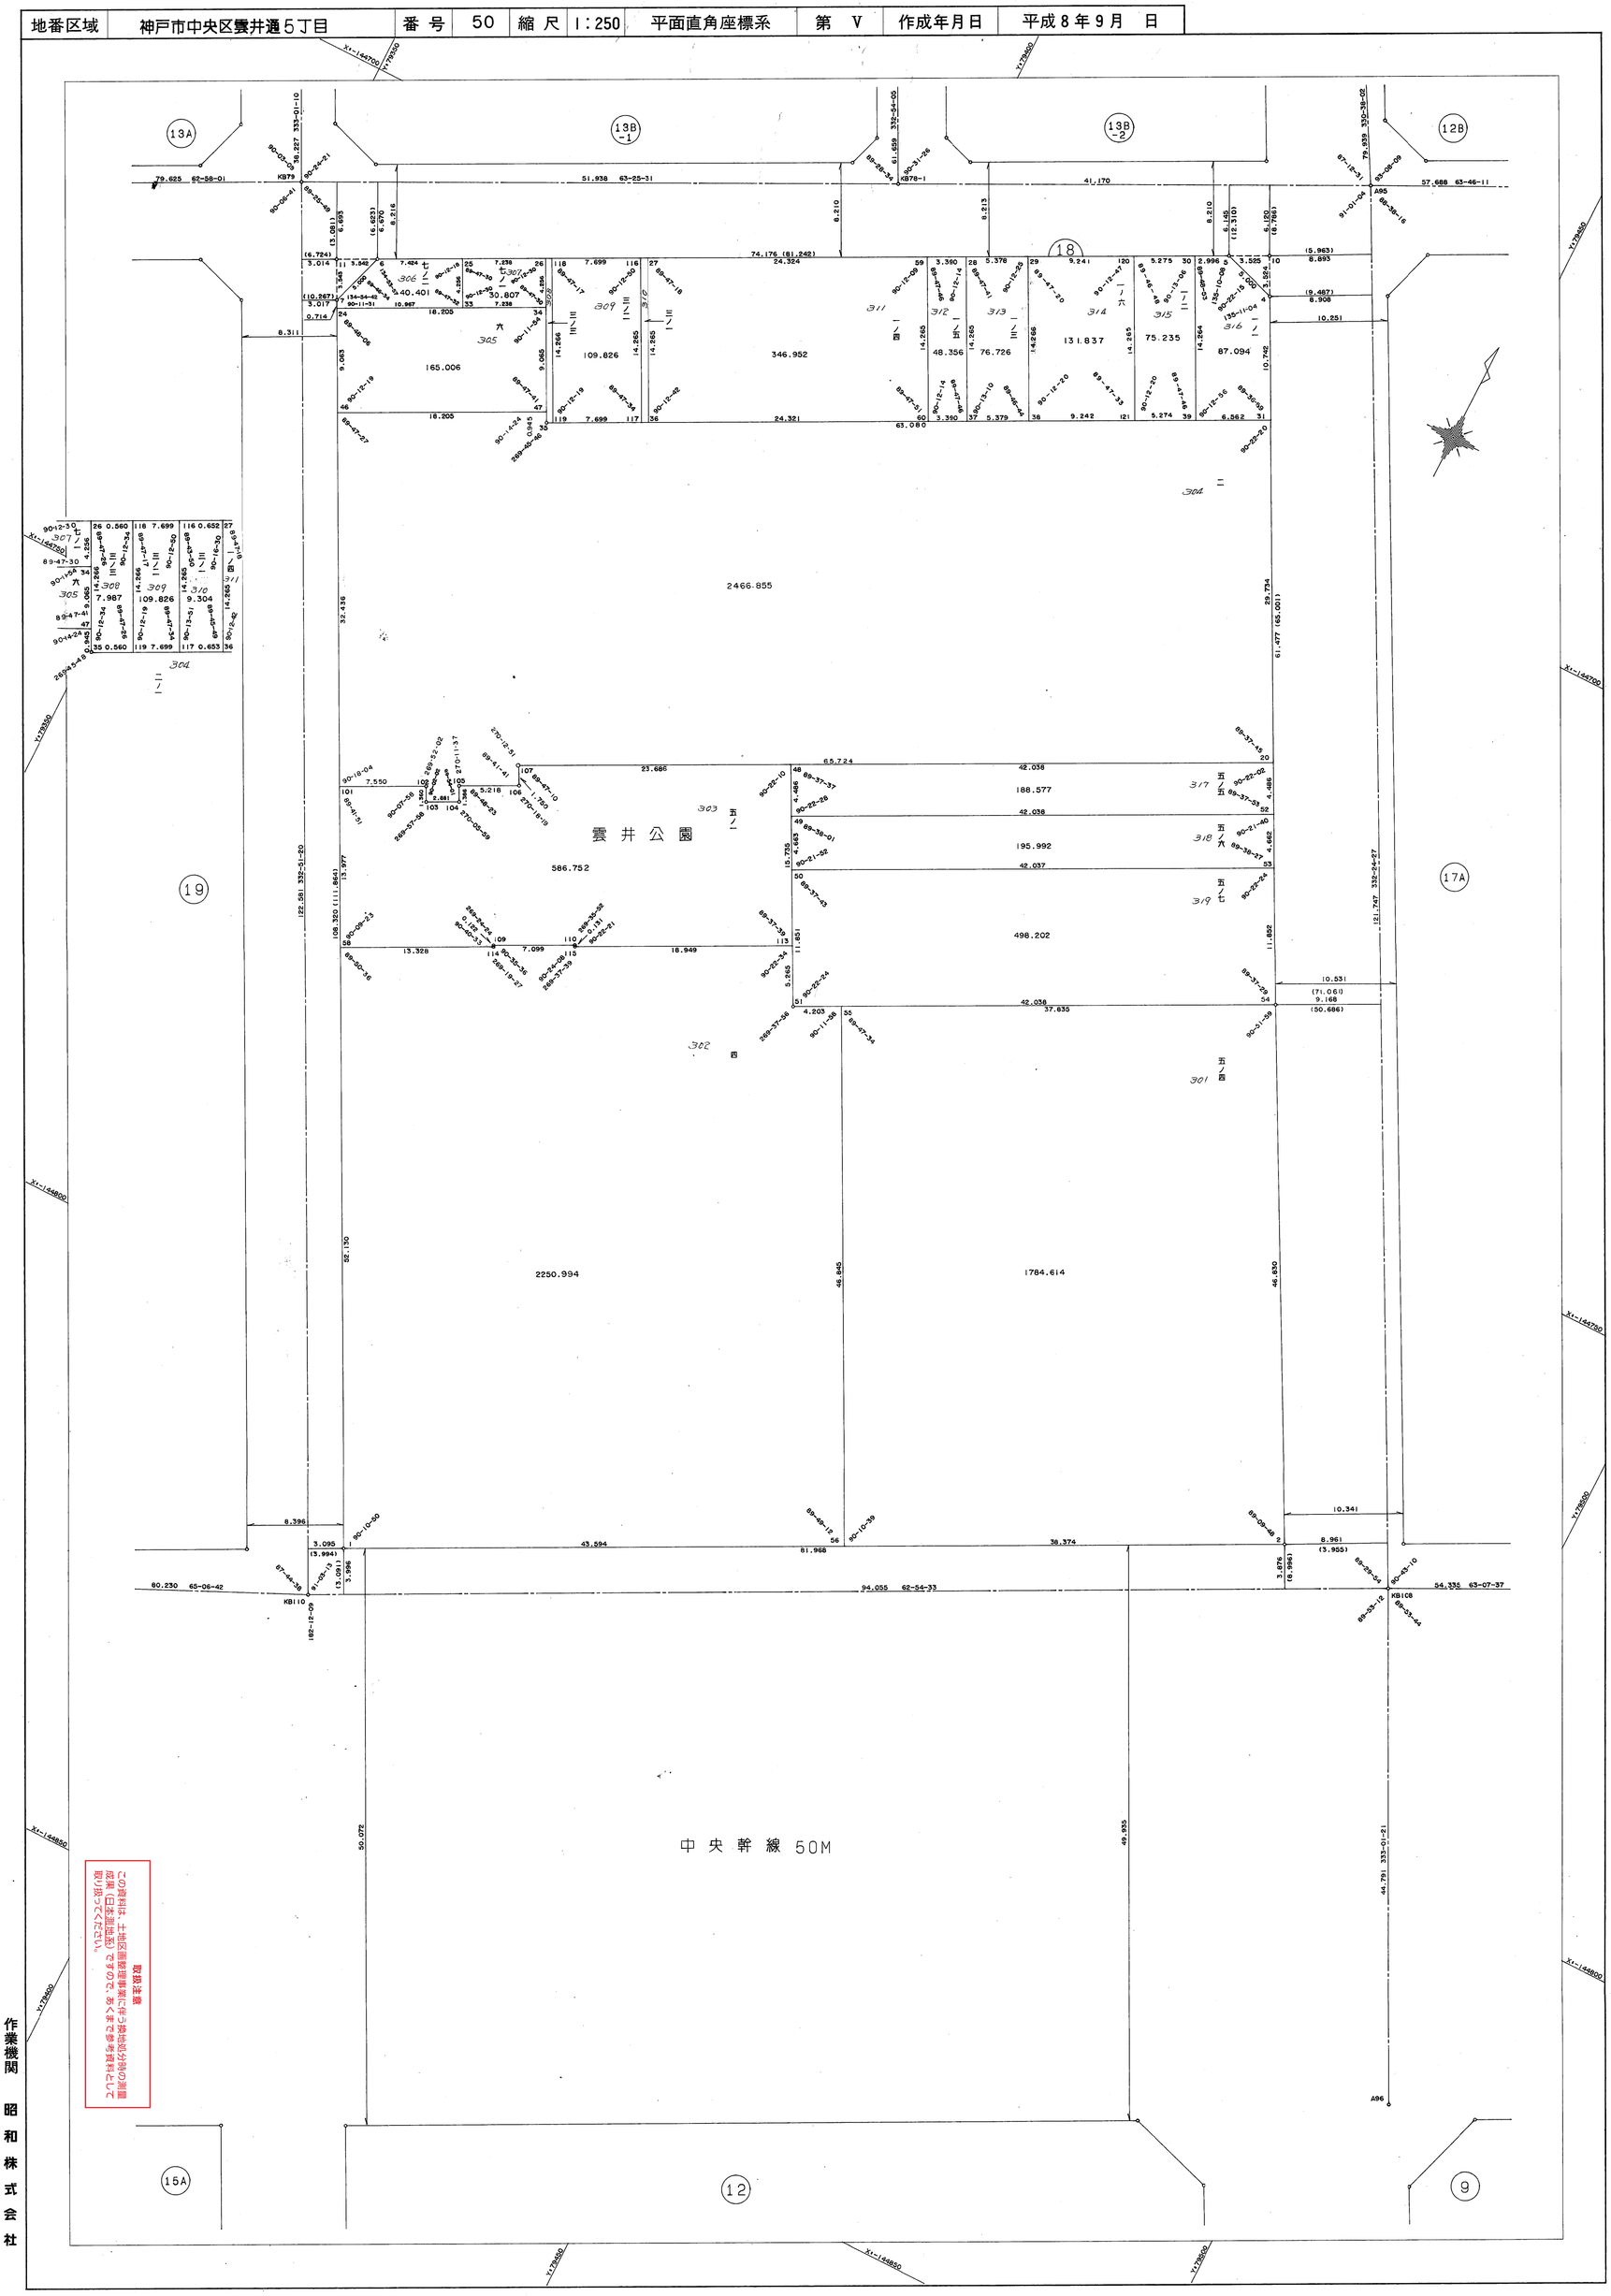

取扱注意
この資料は、土地区画整理事業に伴う換地処分後の測量成果（日本測地系）ですので、あくまで参考資料として取り扱ってください。

作業機関　昭和株式会社

計画機関　神戸市都市計画局