取扱注意
この資料は、土地区画整理事業に伴う換地処分時の測量成果（日本測地系）ですので、あくまで参考資料として取り扱ってください。

葺合地区琴緒換地区8G,20街区　確定測量原図

地番区域	神戸市中央区 布引町4丁目 琴ノ緒町5丁目 雲井通7丁目 紫井通8丁目	番号	32	縮尺	1:500	平面直角座標系	第 V	作成年月日	平成8年9月 日

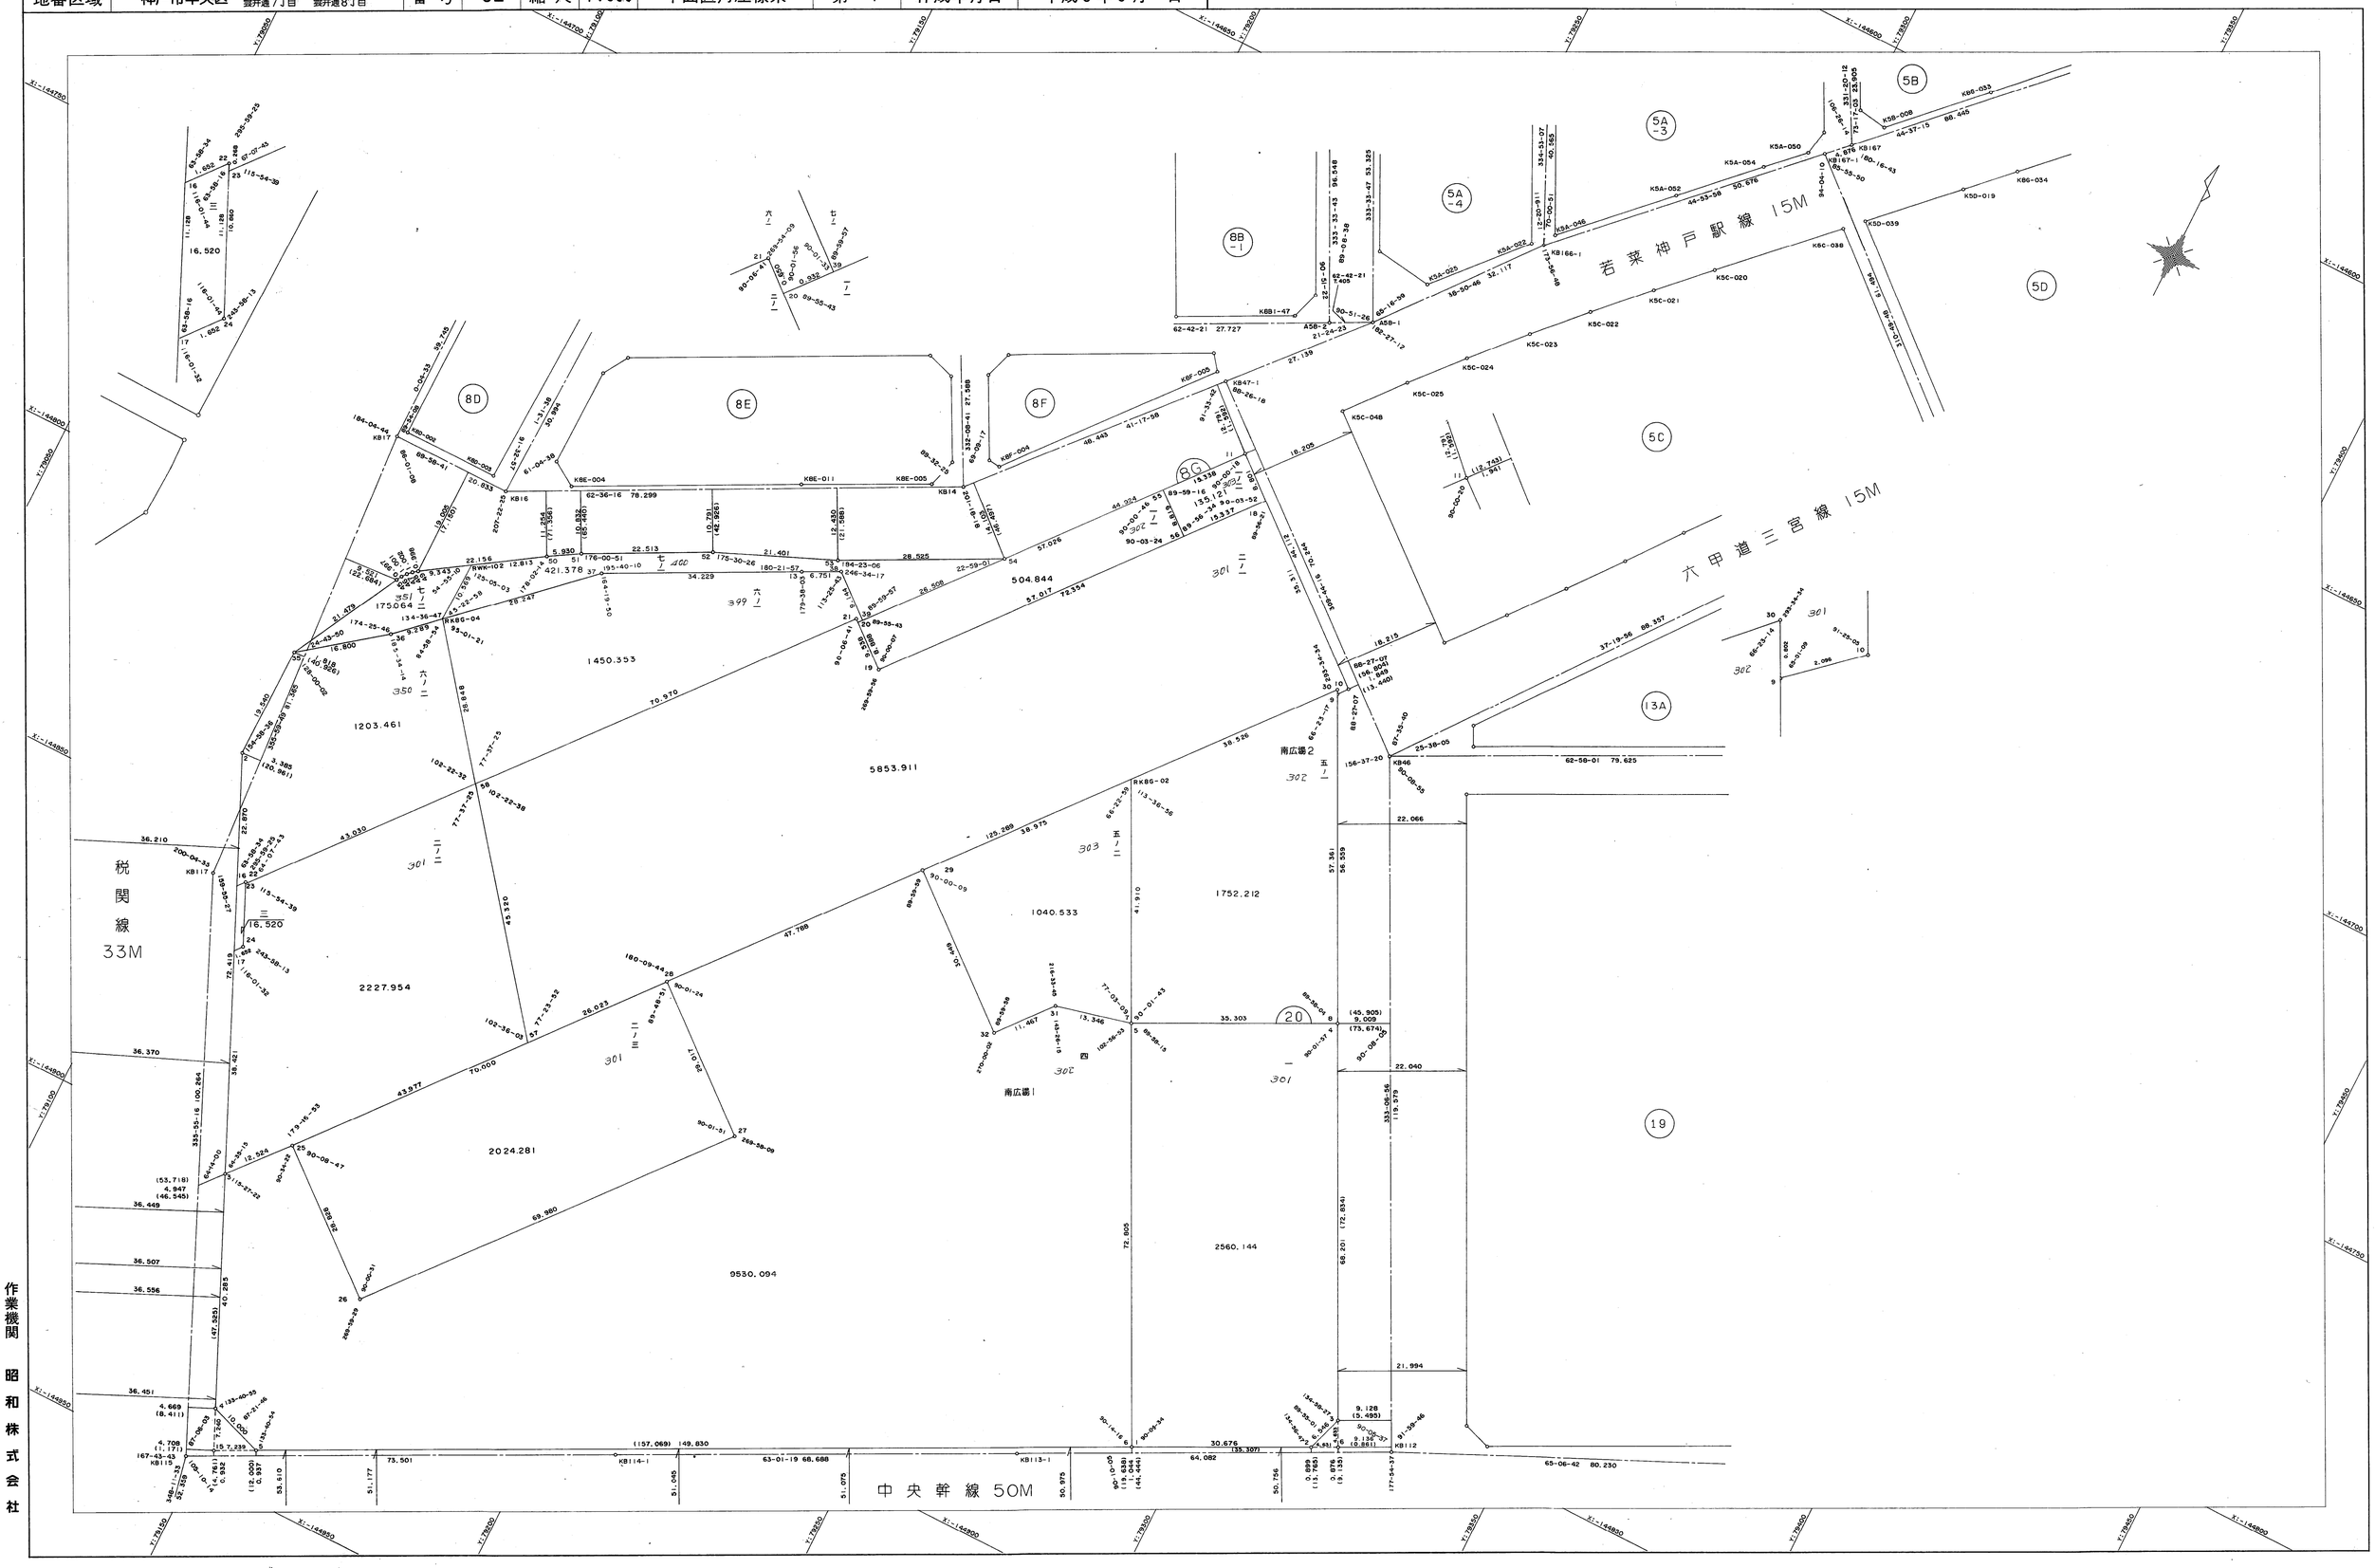

作業機関　昭和株式会社

計画機関　神戸市都市計画局