取扱注意
この資料は、土地区画整理事業に伴う換地処分時の測量成果（日本測地系）ですので、あくまで参考資料として取り扱ってください。

葺合地区旗塚換地区　14Ｂ街区　確定測量原図

地番区域	神戸市中央区国香通４丁目	番　号	４０	縮　尺	１:２５０	平面直角座標系	第　Ⅴ	作成年月日	平成８年３月28日

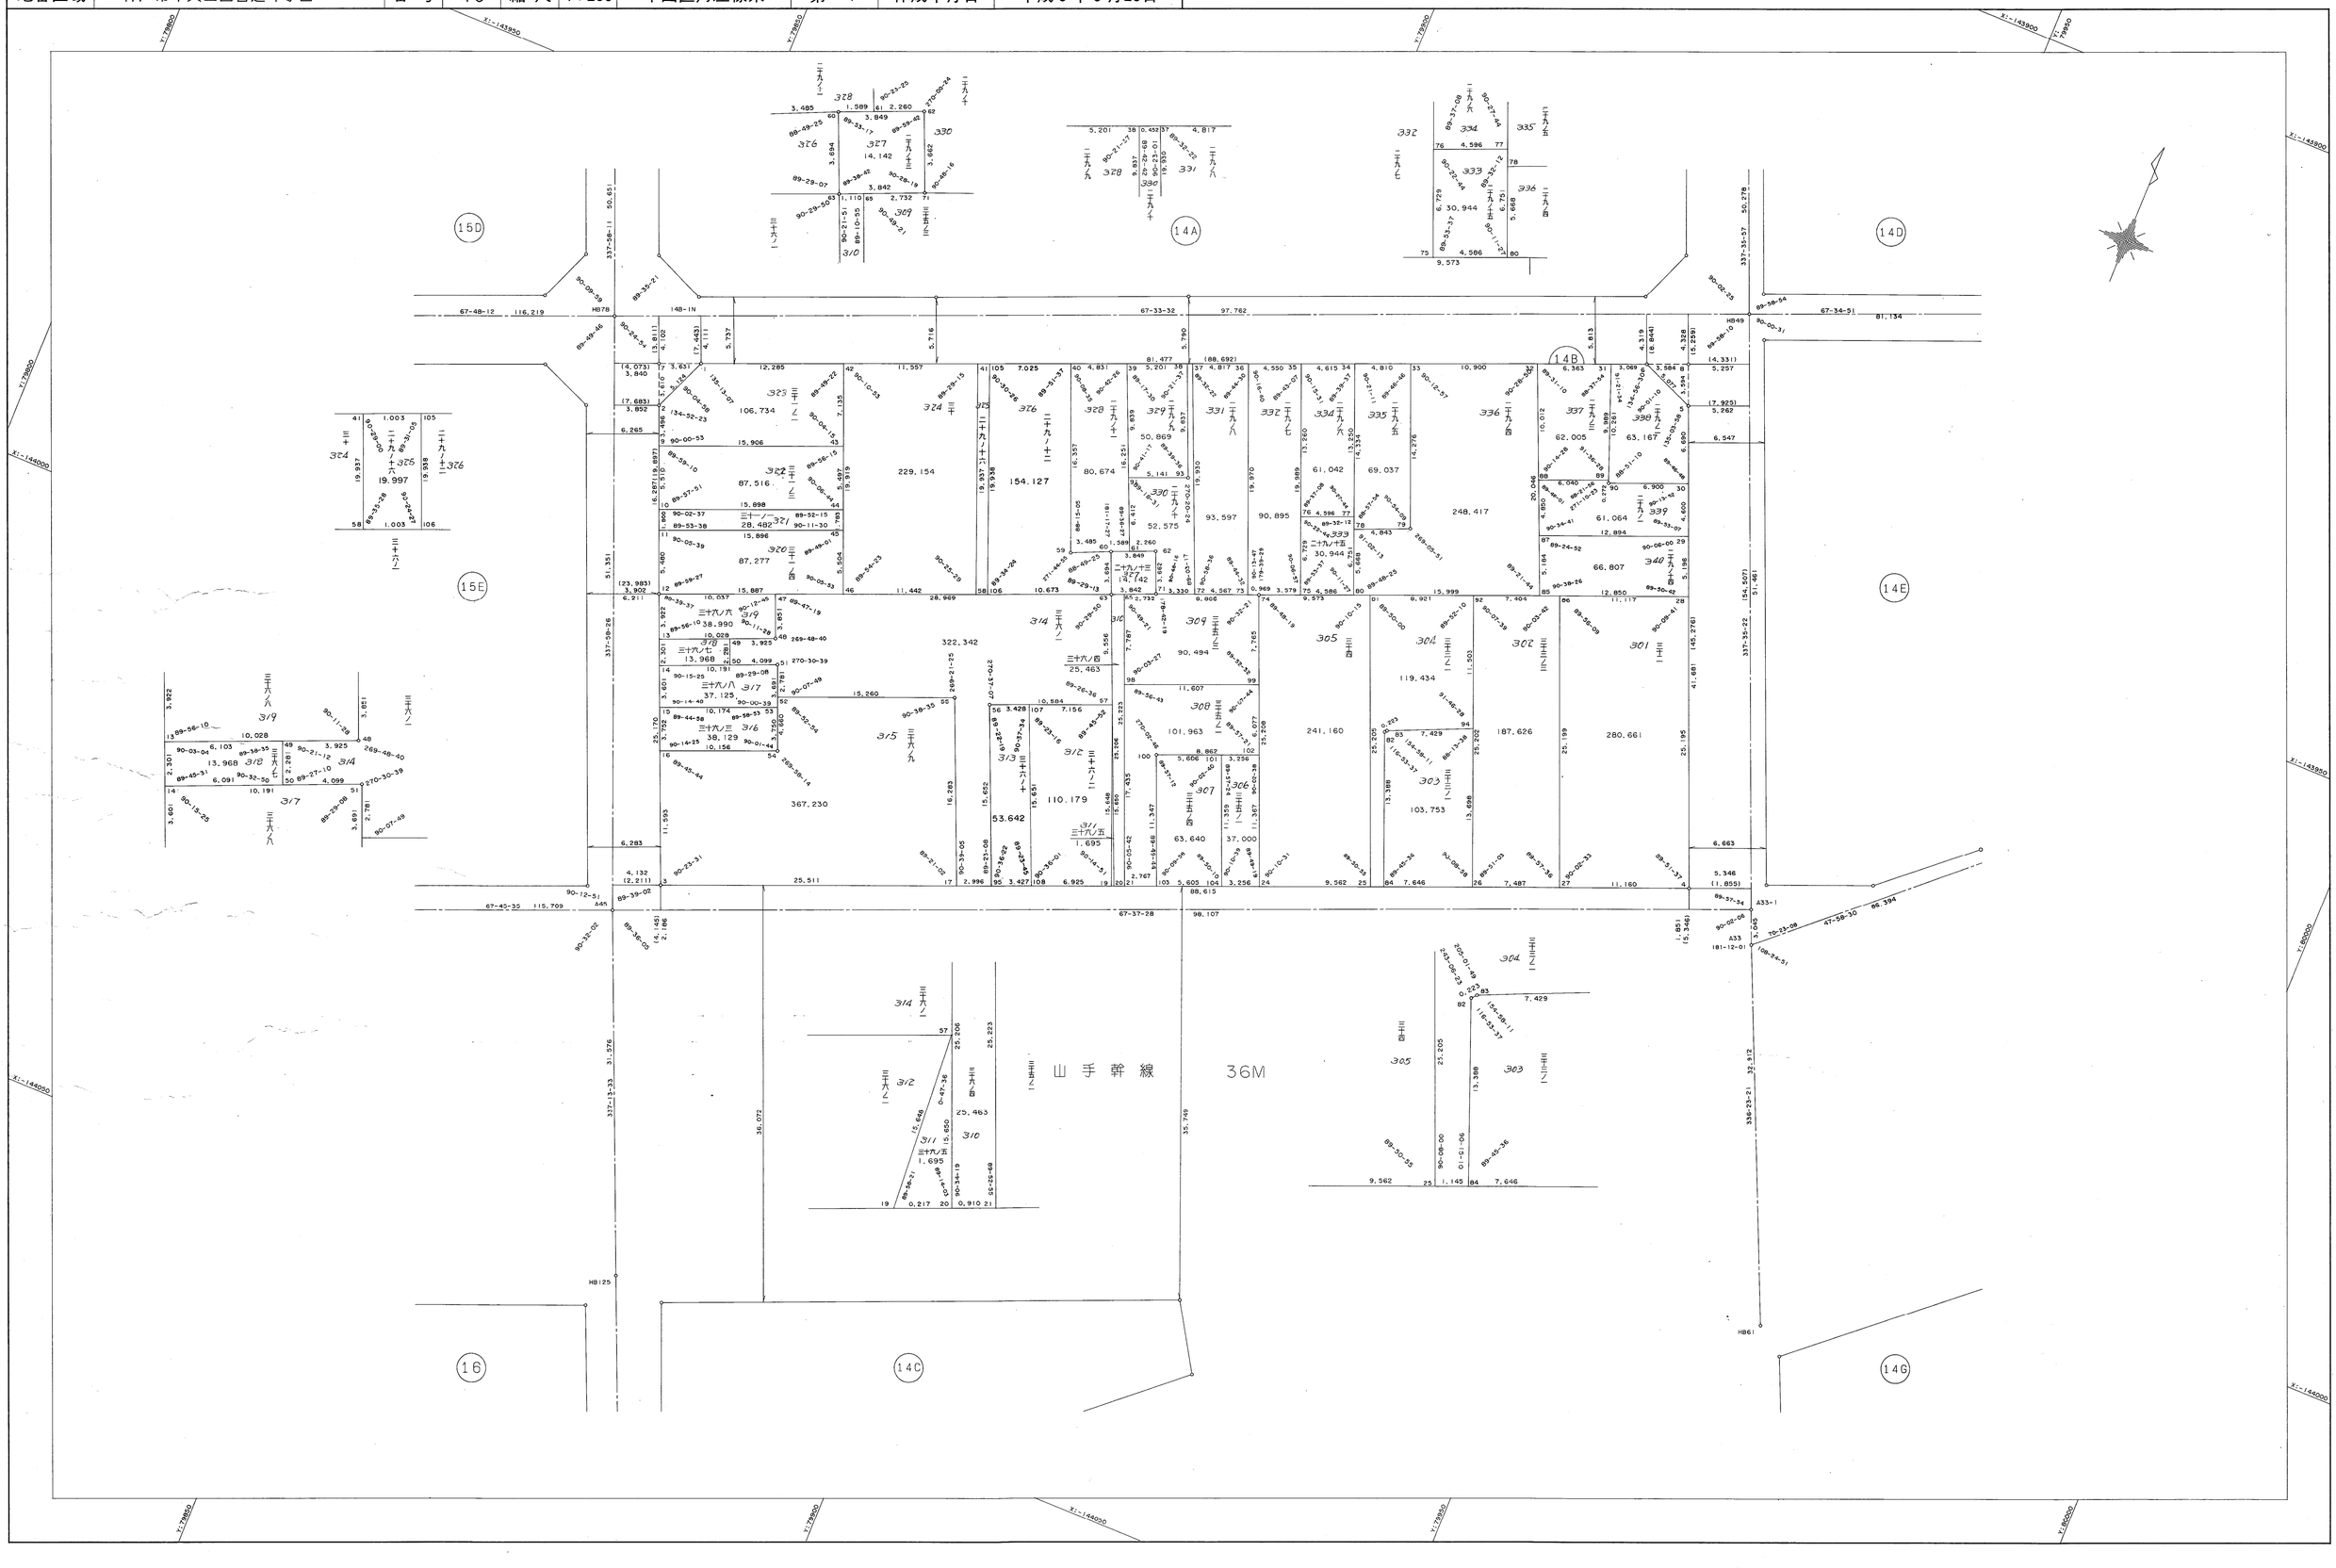

作成機関　昭和株式会社

計画機関　神戸市都市計画局