確定測量原図
六甲換地区 53 街区

縮尺　三百分之一

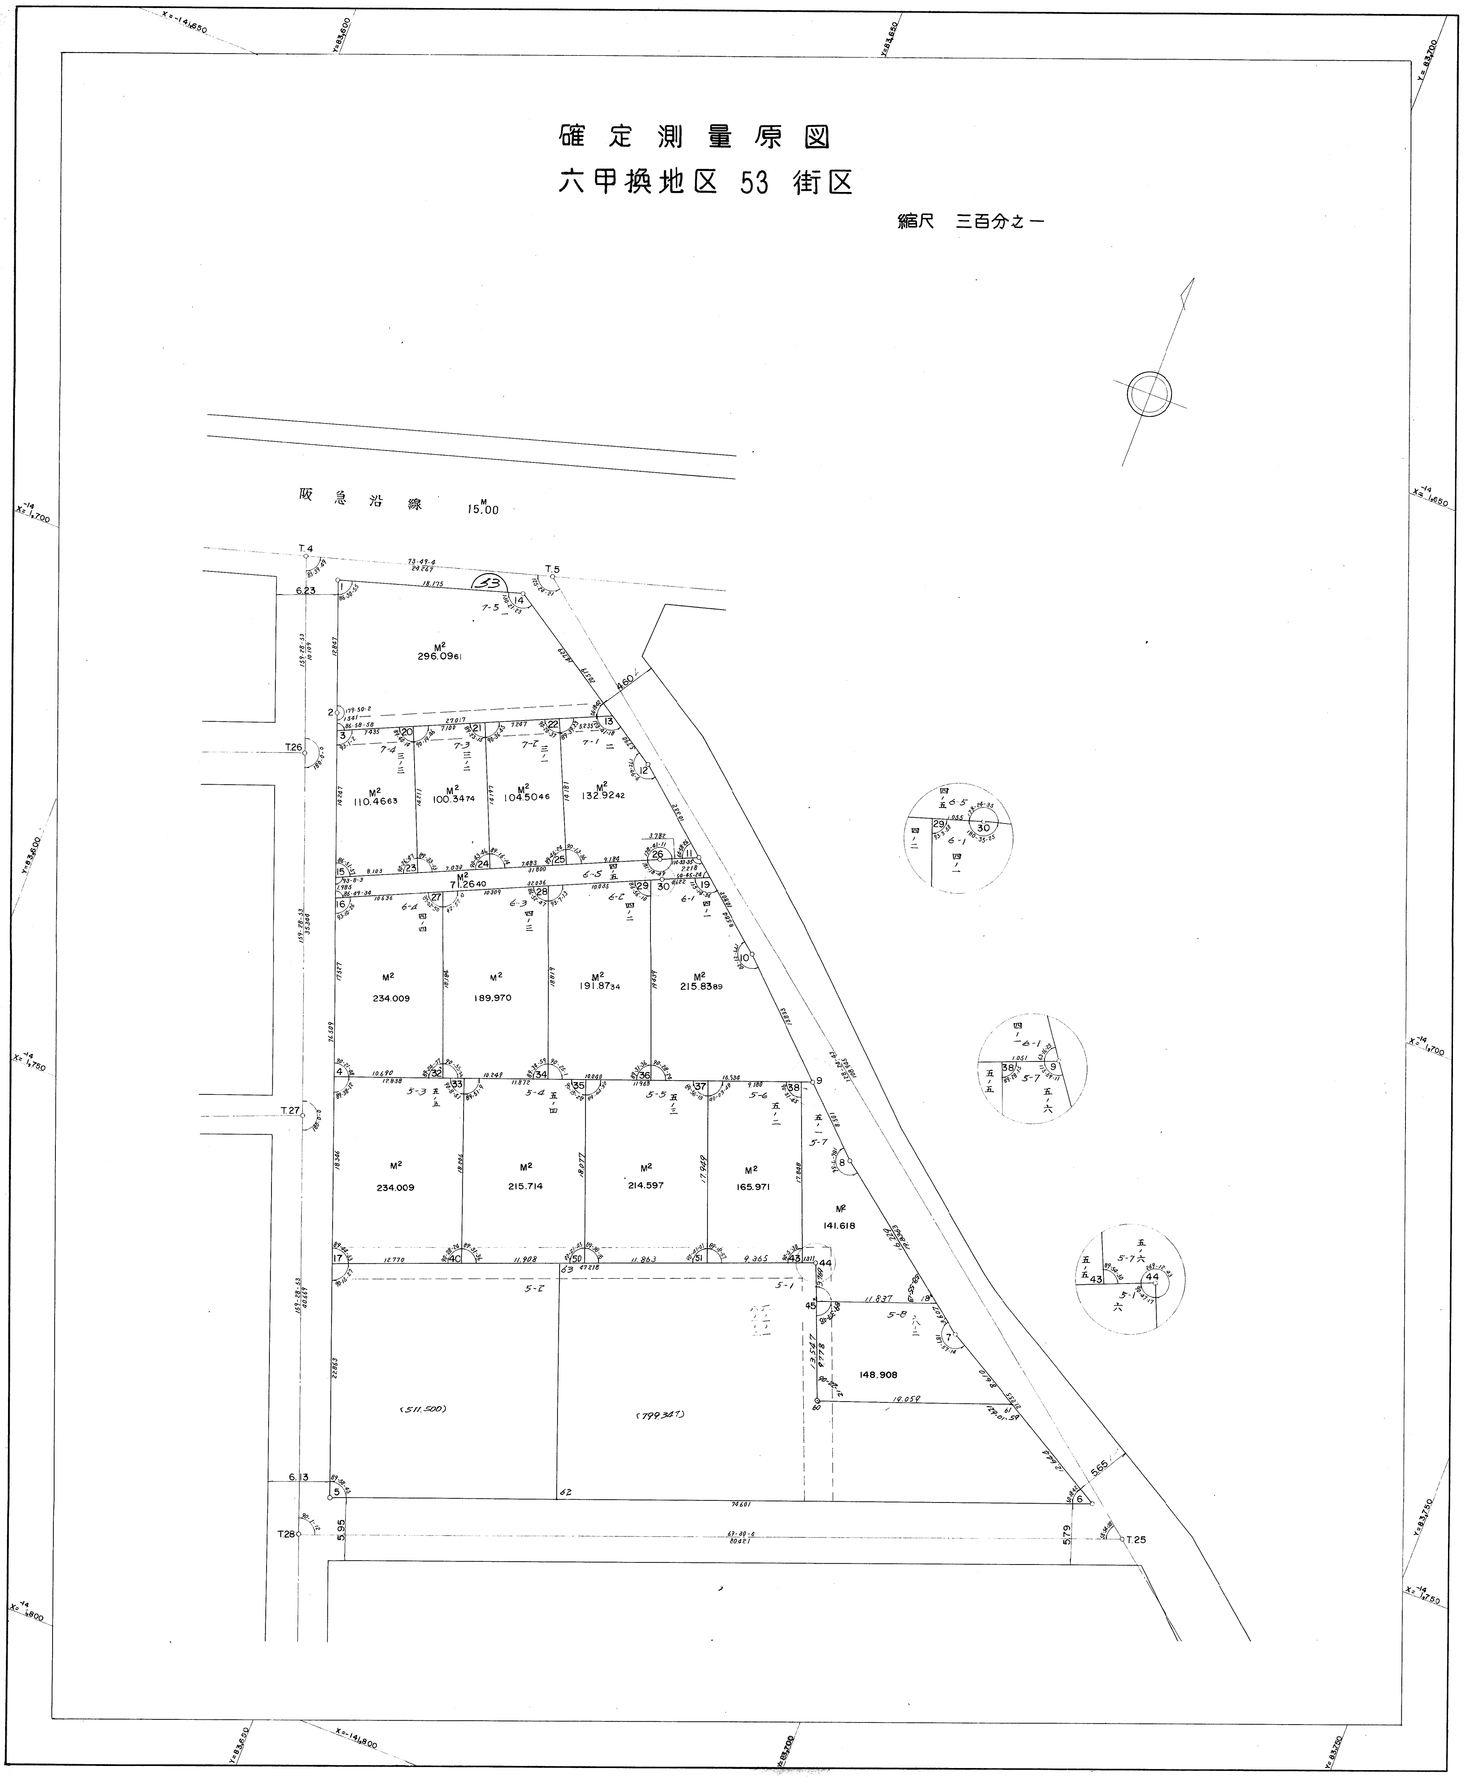

取扱注意
この資料は、土地区画整理事業に伴う換地処分段の測量成果（日本測地系）ですので、あくまでも参考資料として取り扱ってください。