取扱注意
この資料は、土地区画整理事業に伴う換地処分時の測量成果（日本測地系）ですので、あくまで参考資料として取り扱ってください。

生田地区楠町換地区　30, 31 街区画地確定測量原図（その3）

地番区域	神戸市中央区楠町二丁目	番号		縮尺	1:250	平面直角座標系	第 V	作成年月日	昭和60年12月　日

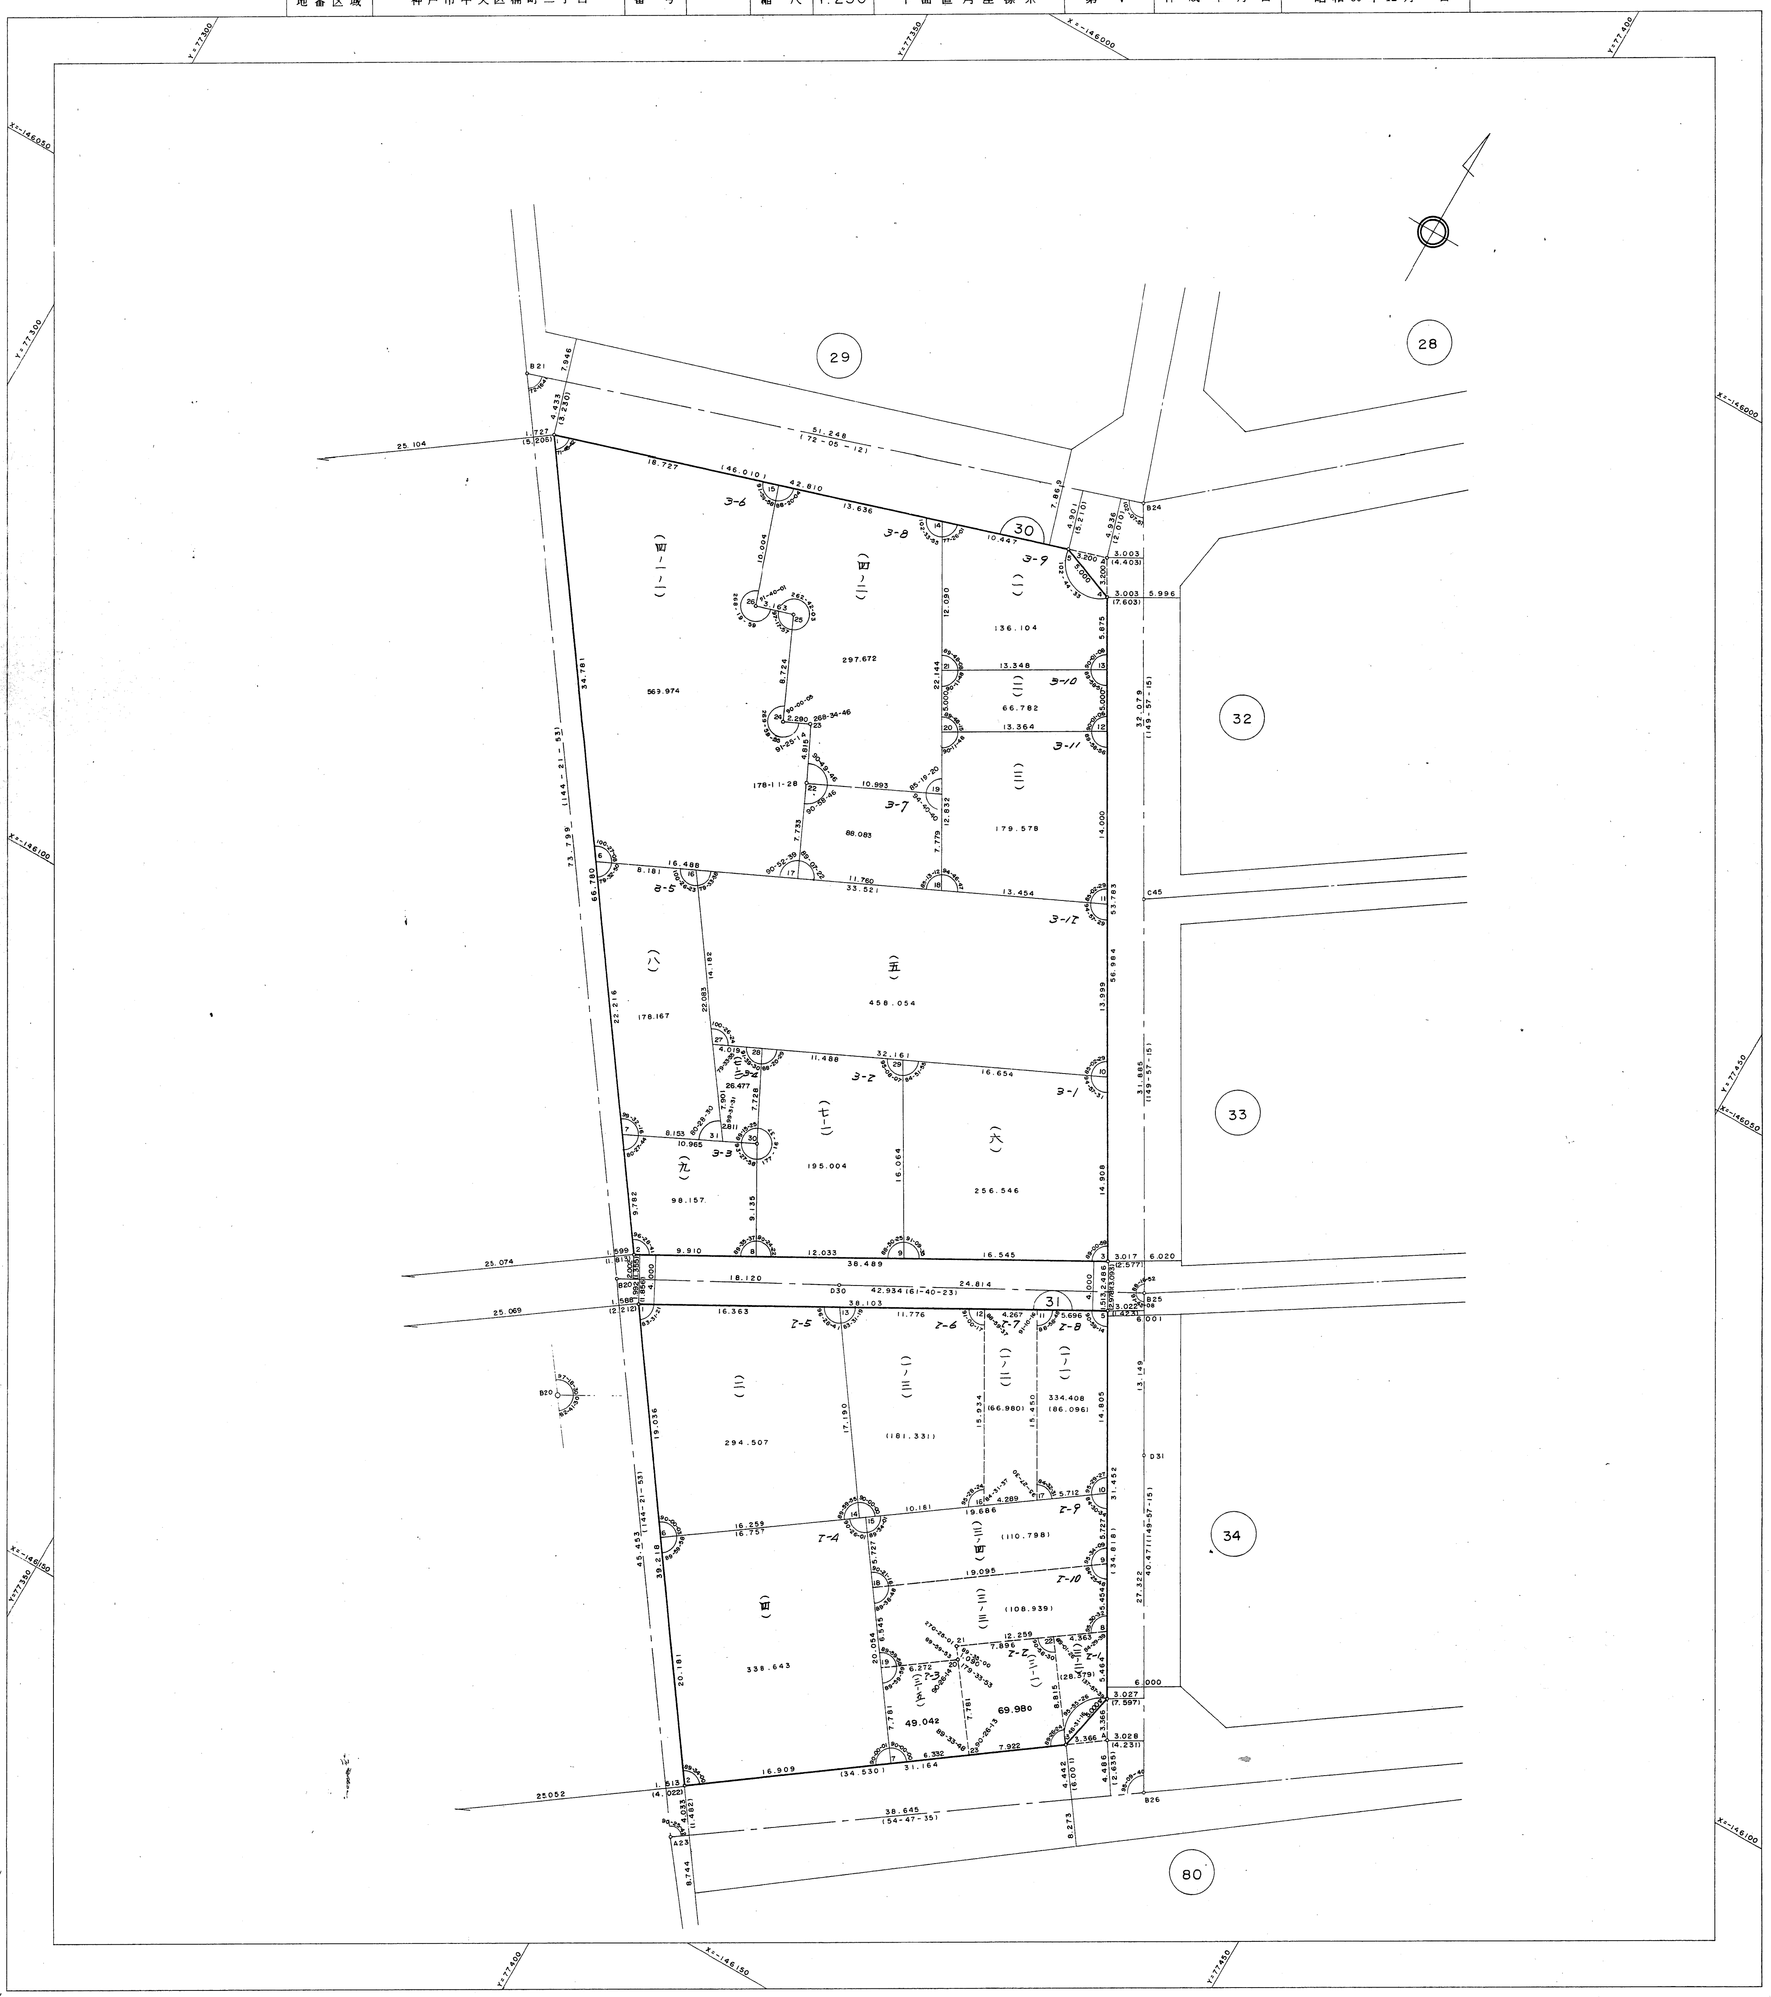
29
28
30
32
31
33
34
80
(四)
(一)
(二)
(三)
(五)
(六)
(七)
(八)
(九)
