生田地区楠町換地区　26, 27 街区画地確定測量原図（その3）

地番区域	神戸市中央区楠町三丁目	番号		縮尺	1:250	平面直角座標系	第 V	作成年月日	昭和 60 年 12 月　日
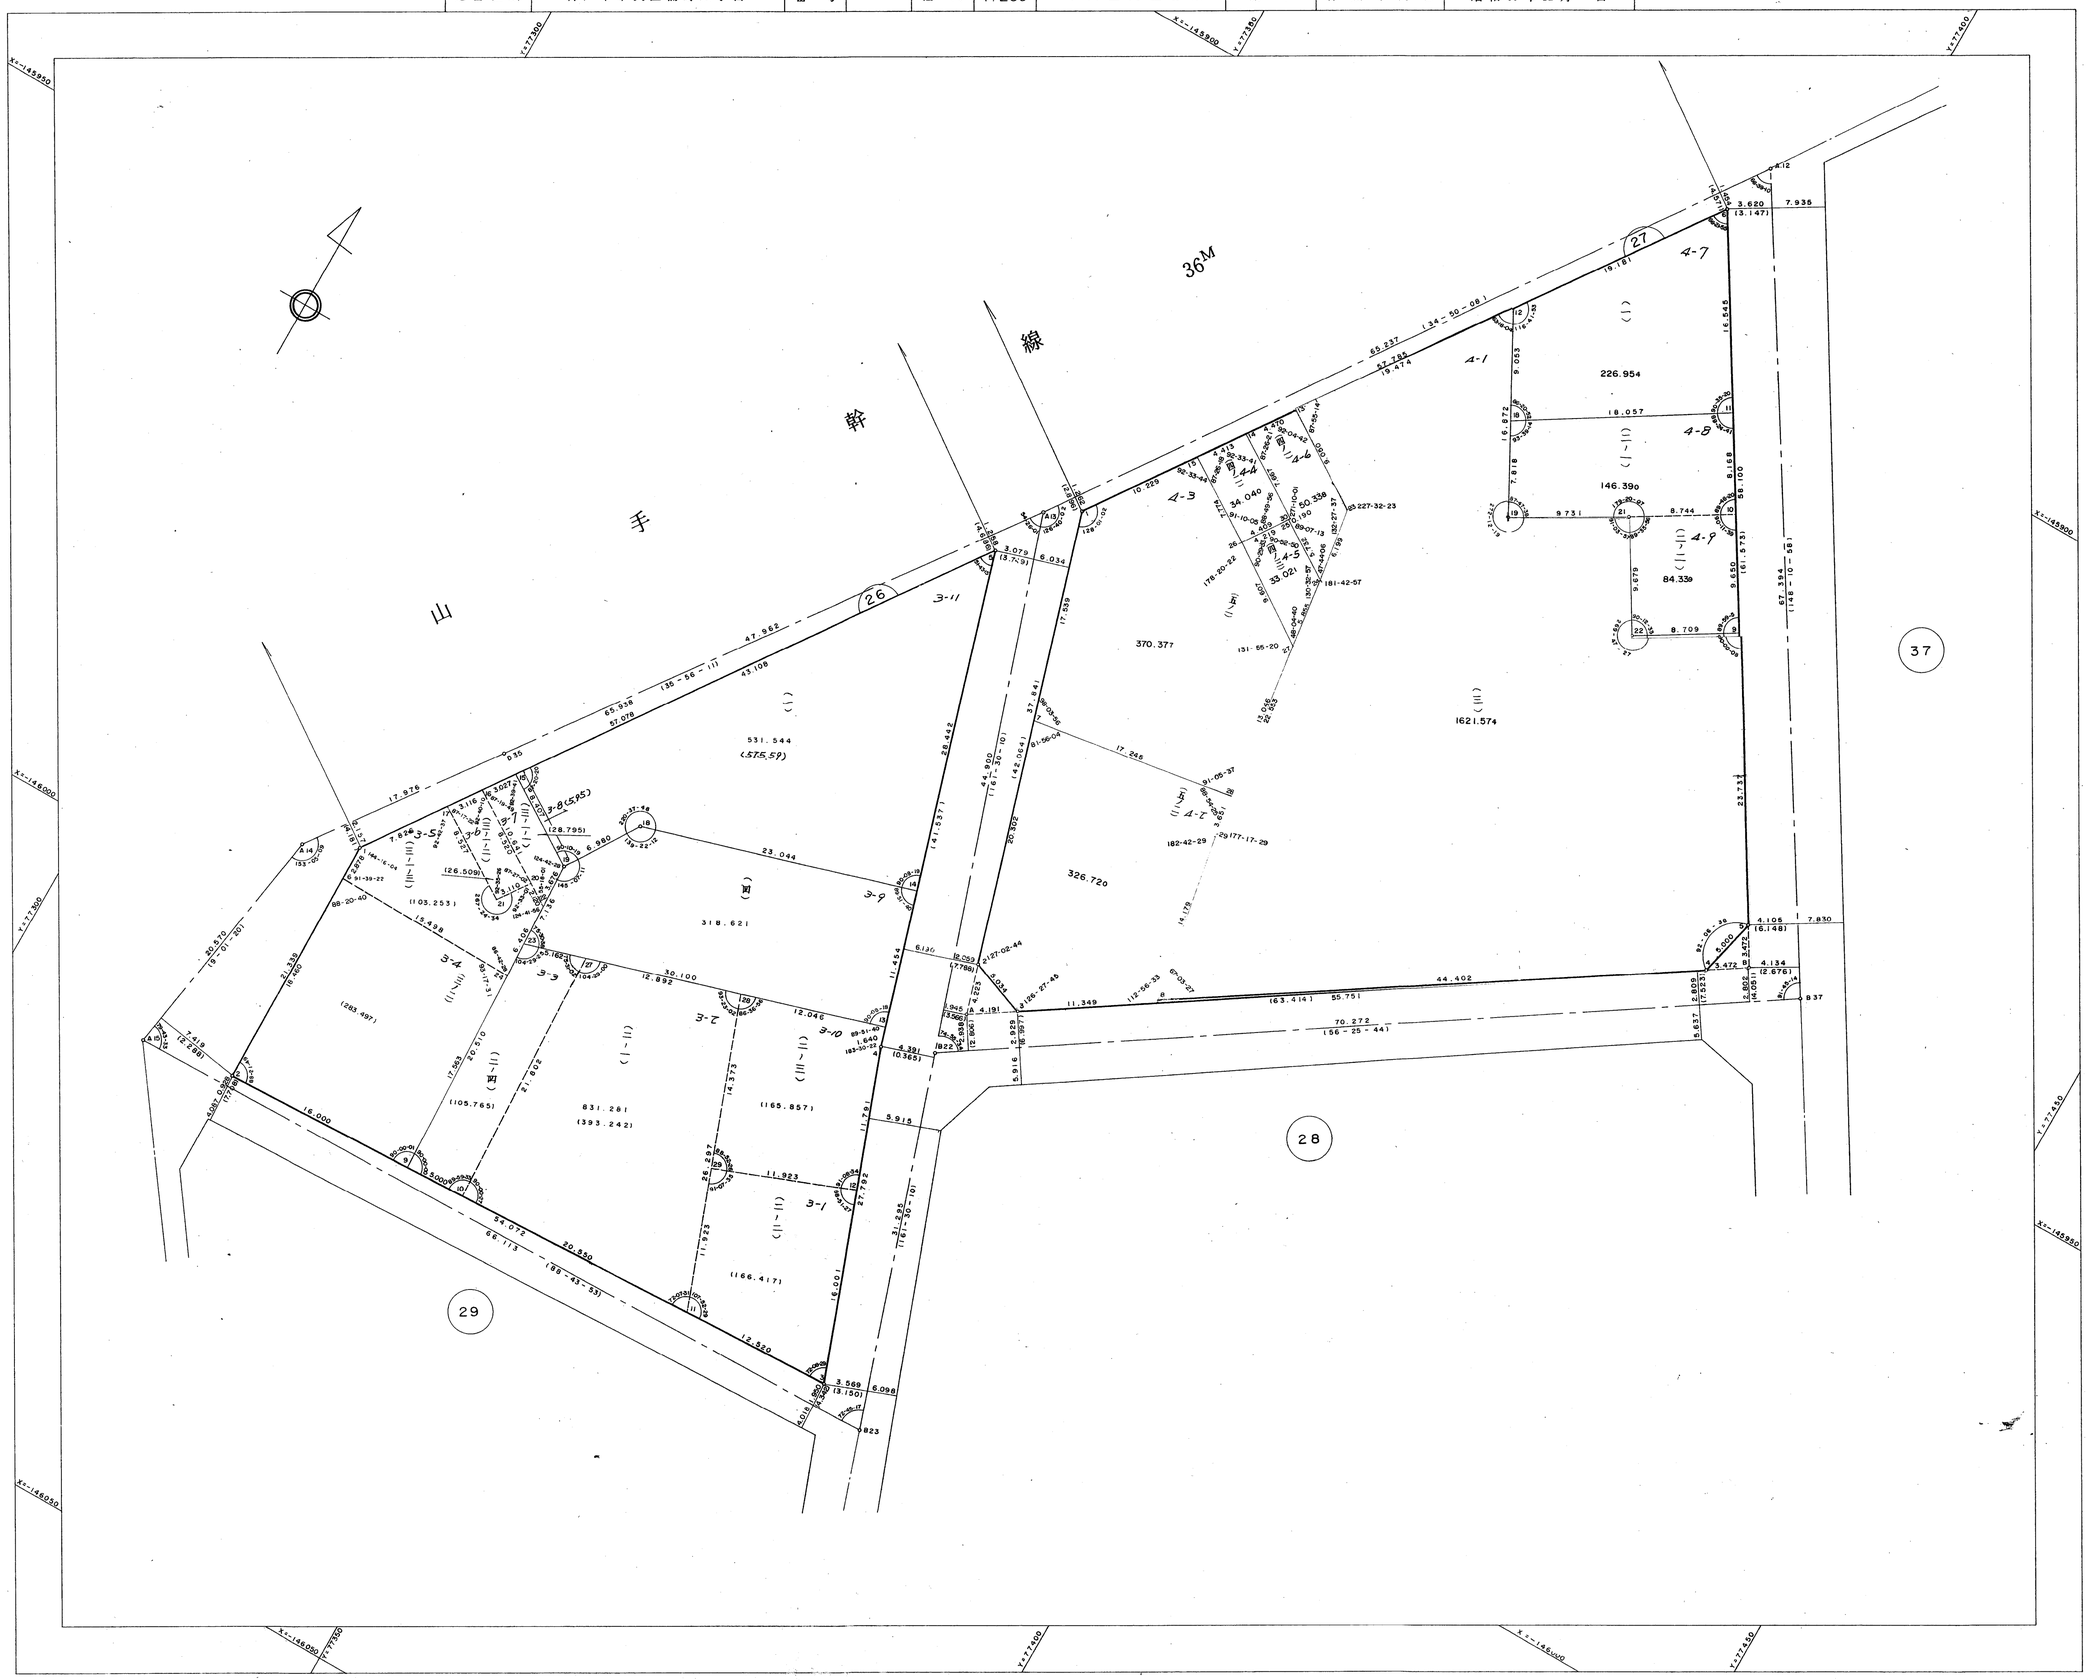
取扱注意
この資料は、土地区画整理事業に伴う換地処分時の測量成果（日本測地系）ですので、あくまで参考資料として取り扱ってください。