生田地区楠町換地区 1-1，1-2街区画地確定測量原図

地番区域	神戸市中央区楠町７丁目	番号		縮尺	1：500	平面直角座標系	第Ⅴ	作成年月日	昭和61年２月８日

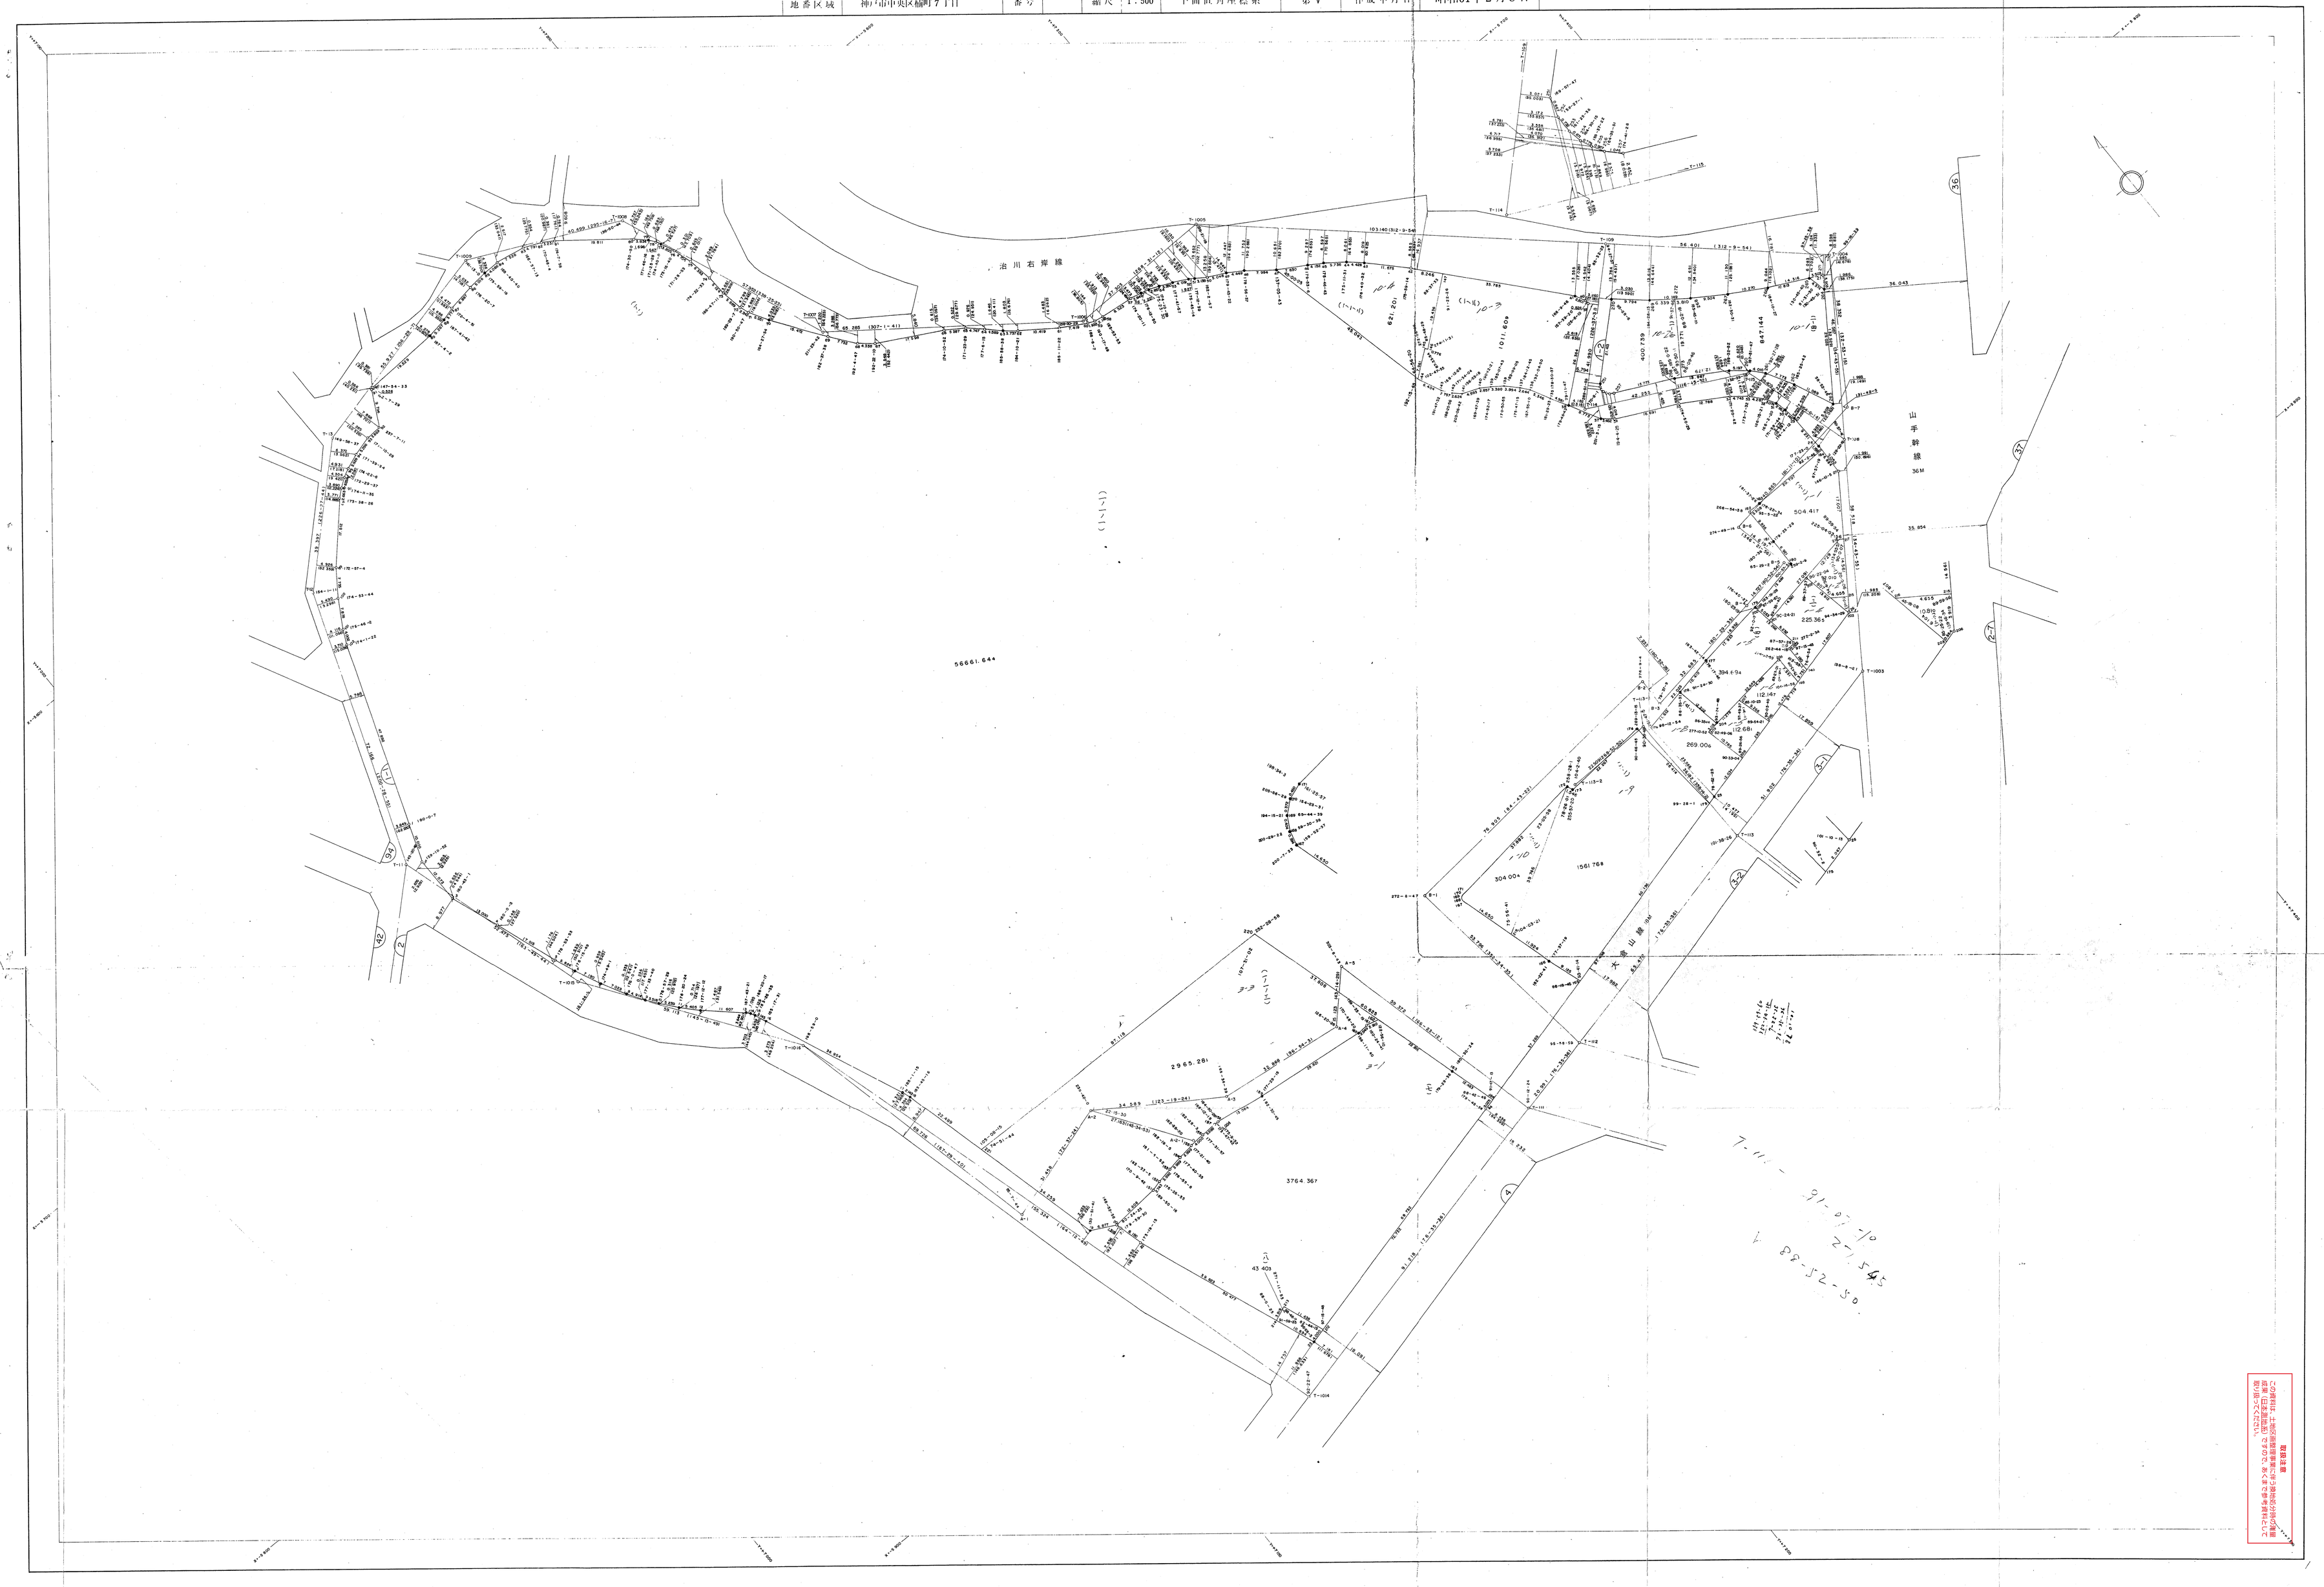

取扱注意
