取扱注意
この資料は、土地区画整理事業に伴う換地処分時の測量成果（日本測地系）ですので、あくまで参考資料として取り扱ってください。

須磨地区板宿換地区6街区　　確定測量原図

別　図　1
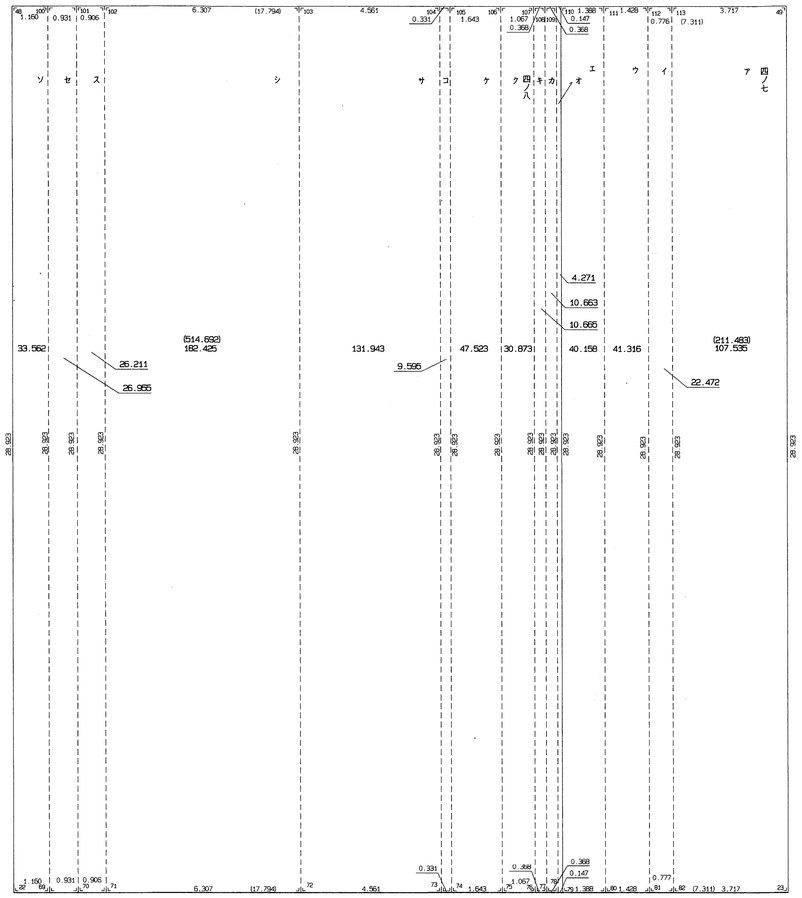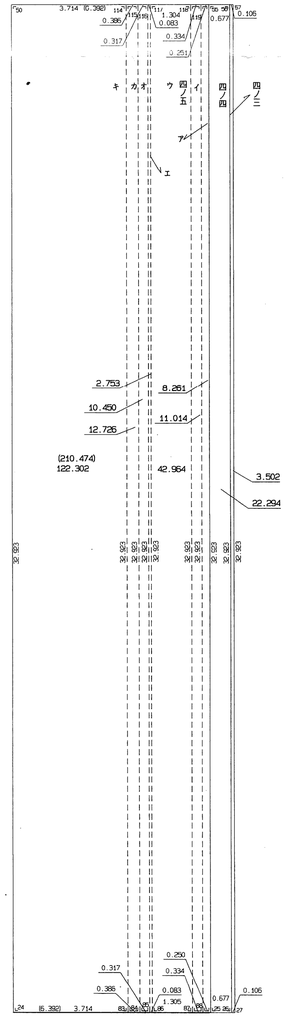
S=1：100