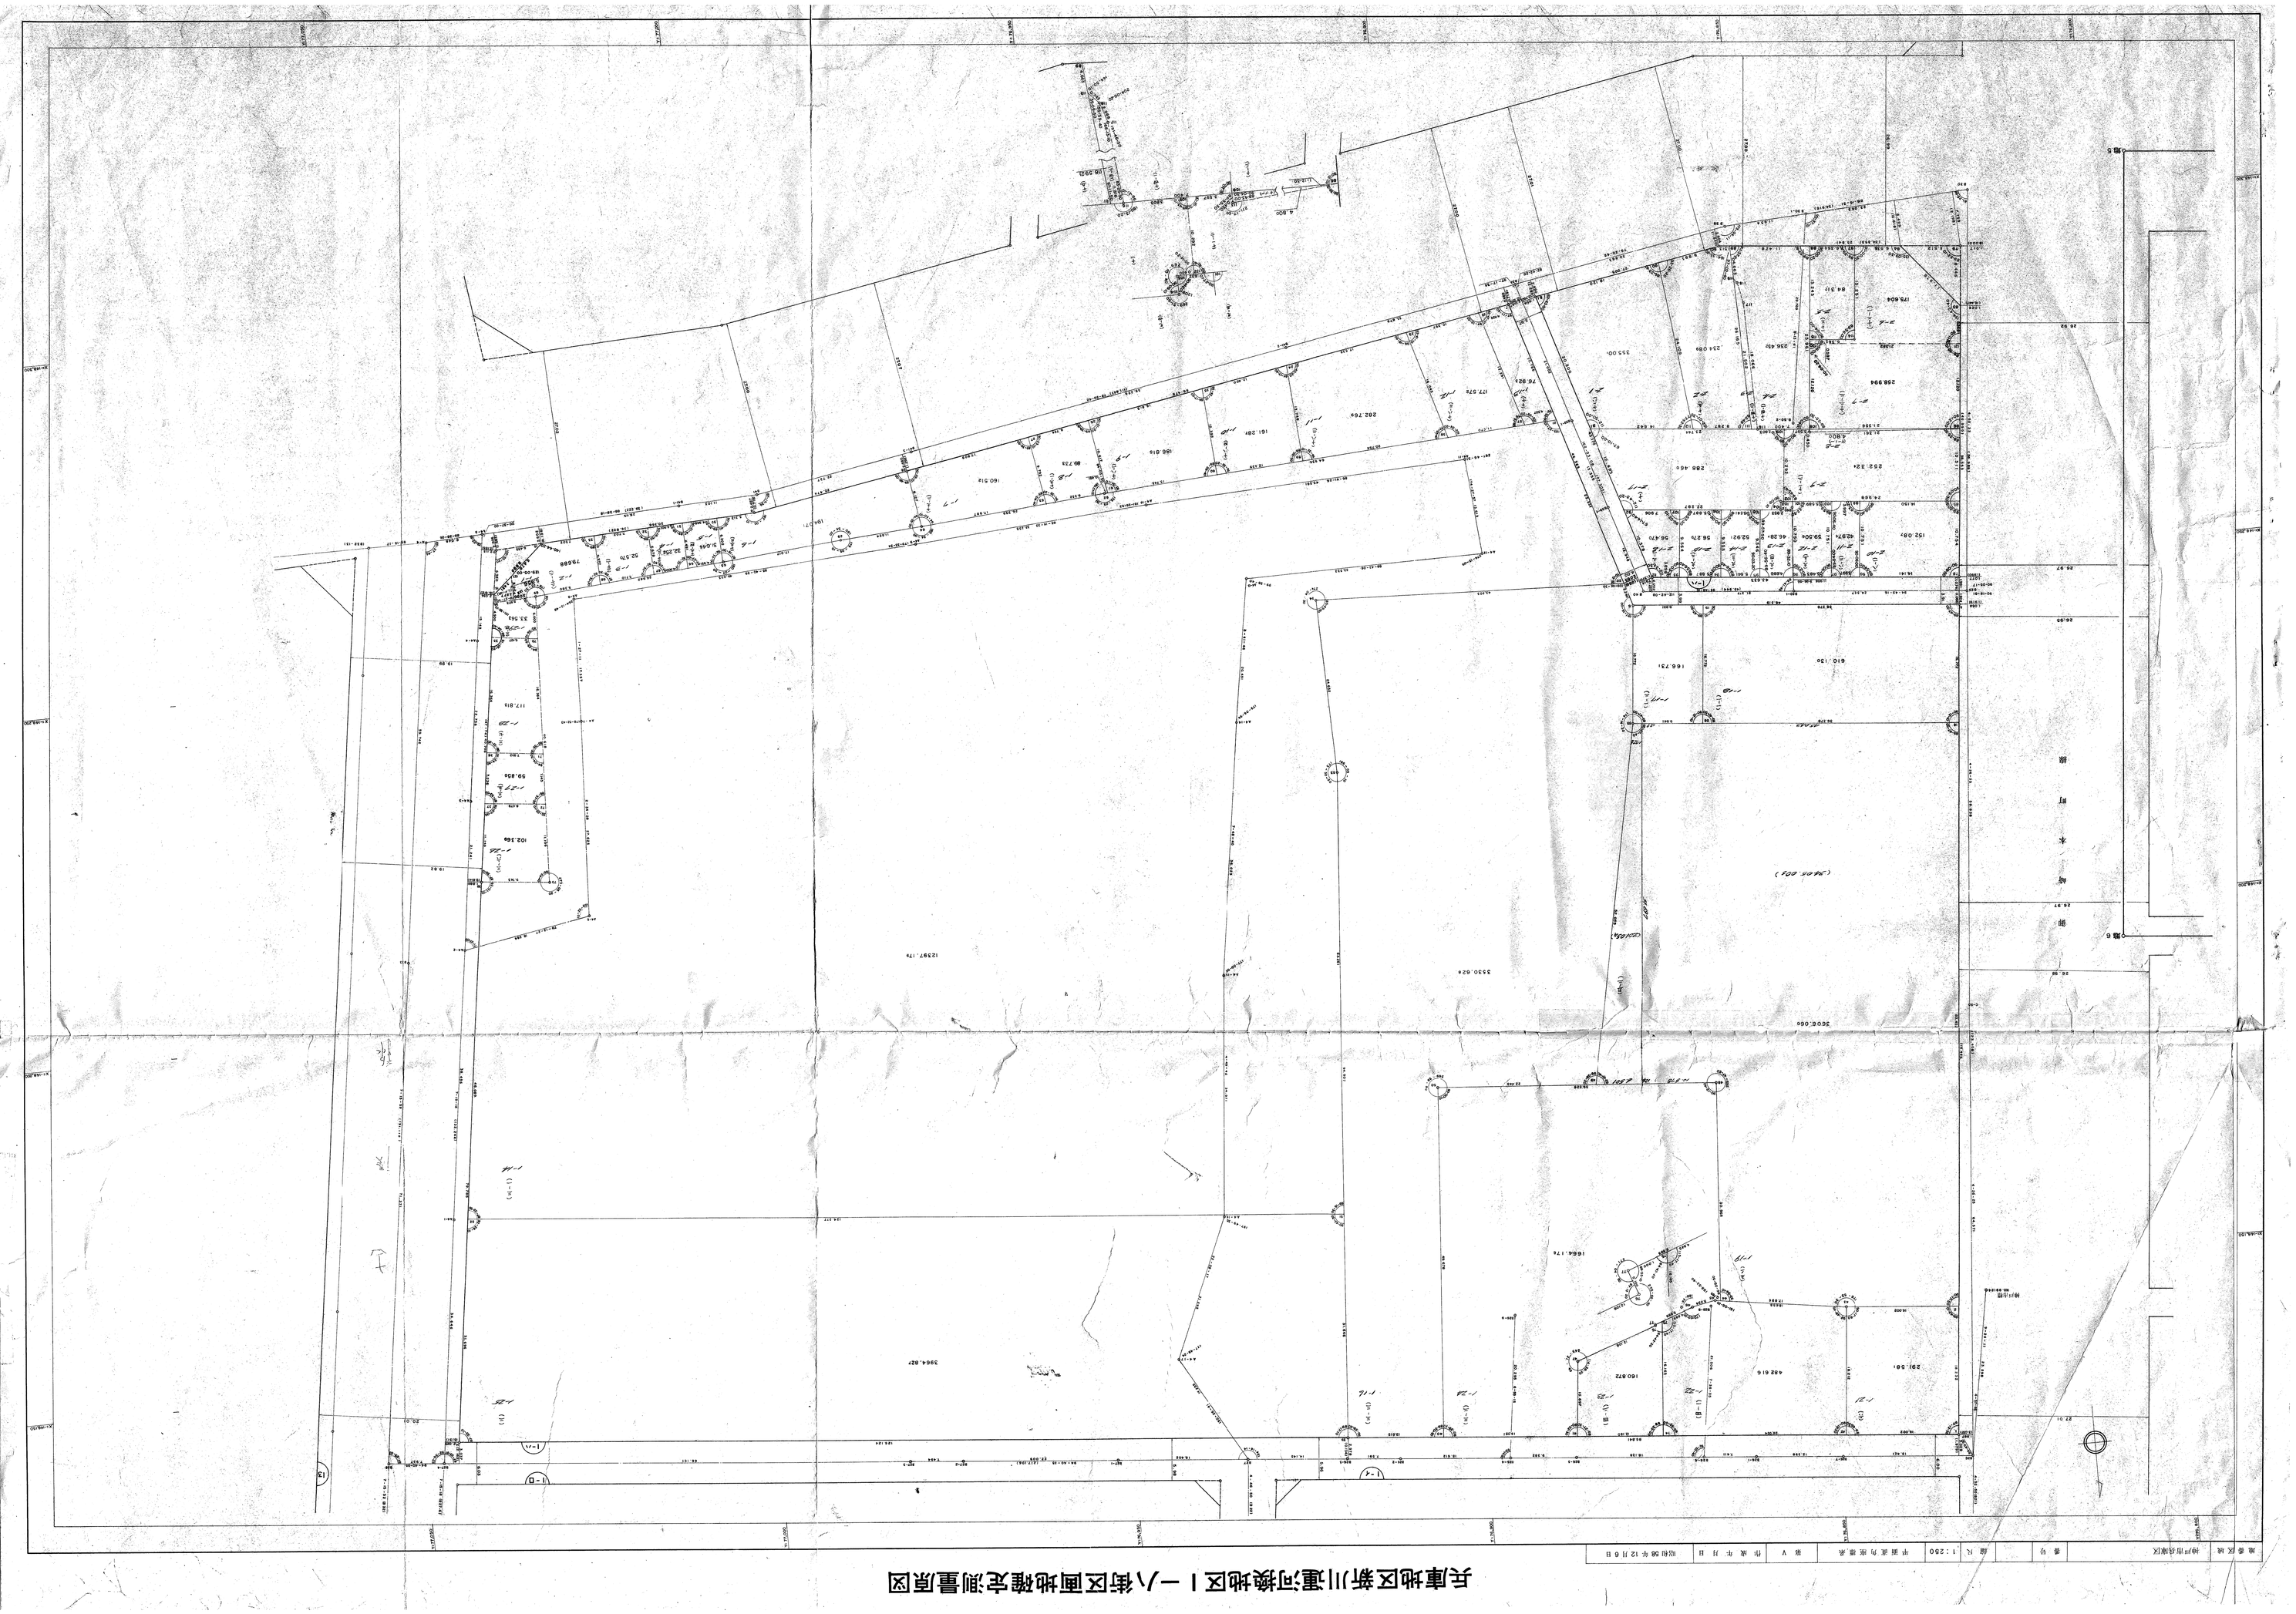

兵庫地区新川運河換地区Ⅰ－八街区画地確定測量原図

海運区域	神戸市港区	番号	縮尺 1:250	平面直角座標系	第Ⅴ	作成年月日	昭和36年12月6日

複製注意
この地図は、土地区画整理事業による換地処分に関する図面であり、その他の目的には使用できません。
取扱にご注意願います。