**取扱注意**

この資料は、土地区画整理事業に伴う換地処分時の測量成果（世界測地系）ですので、あくまで参考資料として取り扱ってください。

# 松本地区震災復興土地区画整理事業　松本地区　3　街区　画地出来形確認測量原図
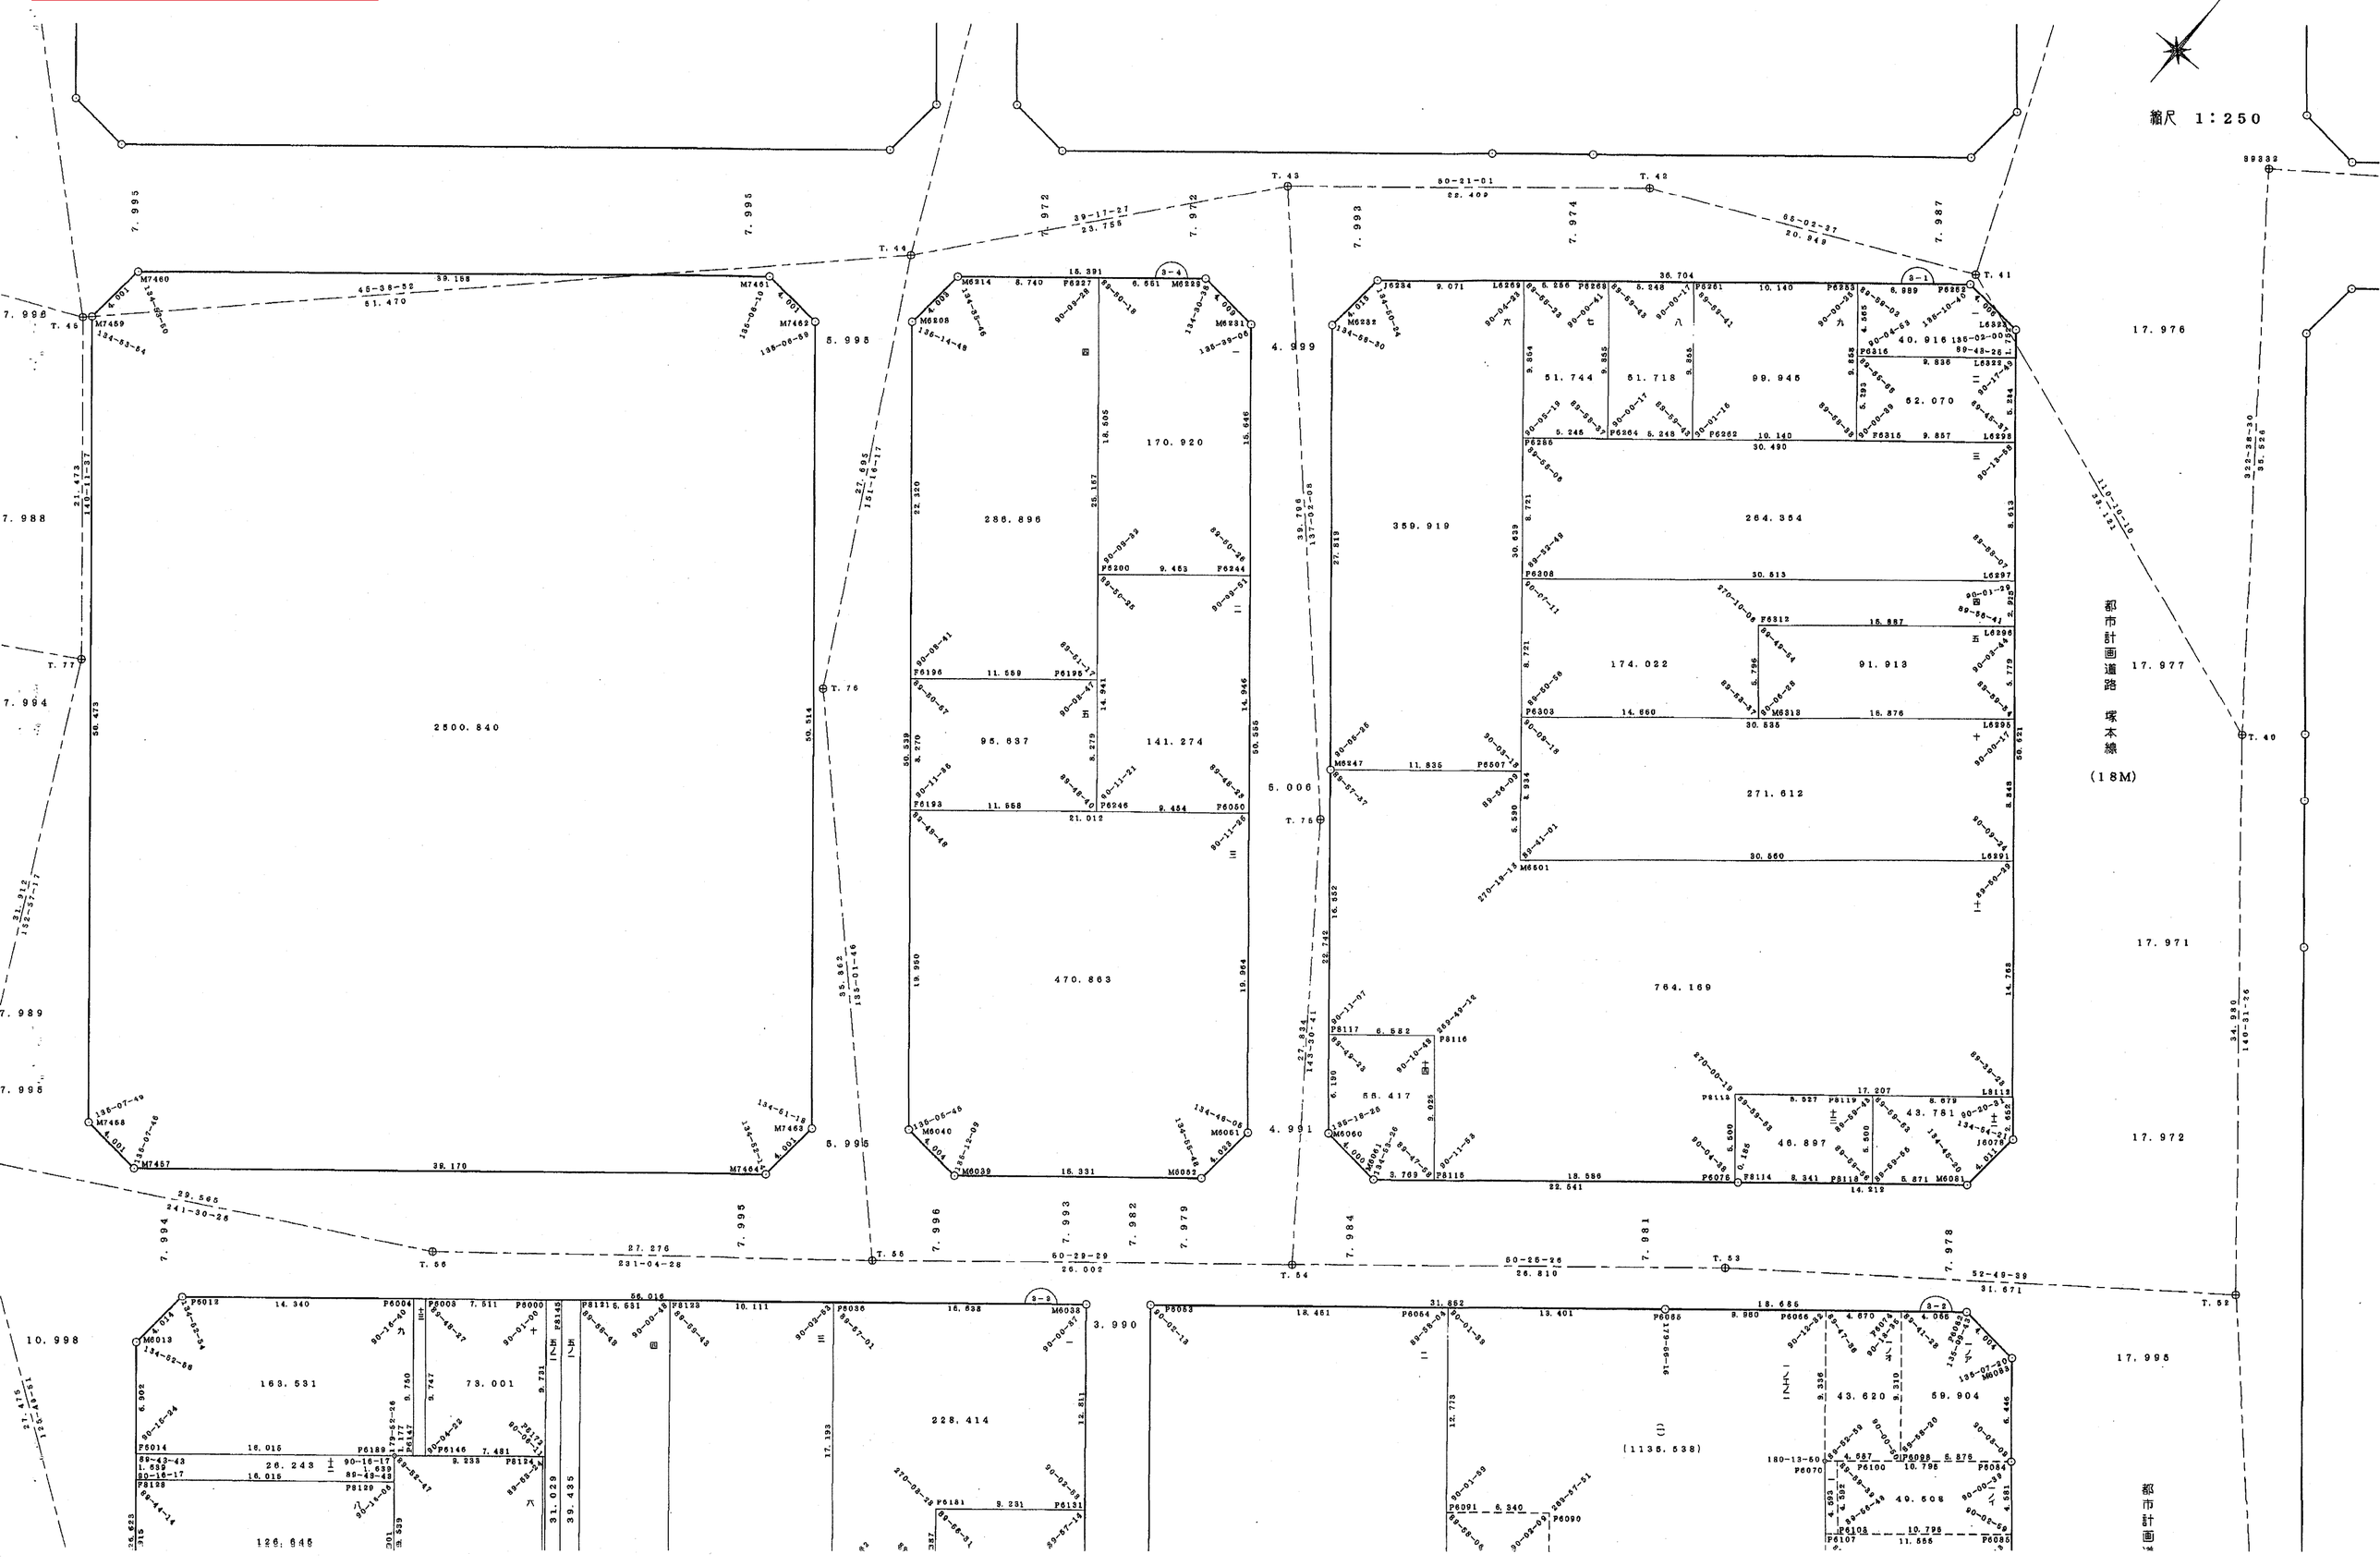
縮尺　1：250