


兵庫地区兵庫運河換地区33-1街区画地確定測量原図 (その1)

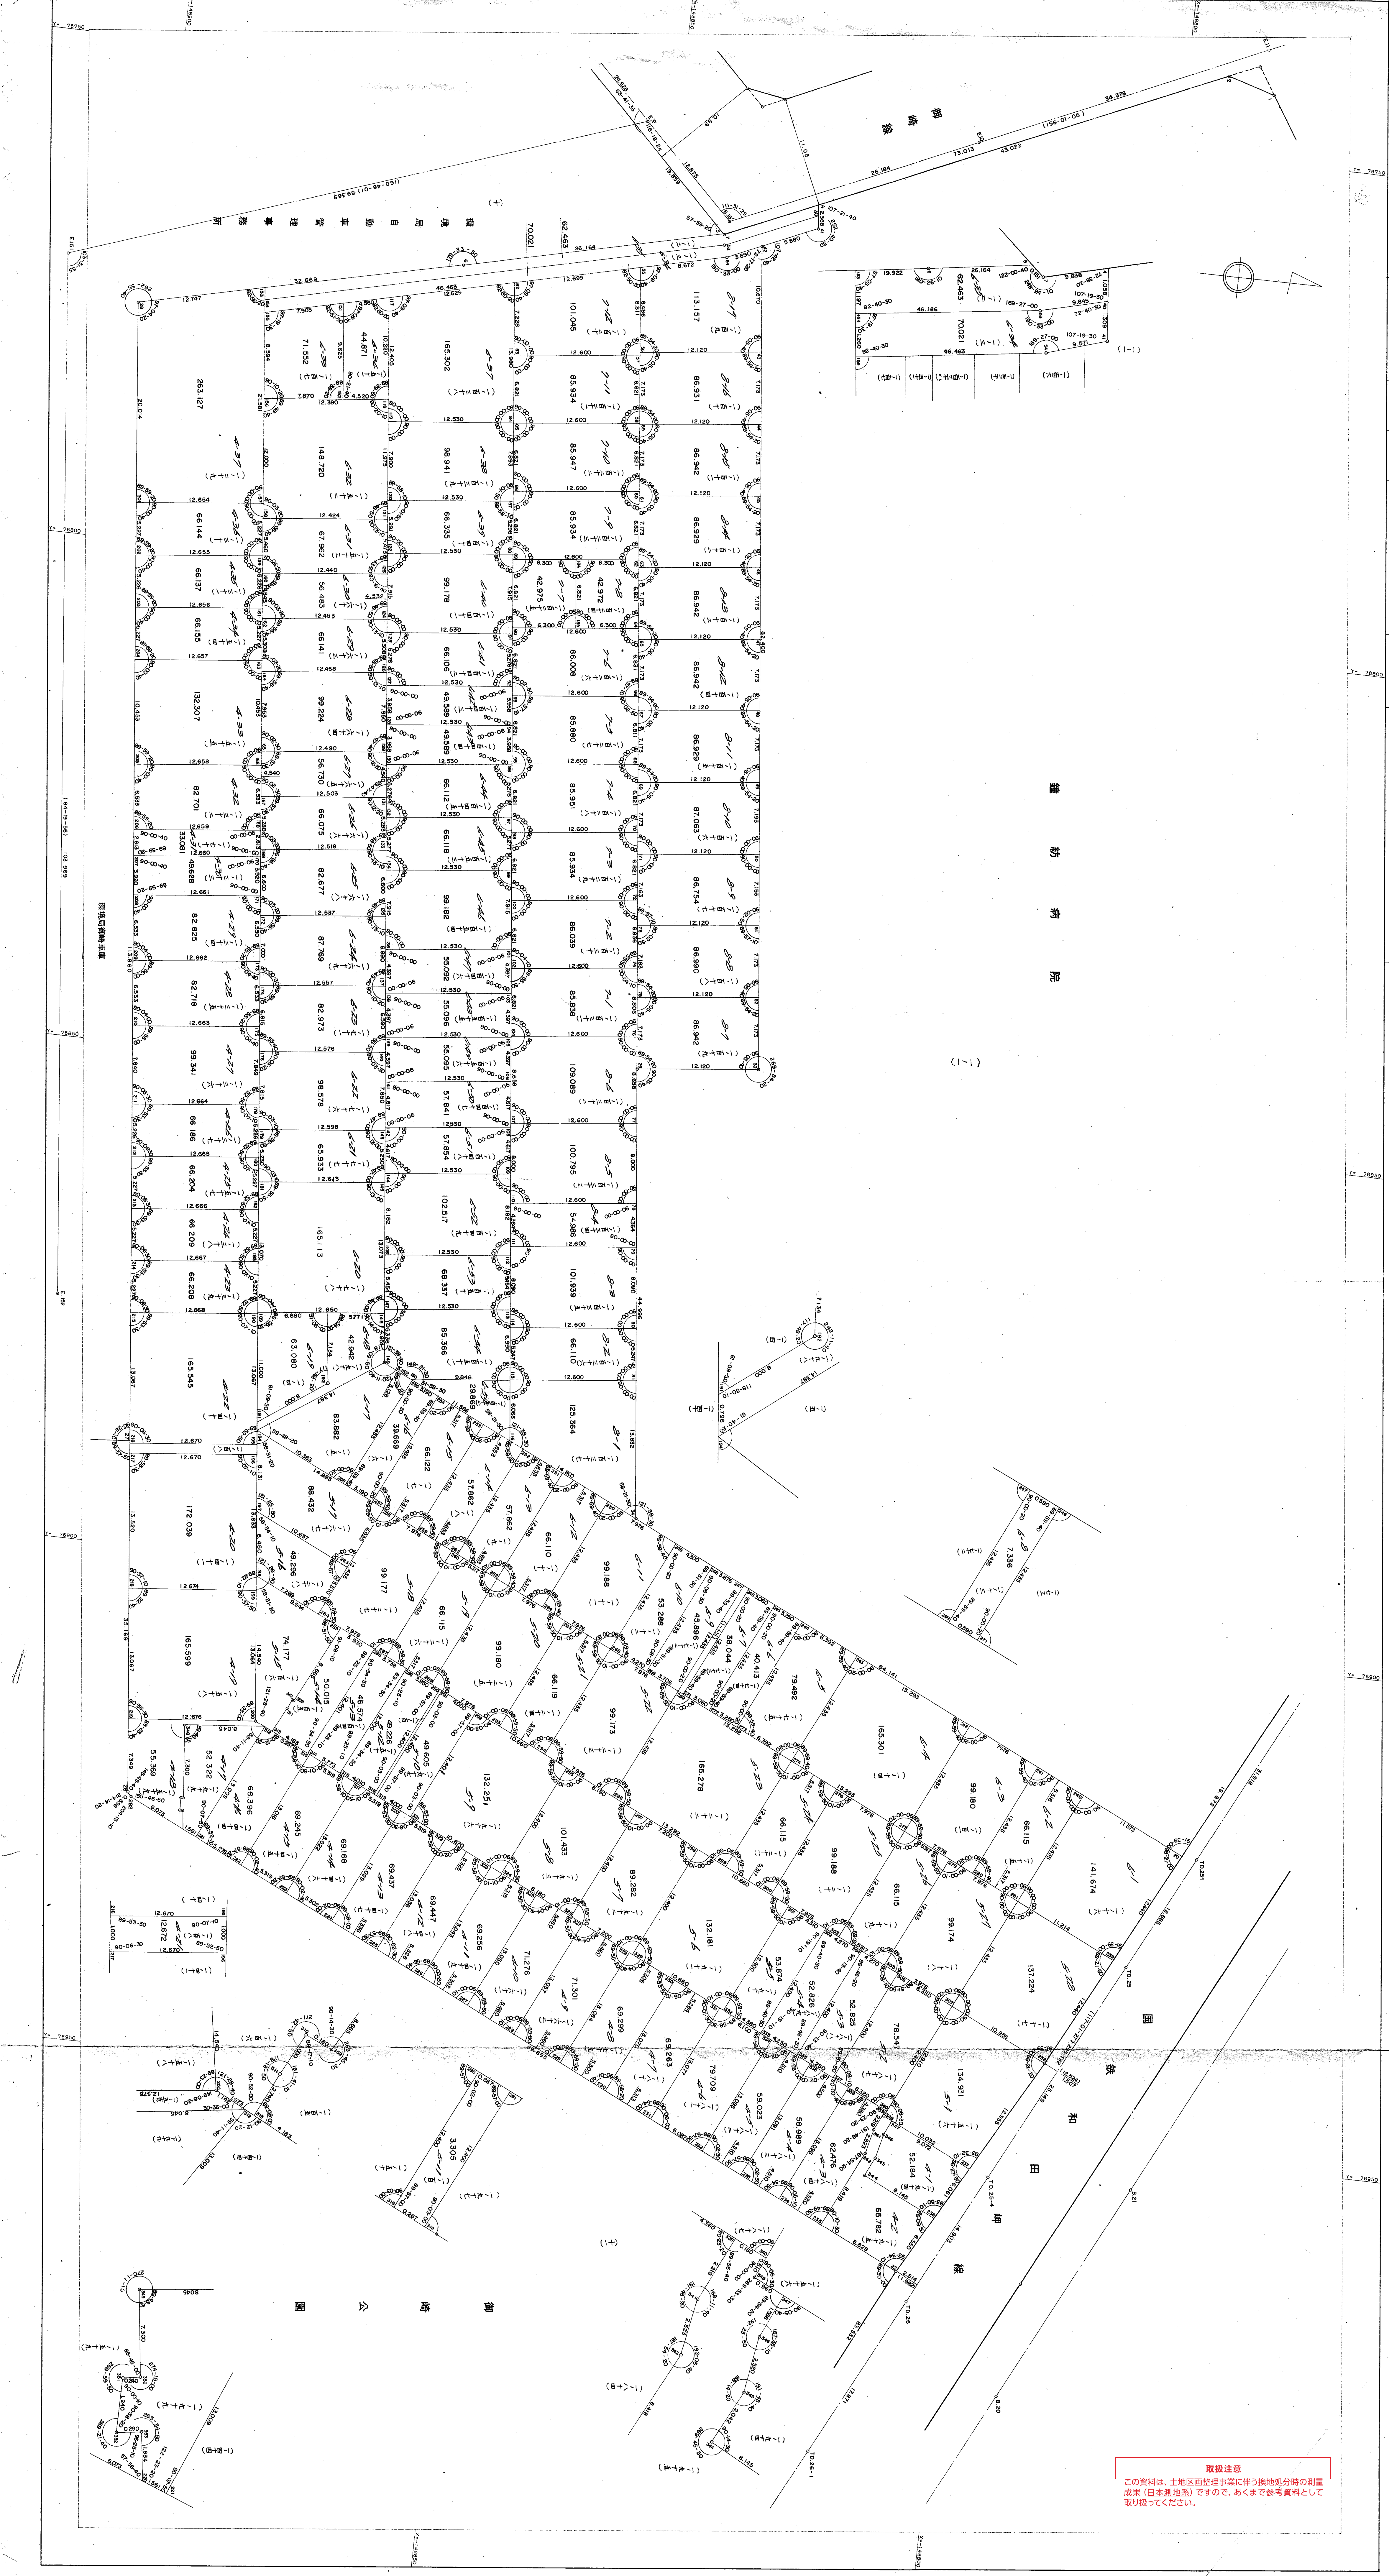

取扱注意
成果(日本測地系)ですので、あくまで参考資料として
取り扱ってください。