葺合地区宮本換地区 6A街区　確定測量原図

地番区域	神戸市中央区宮本通３丁目	番 号	11	縮 尺	1:250	平面直角座標系	第 Ⅴ	作成年月日	平成８年３月28日

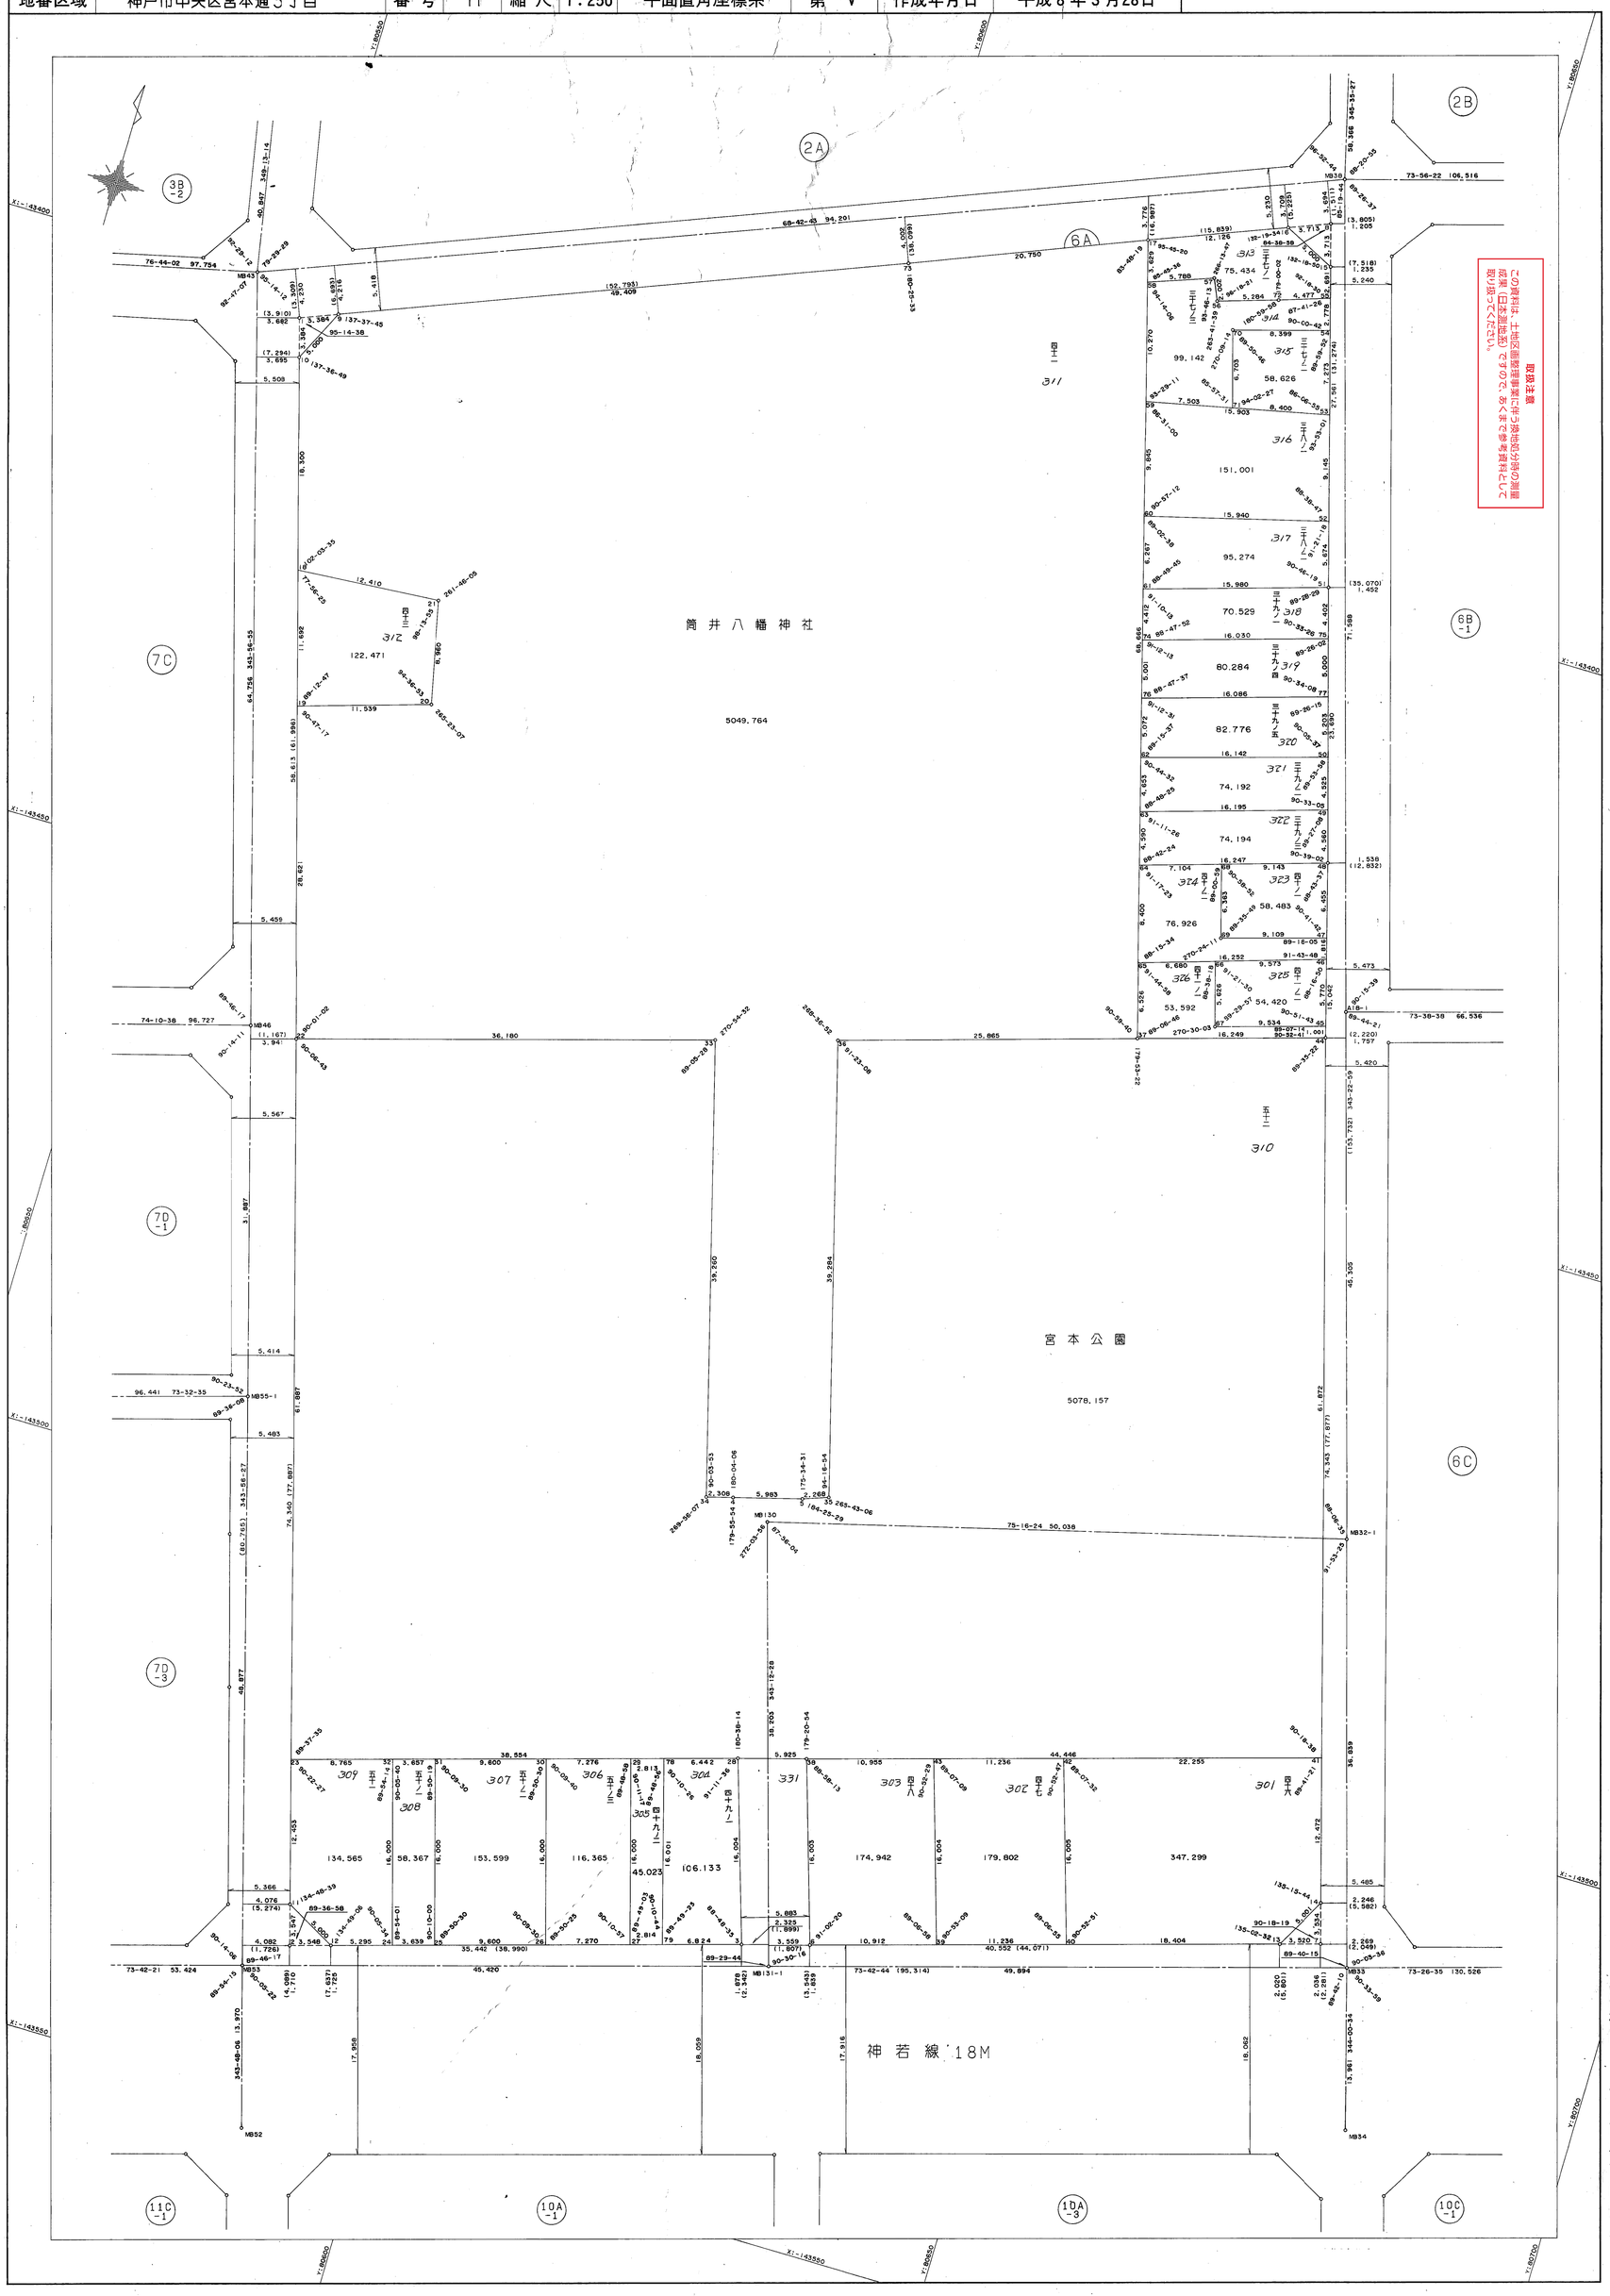

作成機関　昭和株式会社

計画機関　神戸市都市計画局