河原地区　西工区　51街区

確定測量原図

取扱注意
この資料は、土地区画整理事業に伴う換地処分時の測量成果（日本測地系）ですので、あくまで参考資料として取り扱ってください。

地番区域	神戸市灘区灘北通3丁目	番号		縮尺	1:250	平面直角座標系	第V	作成年月日	平成9年2月日

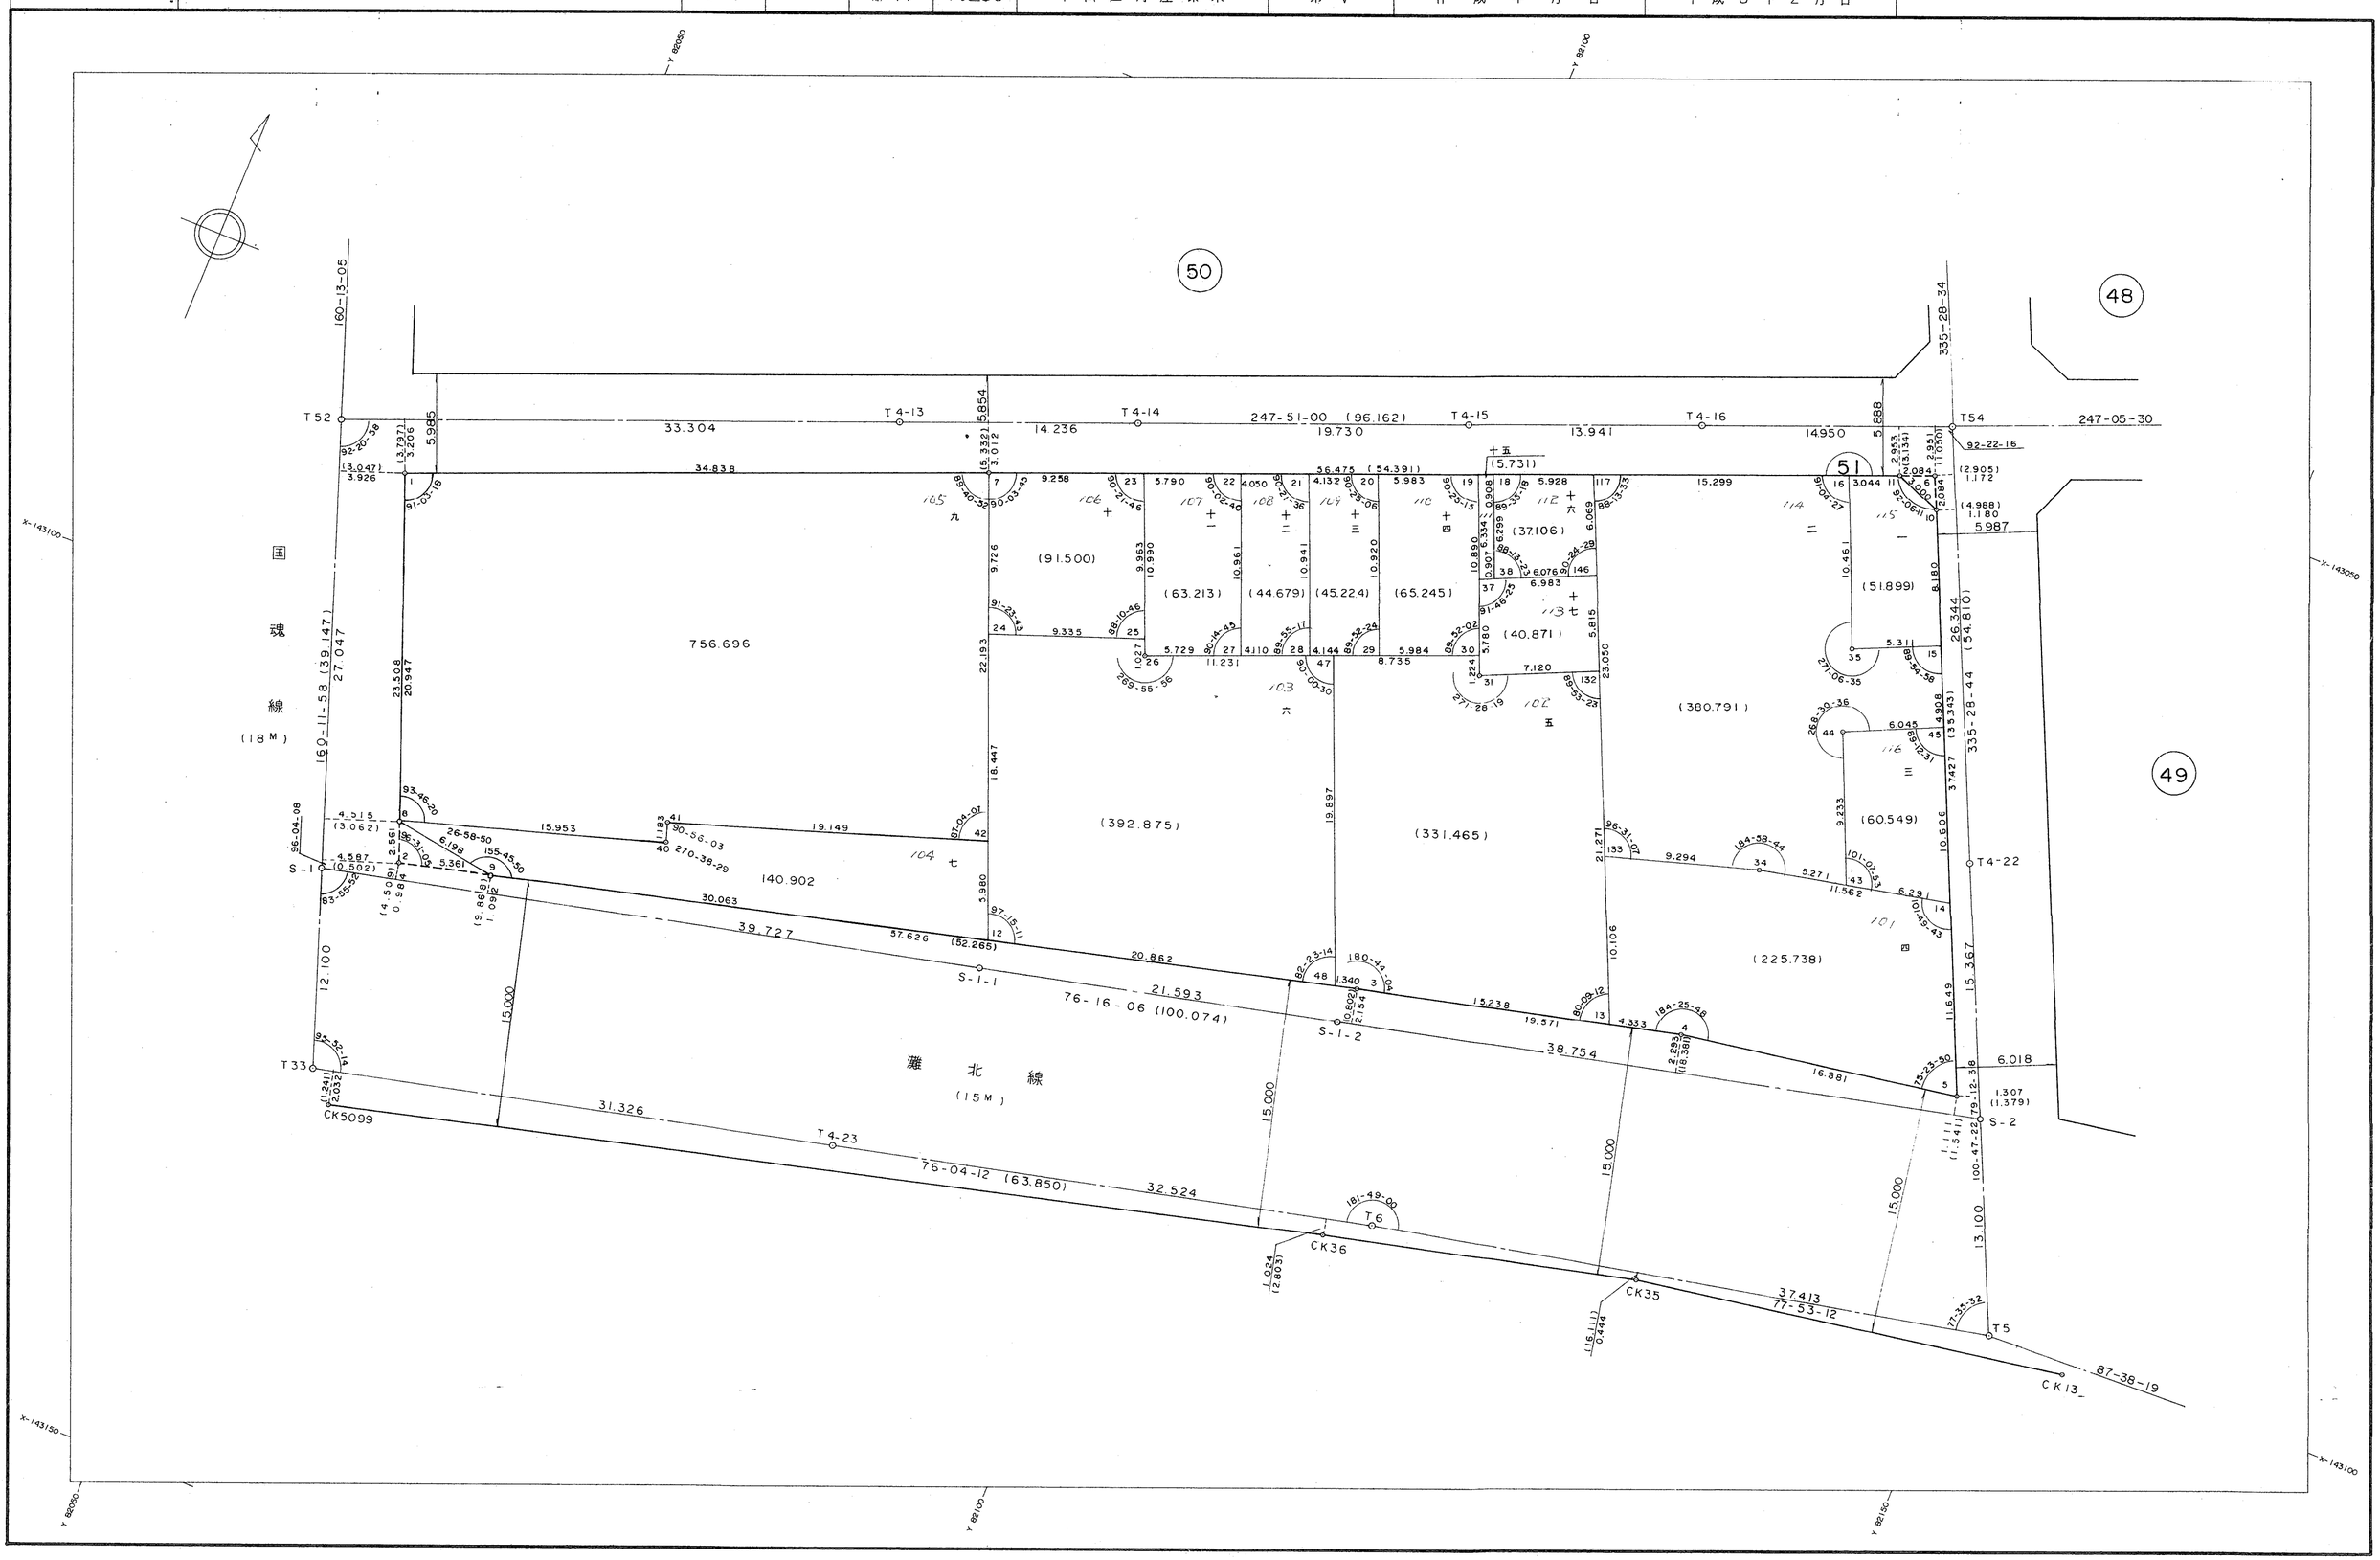

作成機関　株式会社テクノス

計画機関　神戸市都市計画局