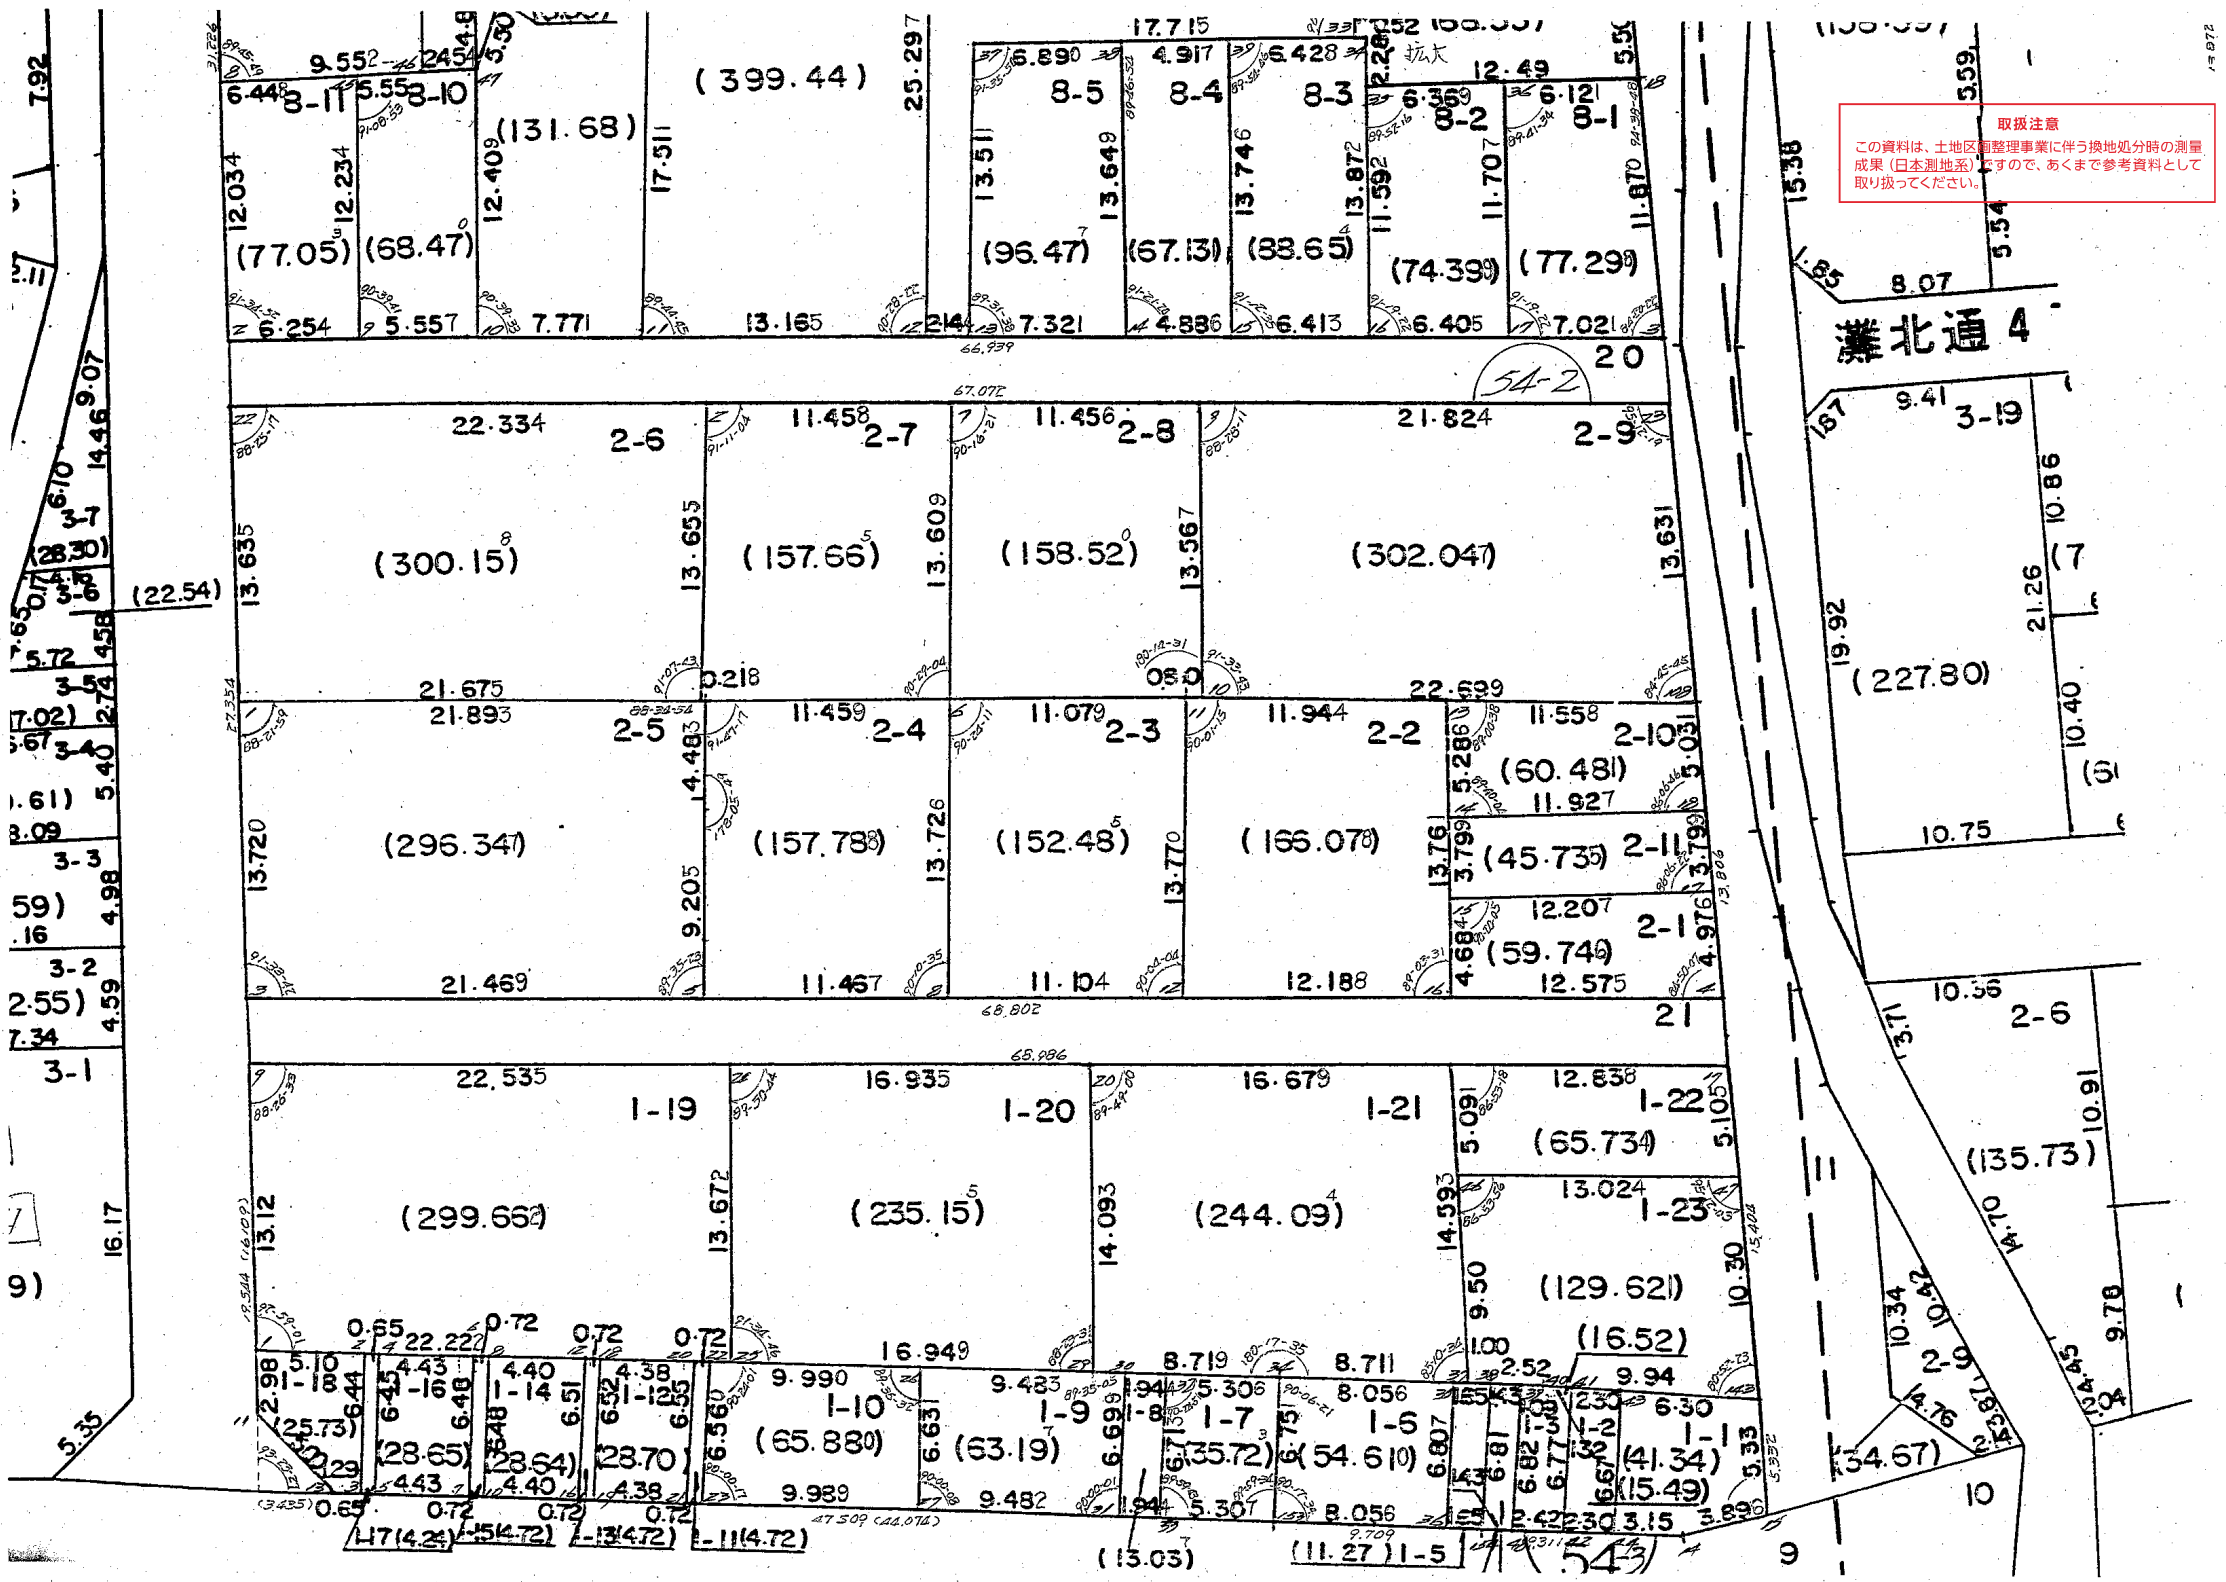
取扱注意
この資料は、土地区画整理事業に伴う換地処分時の測量成果（日本測地系）ですので、あくまで参考資料として取り扱ってください。
灘北通 4
8-11
8-10
8-5
8-4
8-3
8-2
8-1
2-6
2-7
2-8
2-9
2-5
2-4
2-3
2-2
2-10
2-11
2-1
1-19
1-20
1-21
1-22
1-23
1-18
1-16
1-14
1-12
1-10
1-9
1-8
1-7
1-5
1-2
1-1
3-19
2-6
2-9
54-2
拡大