取扱注意
この資料は、土地区画整理事業に伴う換地処分時の測量成果（日本測地系）ですので、あくまで参考資料として取り扱ってください。

# 確定測量原図

縮尺 1：300

六甲換地区77街区
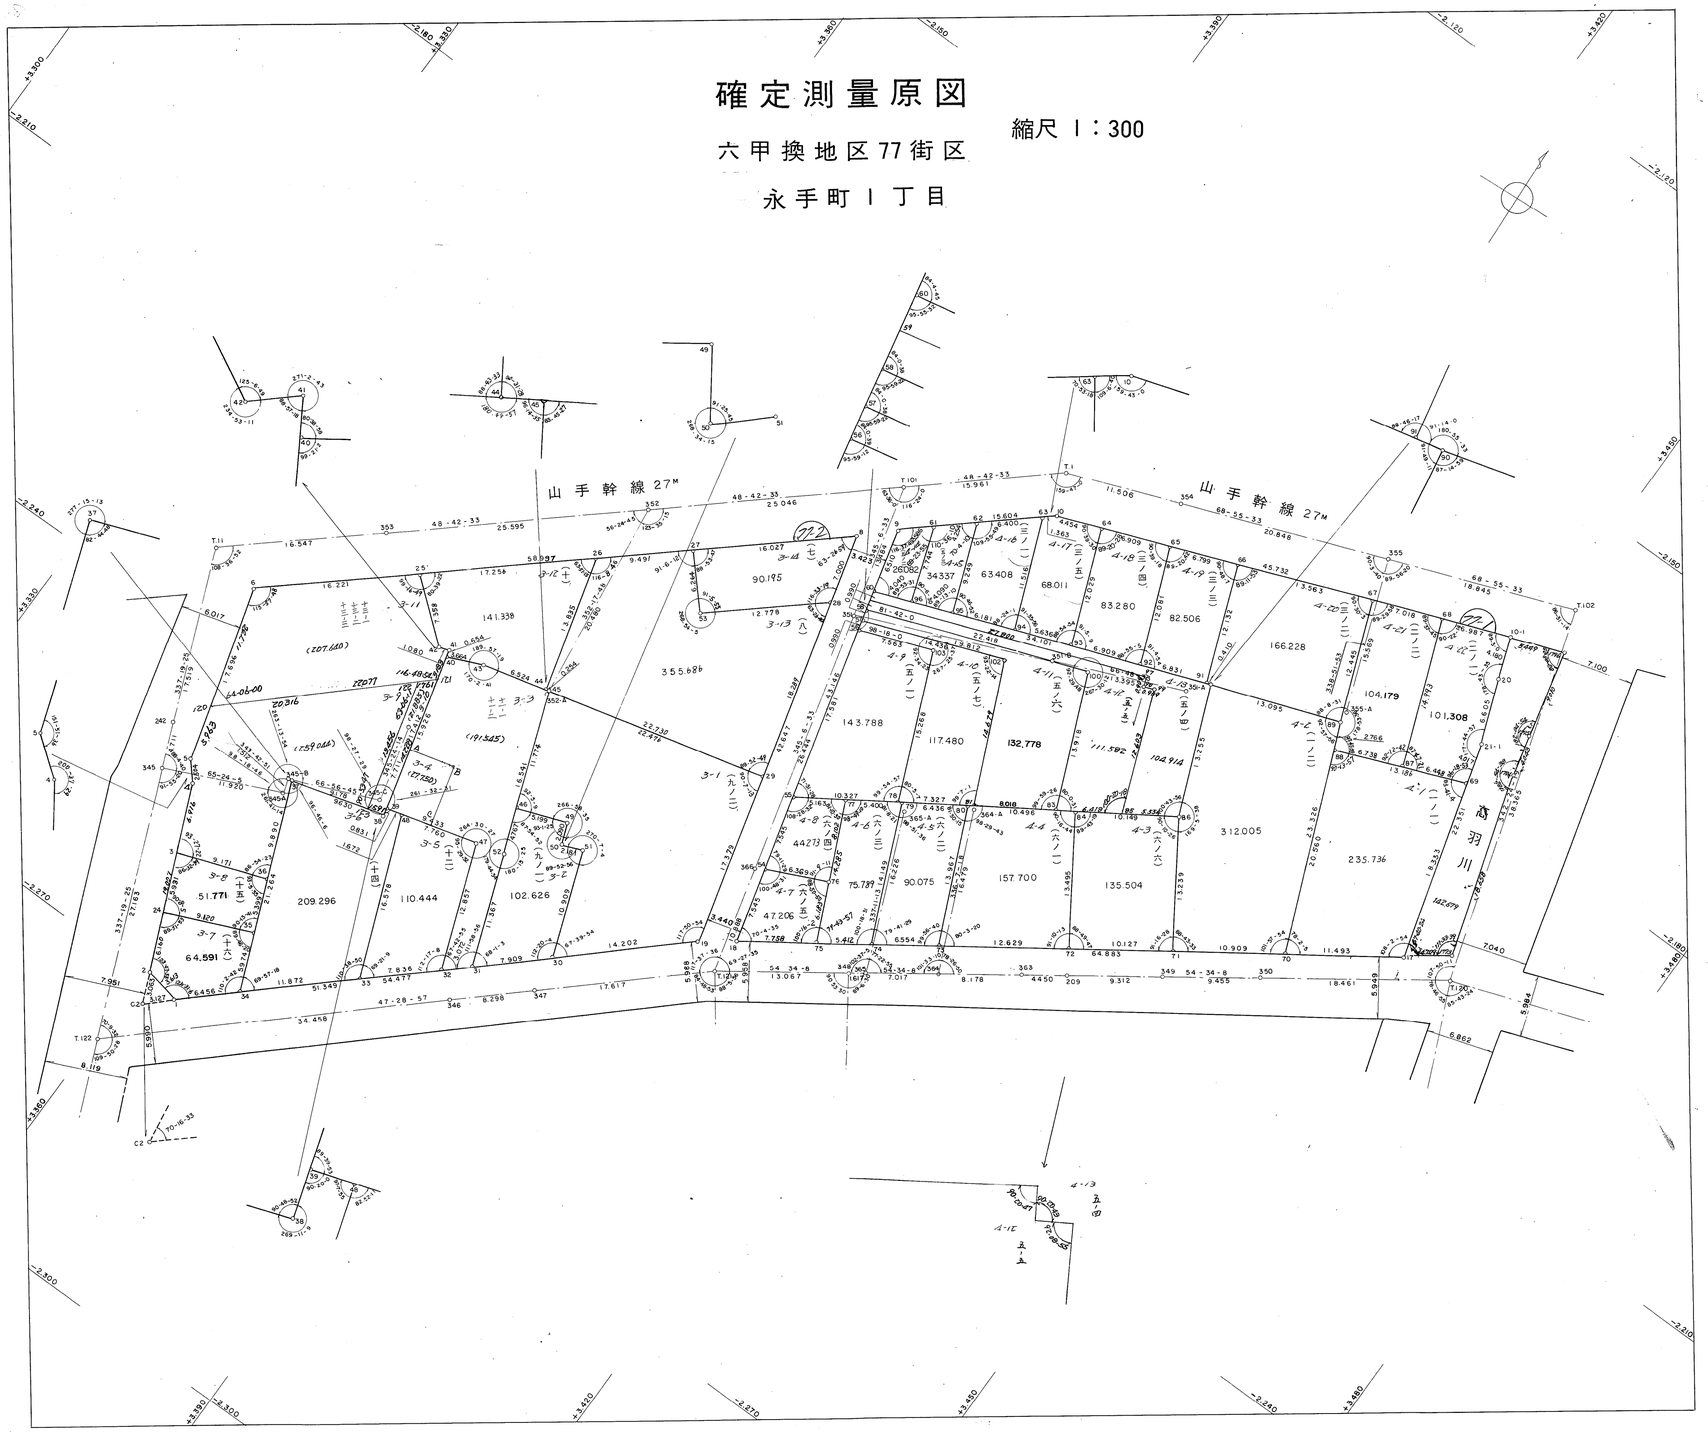
永手町1丁目